

総合運動公園


オートキャンプセンター新築電気設備工事

昭和 63 年度

竣 工 図


施工 有限会社 真和電気工事


88運建 17-001

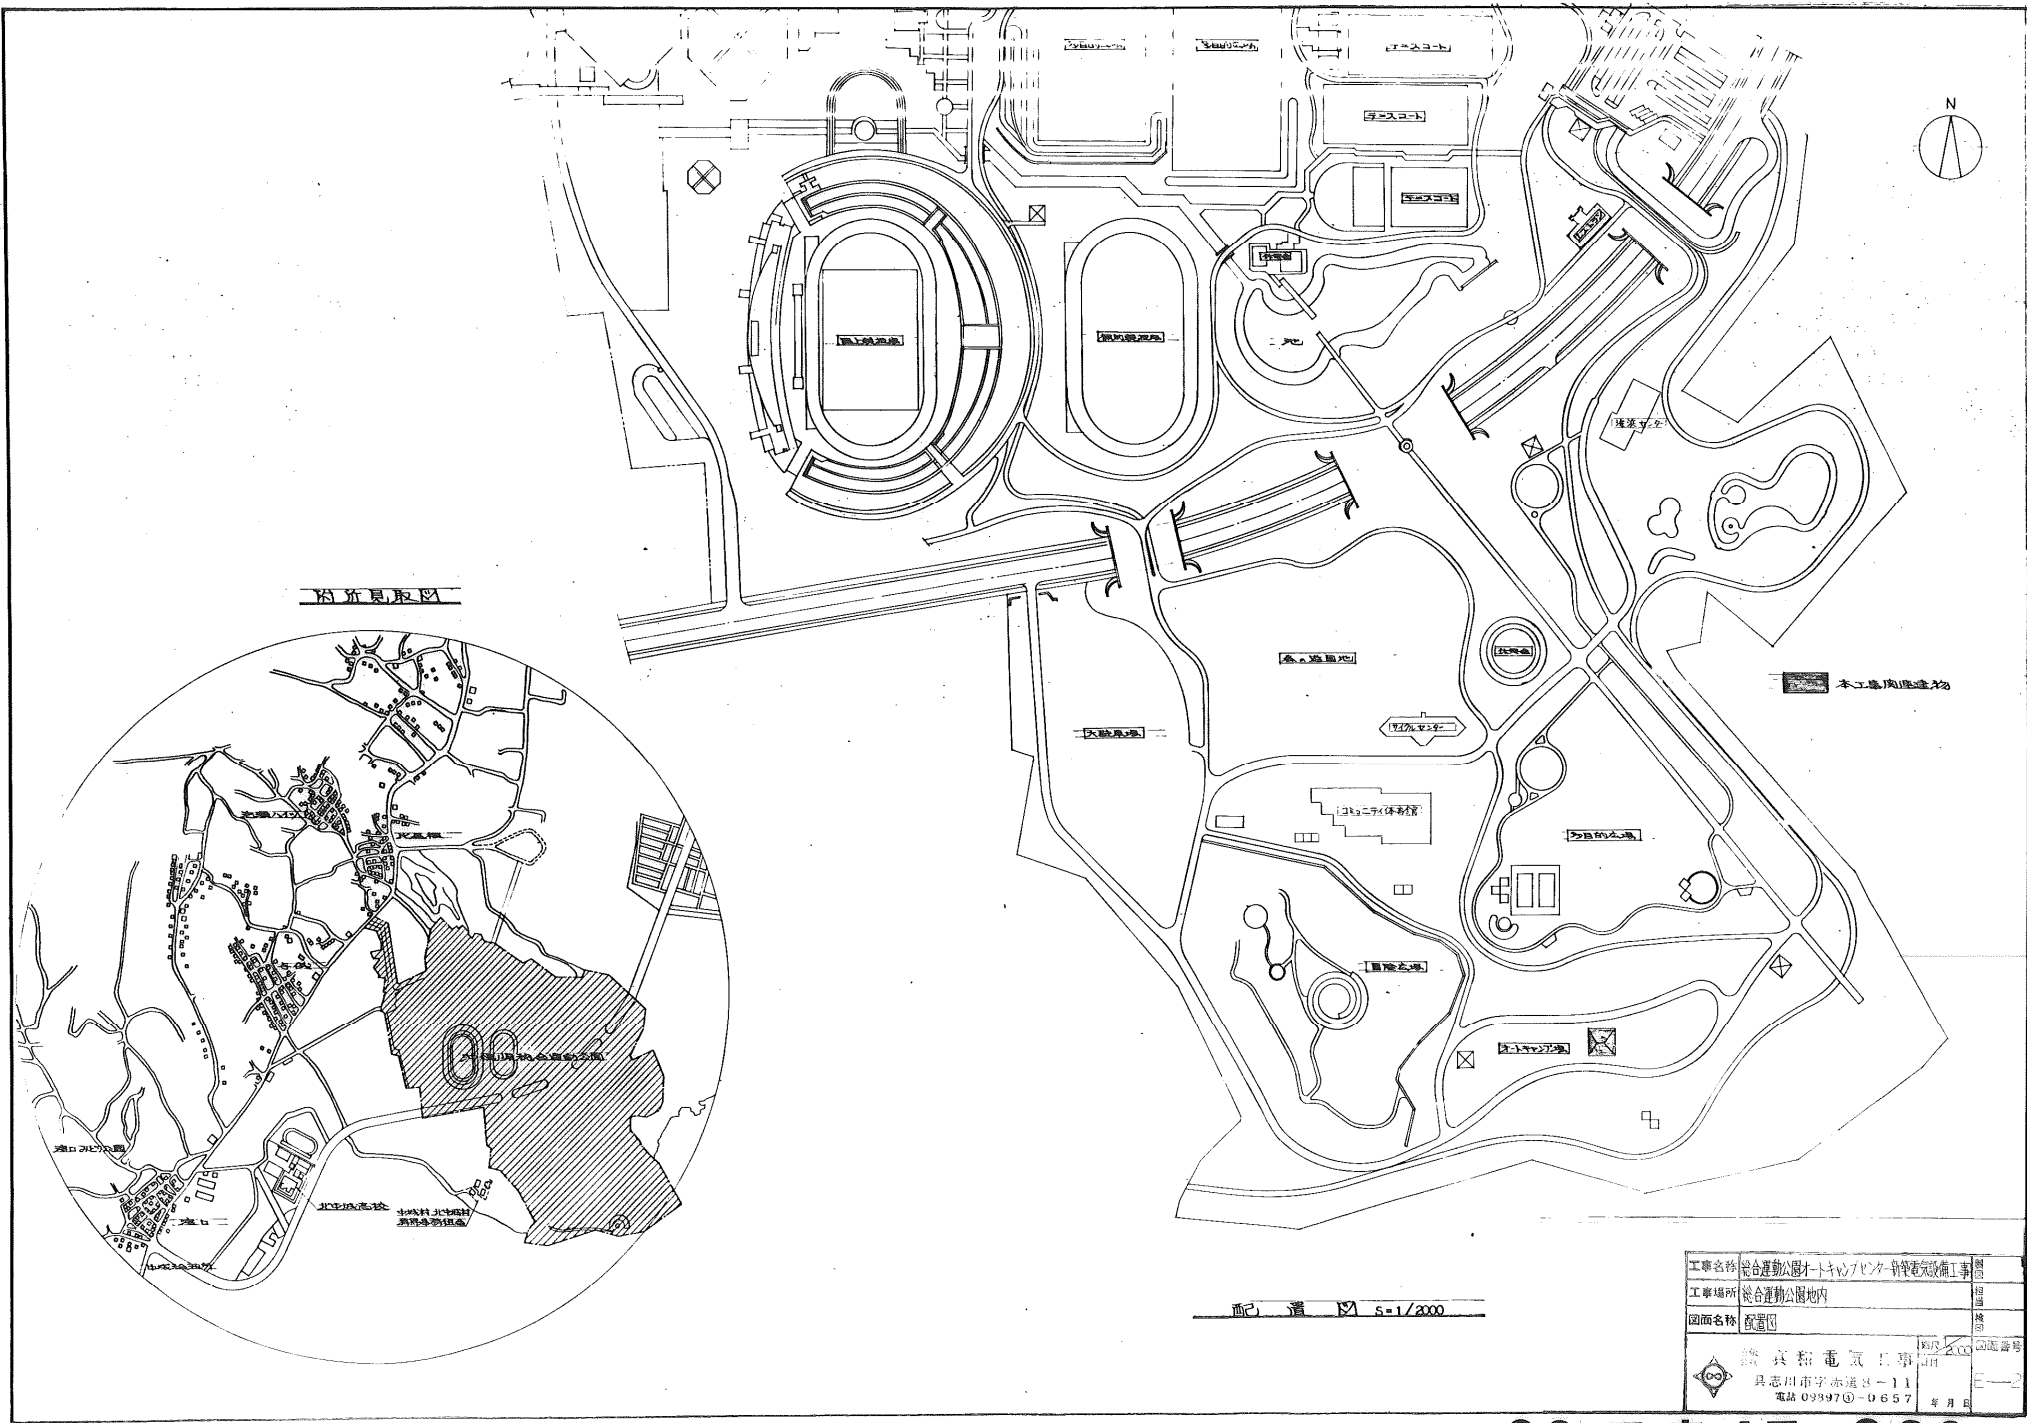


88運建 17-003

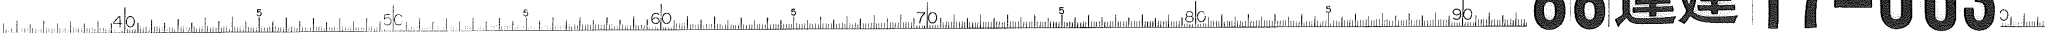

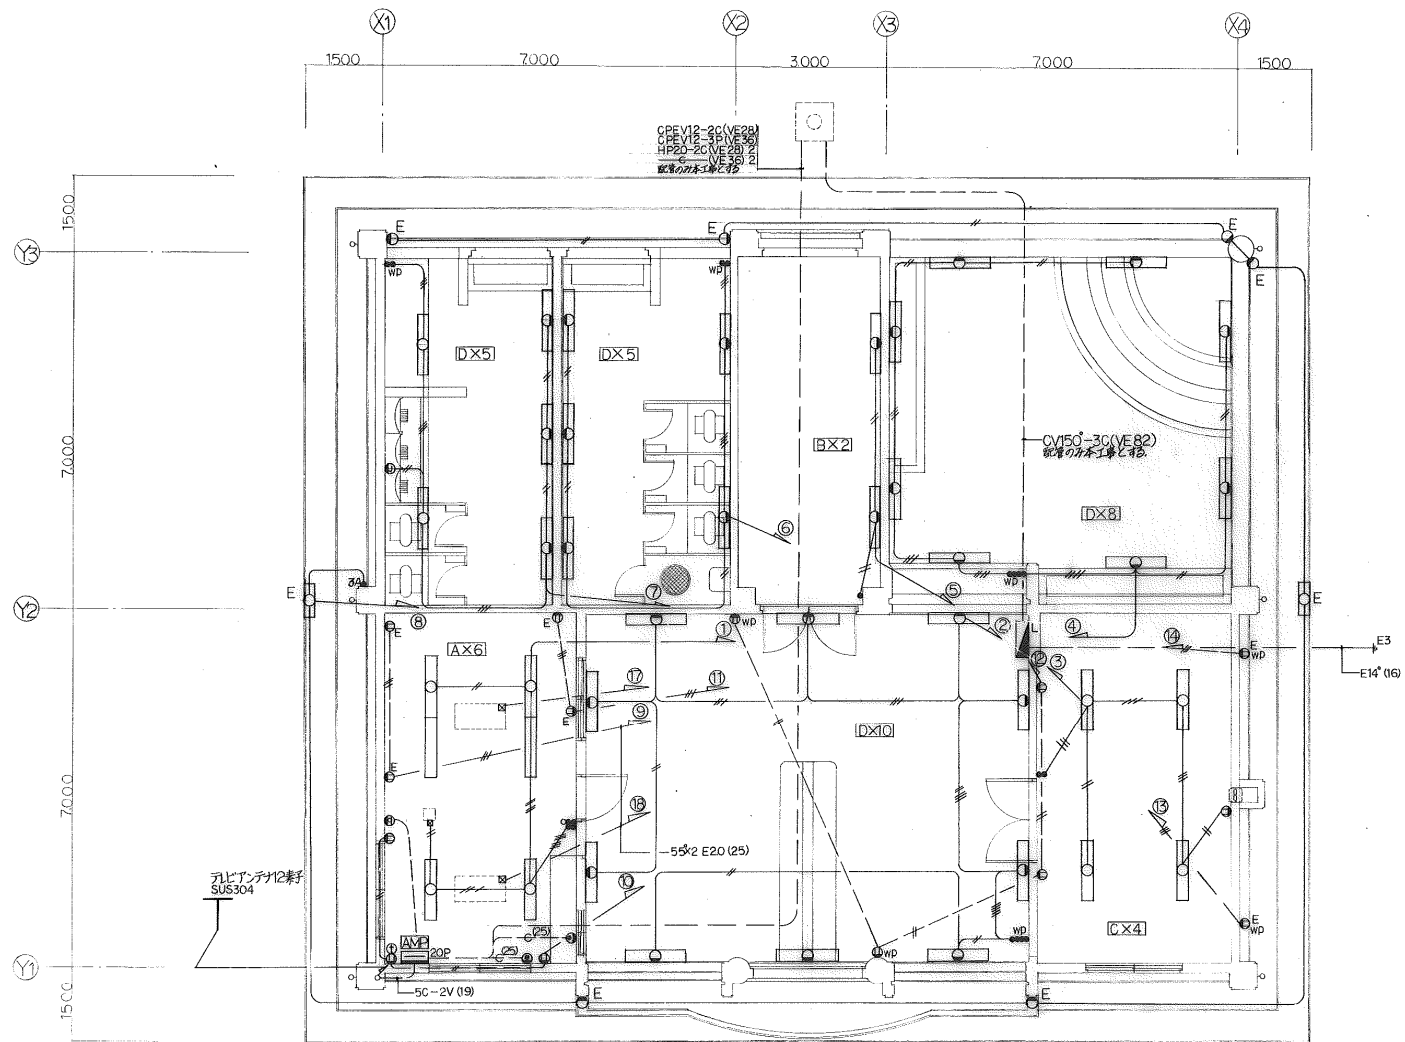

電気設備配線平面図 縮尺1/50

電話	09897①-0657		

88運建 17-005

総合運動公園

オートキャンプセンター新築機械設備工事

竣工図

昭和 63 年度

施工者 ☆ 喜原水道工事社

88運建 18-001

特記仕様書

1. 工事概要
2. 工事場所

設備名	SRC	R	S	CB	W	防	数	延面積(m ²)	備考
1.							1		
2.									
3.									
計									

① 工事種目 (○印を付したものを適用する)

工事種目	設備および種別	工	事	種	目


① 工事仕様
① 共通仕様
② 特記仕様

項目	特記事項

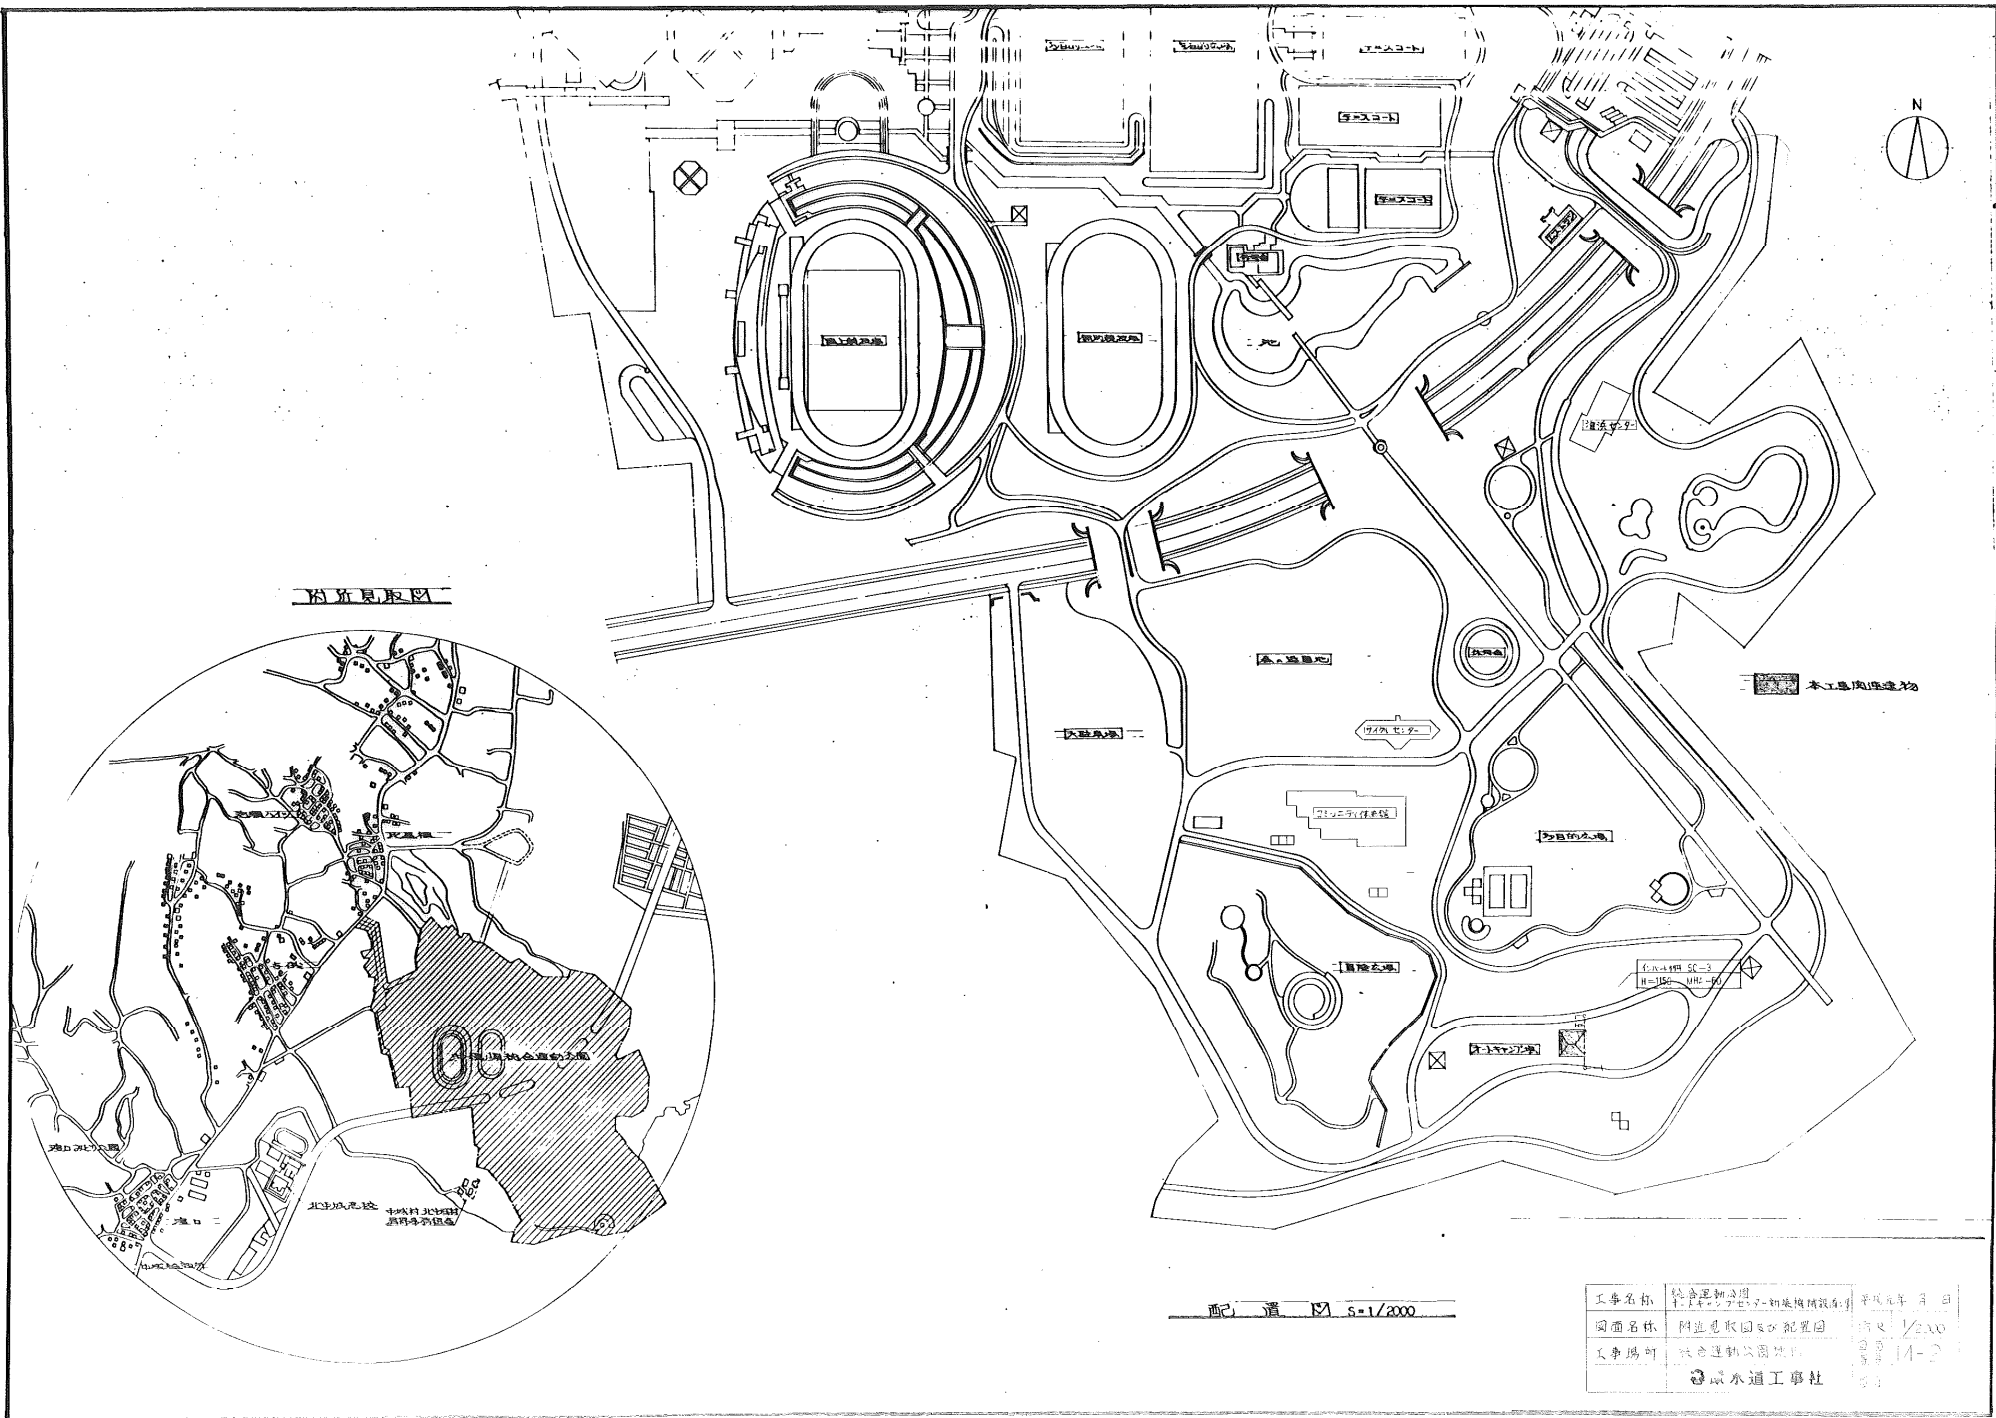

◎ 廣永通工事社					

88運建 18-003

機器計画表


機番	機器名称	仕様	電源、消費電力	台数	備考
AC-1	エアコン	型式：カセット型、冷暖両用 冷房能力：3550kcal/h 附属品：リモコン、リモコンボックス、 遥控器 室外ユニット（塩害処理）	1φ x 100V x 165kW	2	松下CS-36TU4 同商品
F-1	天井用換気扇	口径：100φ、風量：90 ^{m³/h} 、静圧：5 ^{mmHg} ハイパワー100φアルミ製防虫ミチ付	1φ x 100V x 16W	1	FY-24BZ/31 同商品
F-2	壁付換気扇	口径径：200φ、風量：590 ^{m³/h} 電気式、温度センサー付	1φ x 100V x 23W	1	FY-20EF1 同商品
GT-1	グリストラップ	材質：ステンレス製 (SUS304)、蓋共 容量：130ℓ、径数：530×760色白 寸法：800×600×550 ^{mm}		1	福西G15-4100型 同商品

衛生器具表


機番	器具名称	品番、記号		仕様	台数
		富士商会 TOTO	記号 INAX		
①	大便器ユニット	FDC-1P (蓋工あり)	KII型 (S1629-ライト)	便器材質：FRP製、洗浄方式：ハイ タンク足踏式 附属品：ハイタンク（ホウロウワツタ）15ℓ 棚付足踏弁ホック2共	5
②	小便器ユニット	FYU-700P (")	T型700 (")	本体材質：FRP製、700 ^{mm} タイプ 附属品：洗面壁皿、洗浄ノズル 圧皿	3
③	掃除用洗レ	SK-22A	S-202A	バック付掃除用洗レ、壁付排水 栓、バックハンガー、その他附属品共	1
④	ホーム水栓	T-200BS-13	LF-7KR-13	同商品	12
⑤	台口水栓	T-31S-13	LF-16-13		10
⑥	ハブリ用止水栓	TS-251F	CF-101R		5
⑦	感知洗浄システム	FA型		感知センサー、センサー、感知装置等	1
⑧	消火栓			A.B.C粉末消火器 4型	3

凡例

記号	名称	備考
—●—HI	給水區(上水)	耐衝撃性埋込給水口(屋外工事用)
—○—HI	" (中水)	"
—●—SGP-VA	" (上水)	埋込排水口(給水SGP-VA)
—○—SGP-VA	" (中水)	"
—●—SGP-VD	" (上水)	埋込排水口(給水SGP-VD)
—○—SGP-VD	" (中水)	"
—	汚水、雑排水	排水用垂直排水管(VP)
—	通気管	"
—	排水管	給水用垂直排水管(VP)
□	水栓	
—◇—	仕切り弁	青銅製
⊕	床掃除口	
⊗	床排水トラップ	
⊙	ホウロウ	
— —	グリストラップ	

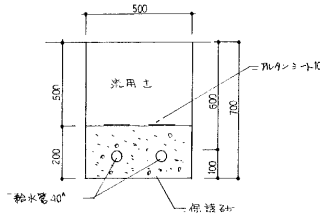

敷地内給水器具工事要領図 NOSCALE

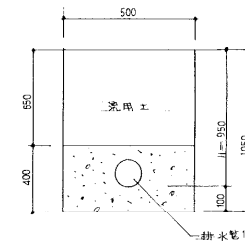


排水管工事要領図 NOSCALE

$$H = \frac{800 + 900 + 1100}{3} = 933$$

工事名称	総合運動公園 新体育館・自來機械設備工事	平成元年 月 日
図面名称	排水器具・衛生器具・凡例	縮尺 NO SCALE


88運建 18-004

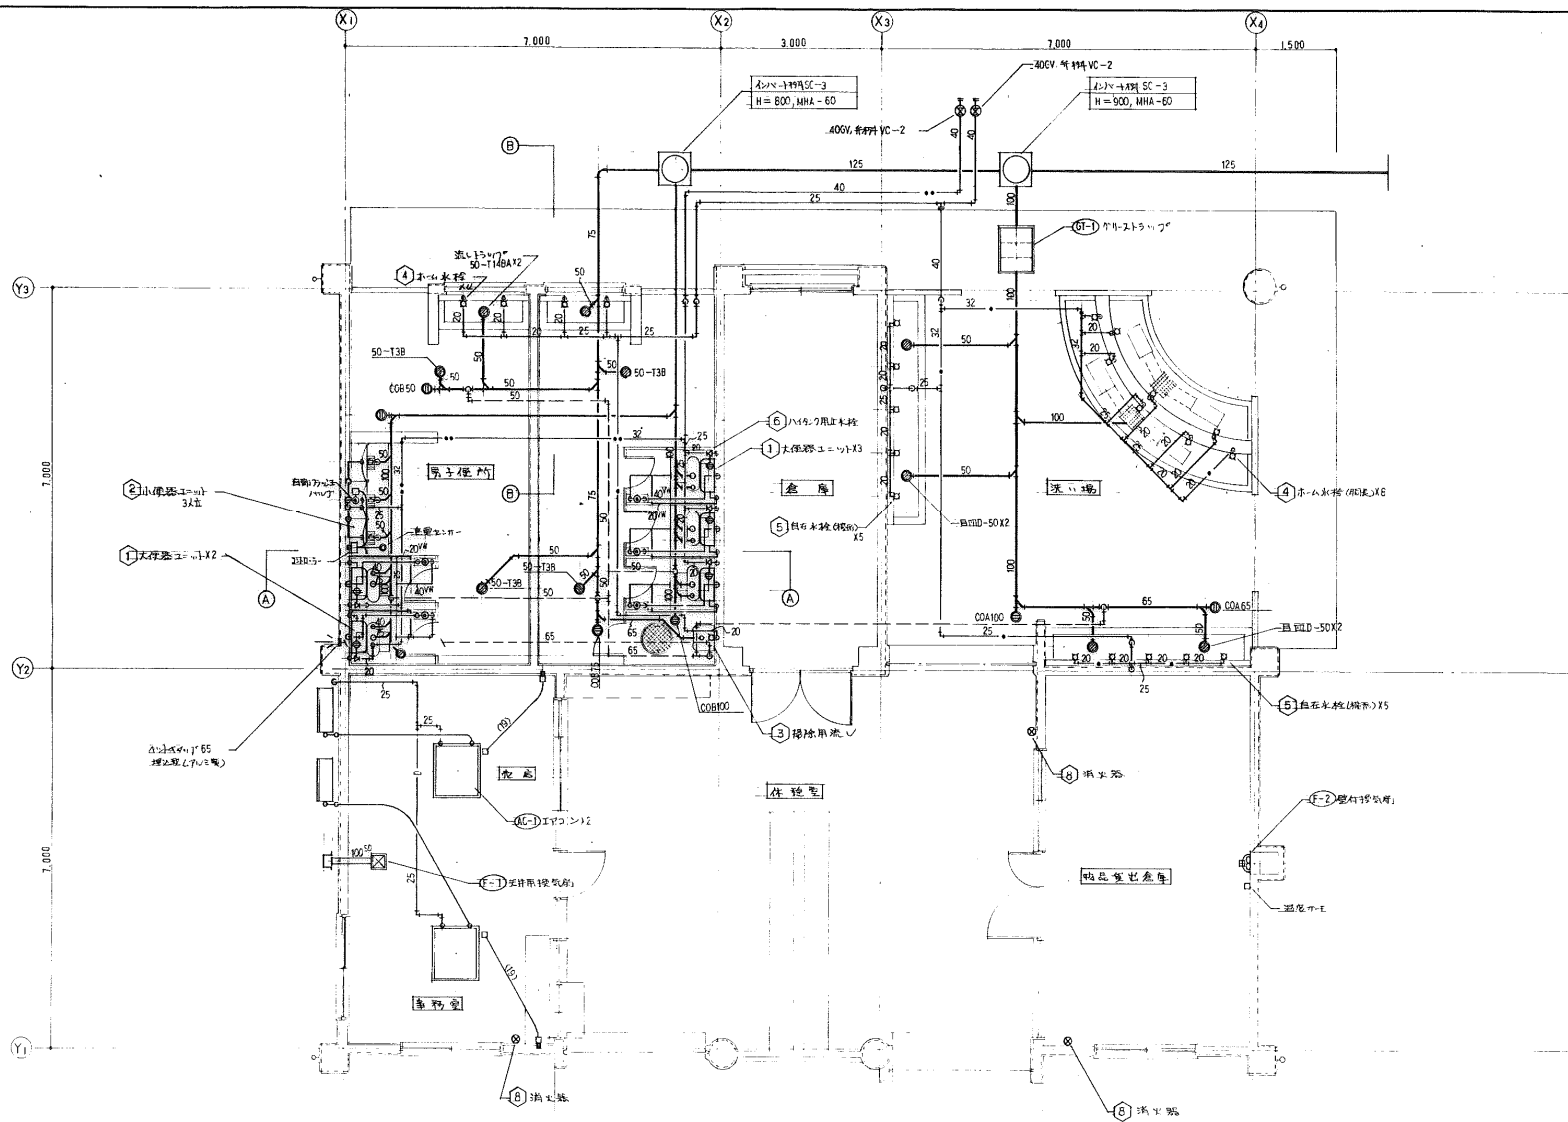


1 給排水機・冷水機設備平面図
M-4 S=1/50

工事名称	総合運動公園 新設・改修・耐震補修工事	平成元年 月 日
図面名称	給排水衛生設備設備平面図	縮尺 1/50
工事場所	総合運動公園内	図面番号 M-4
	喜原水道工事社	製図

88運建 18-005

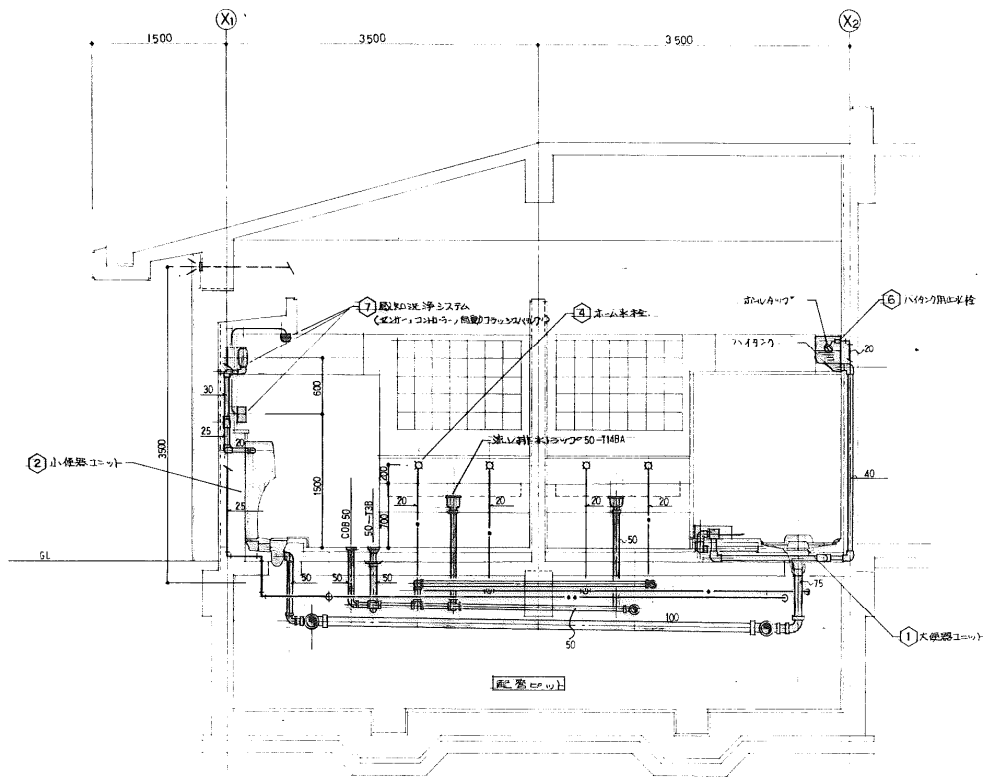


1 ④~④ 断面詳細図
M-5 S=1/30

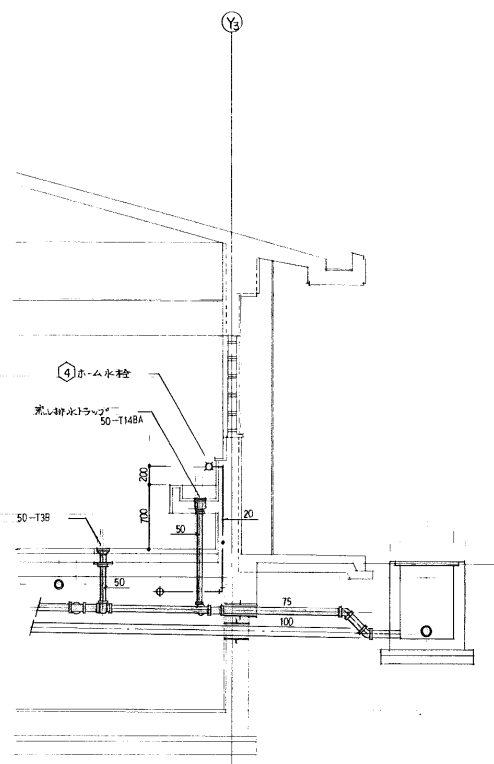


2 ⑤~⑤ 断面詳細図
M-5 S=1/30

工事名称	総合運動公園 子供園の給水設備増設工事	平成元年 月 日
図面名称	断面詳細図	縮尺 1/30
工事場所	総合運動公園内	図面 番号 M-5
	喜原水道工事社	担当

88運建 18-006

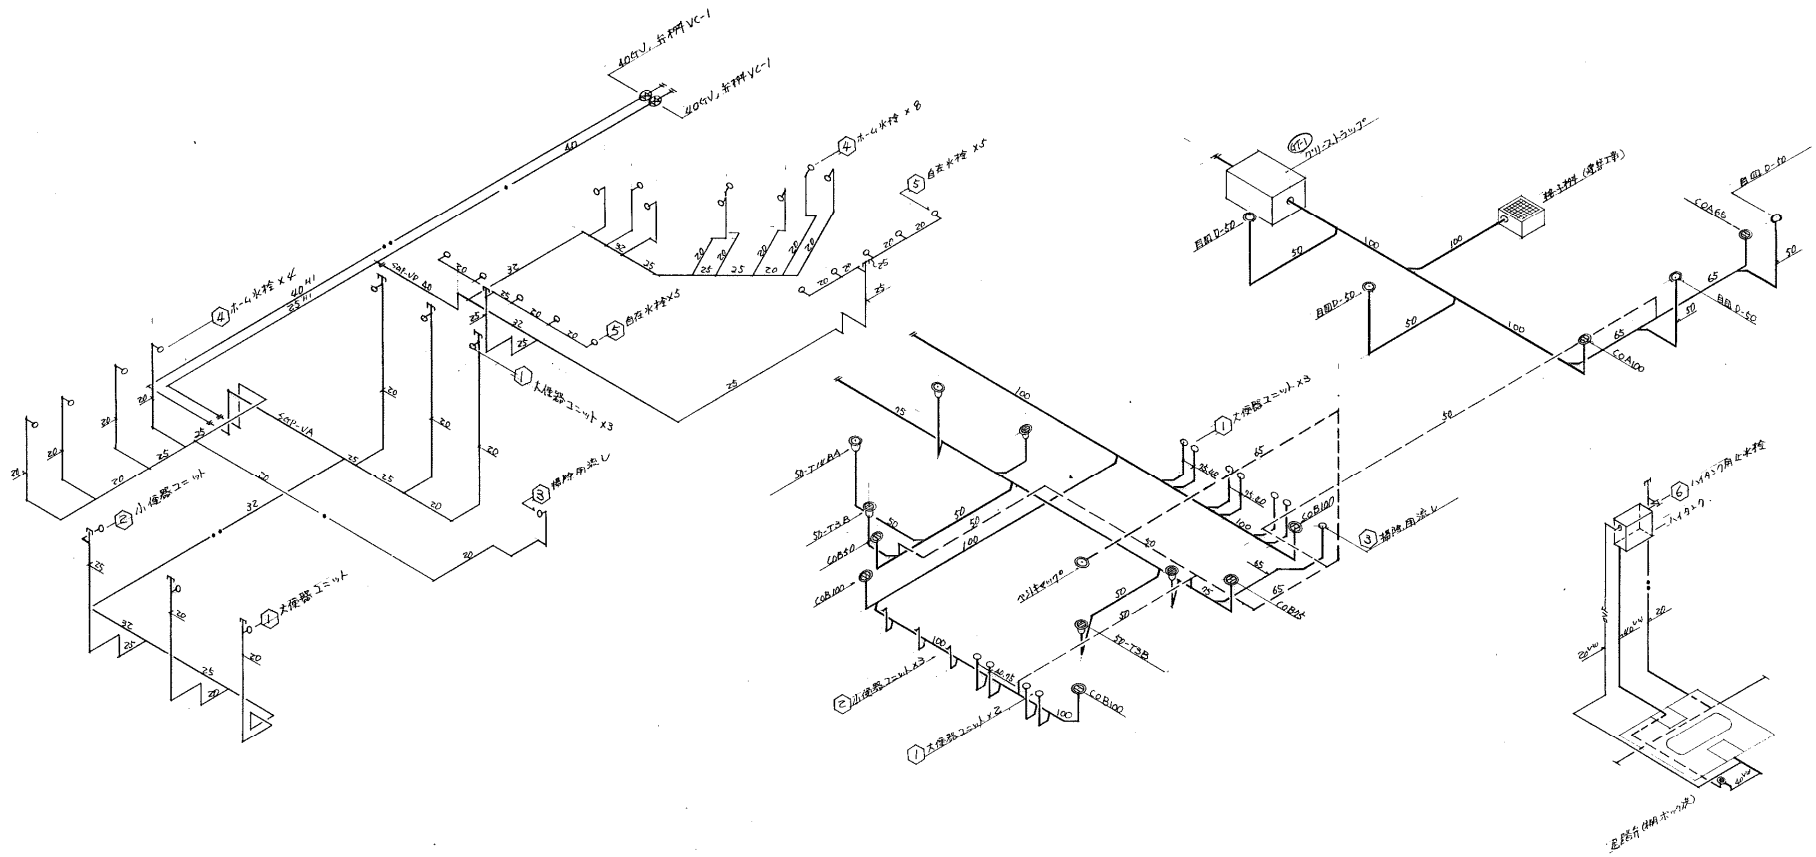

1 給水設備展開図
M-6 NOSCALE

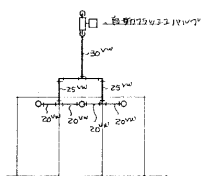

2 排水設備展開図
M-6 NOSCALE

4 大便器ユニット洗浄器展開図
M-6 NOSCALE

3 小便器ユニット展開図
M-6 NOSCALE

	喜原水道工事社	製図	

88運建 18-007