


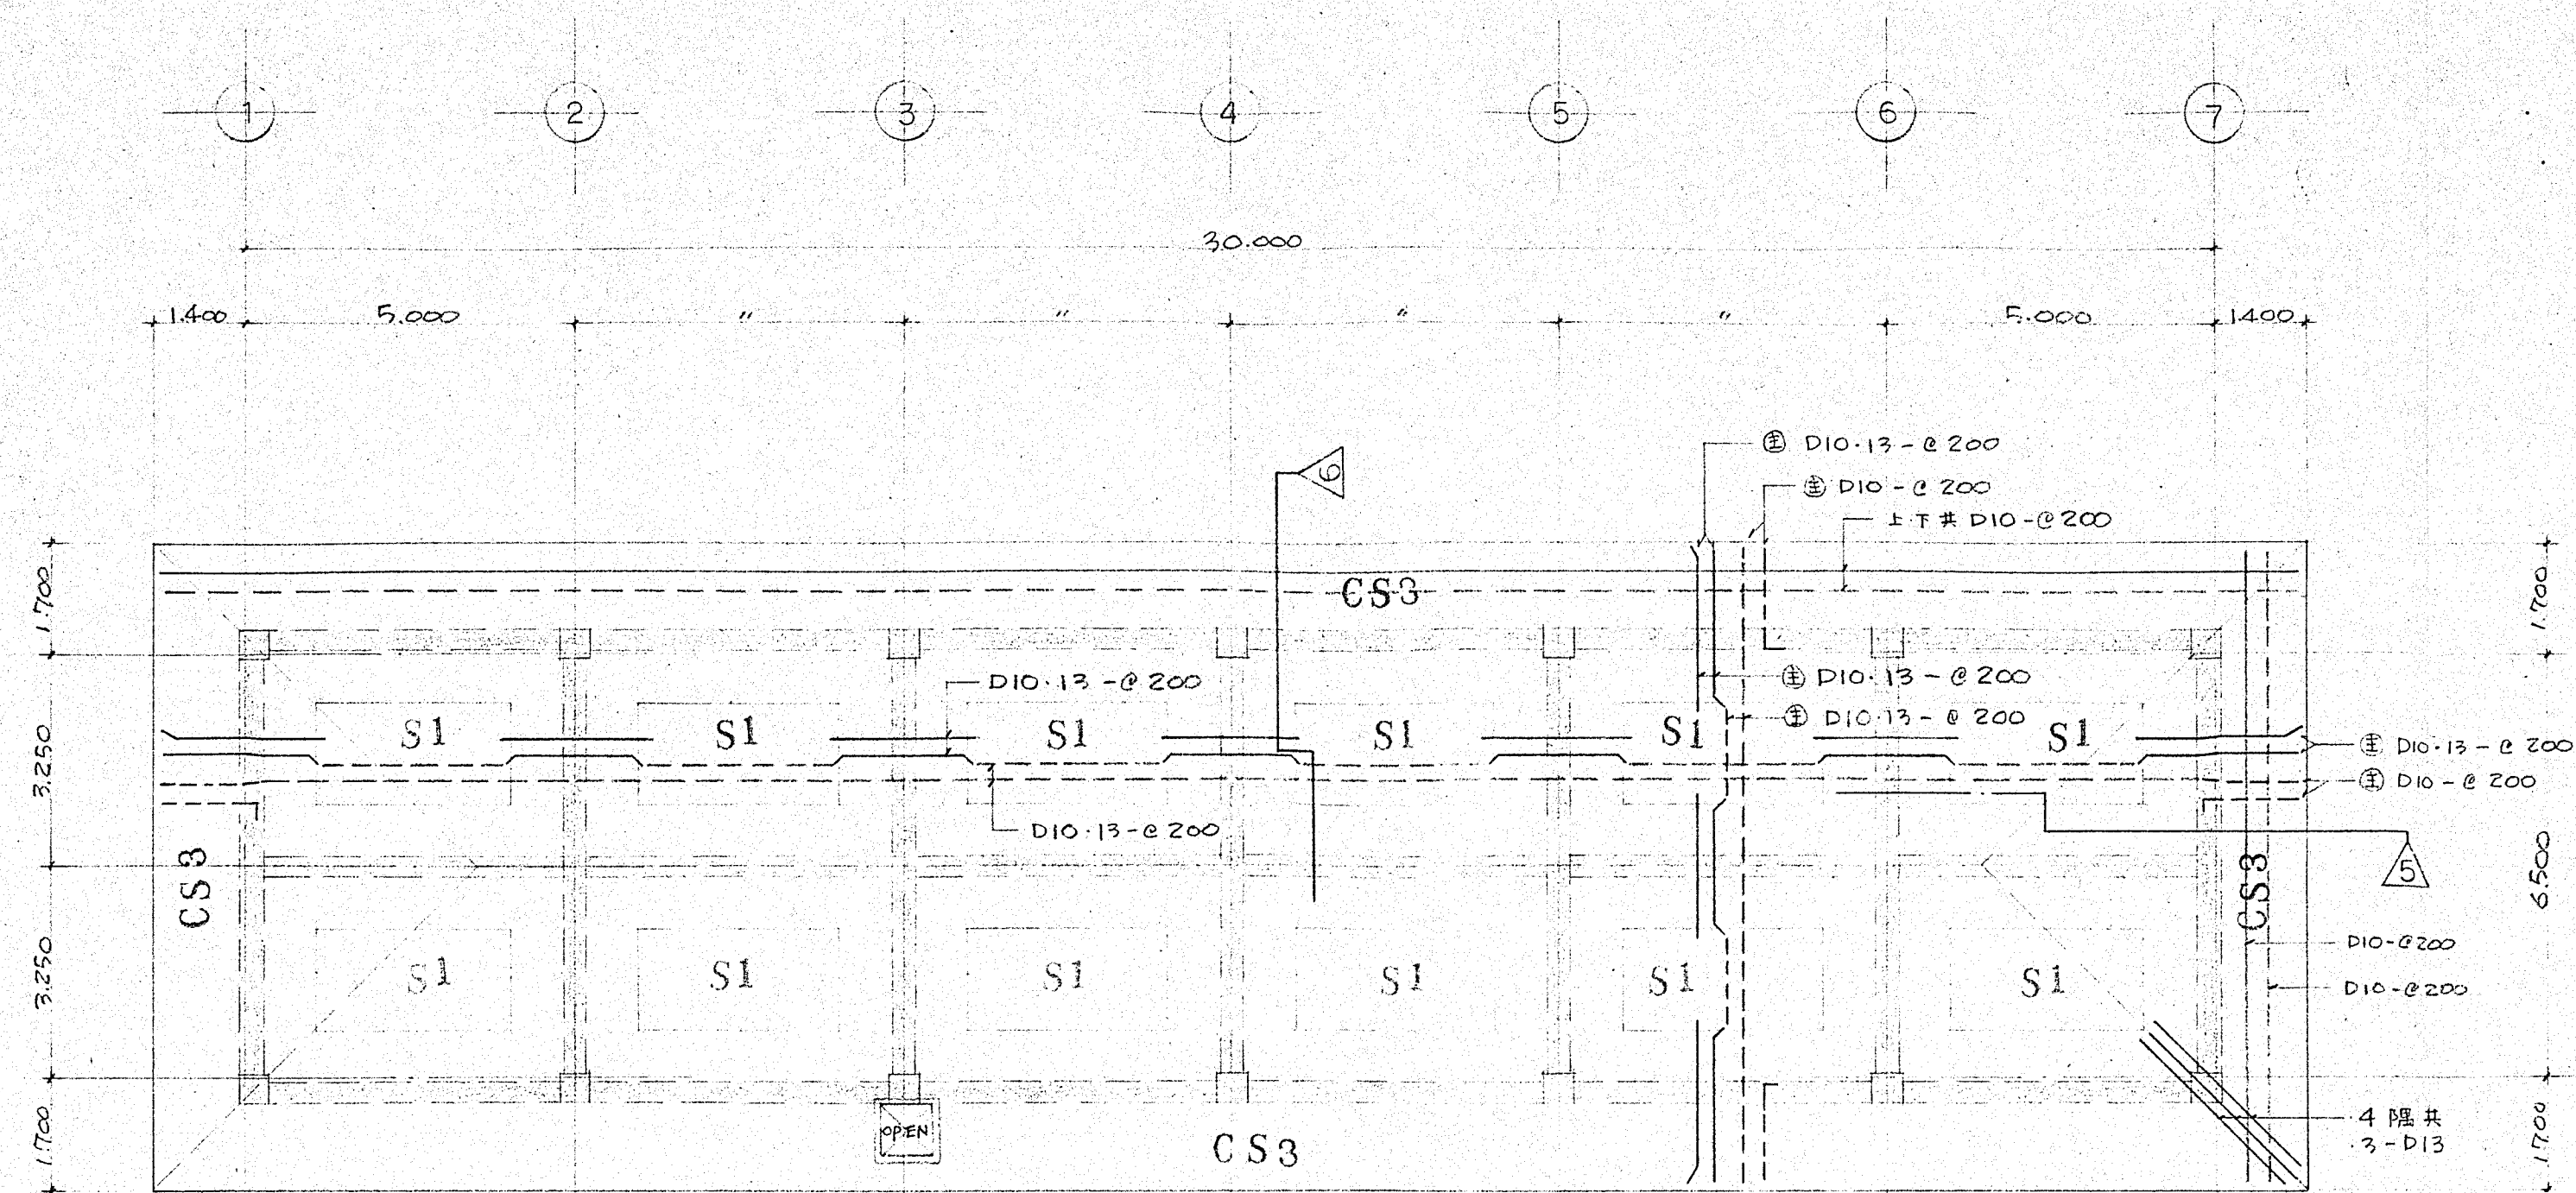


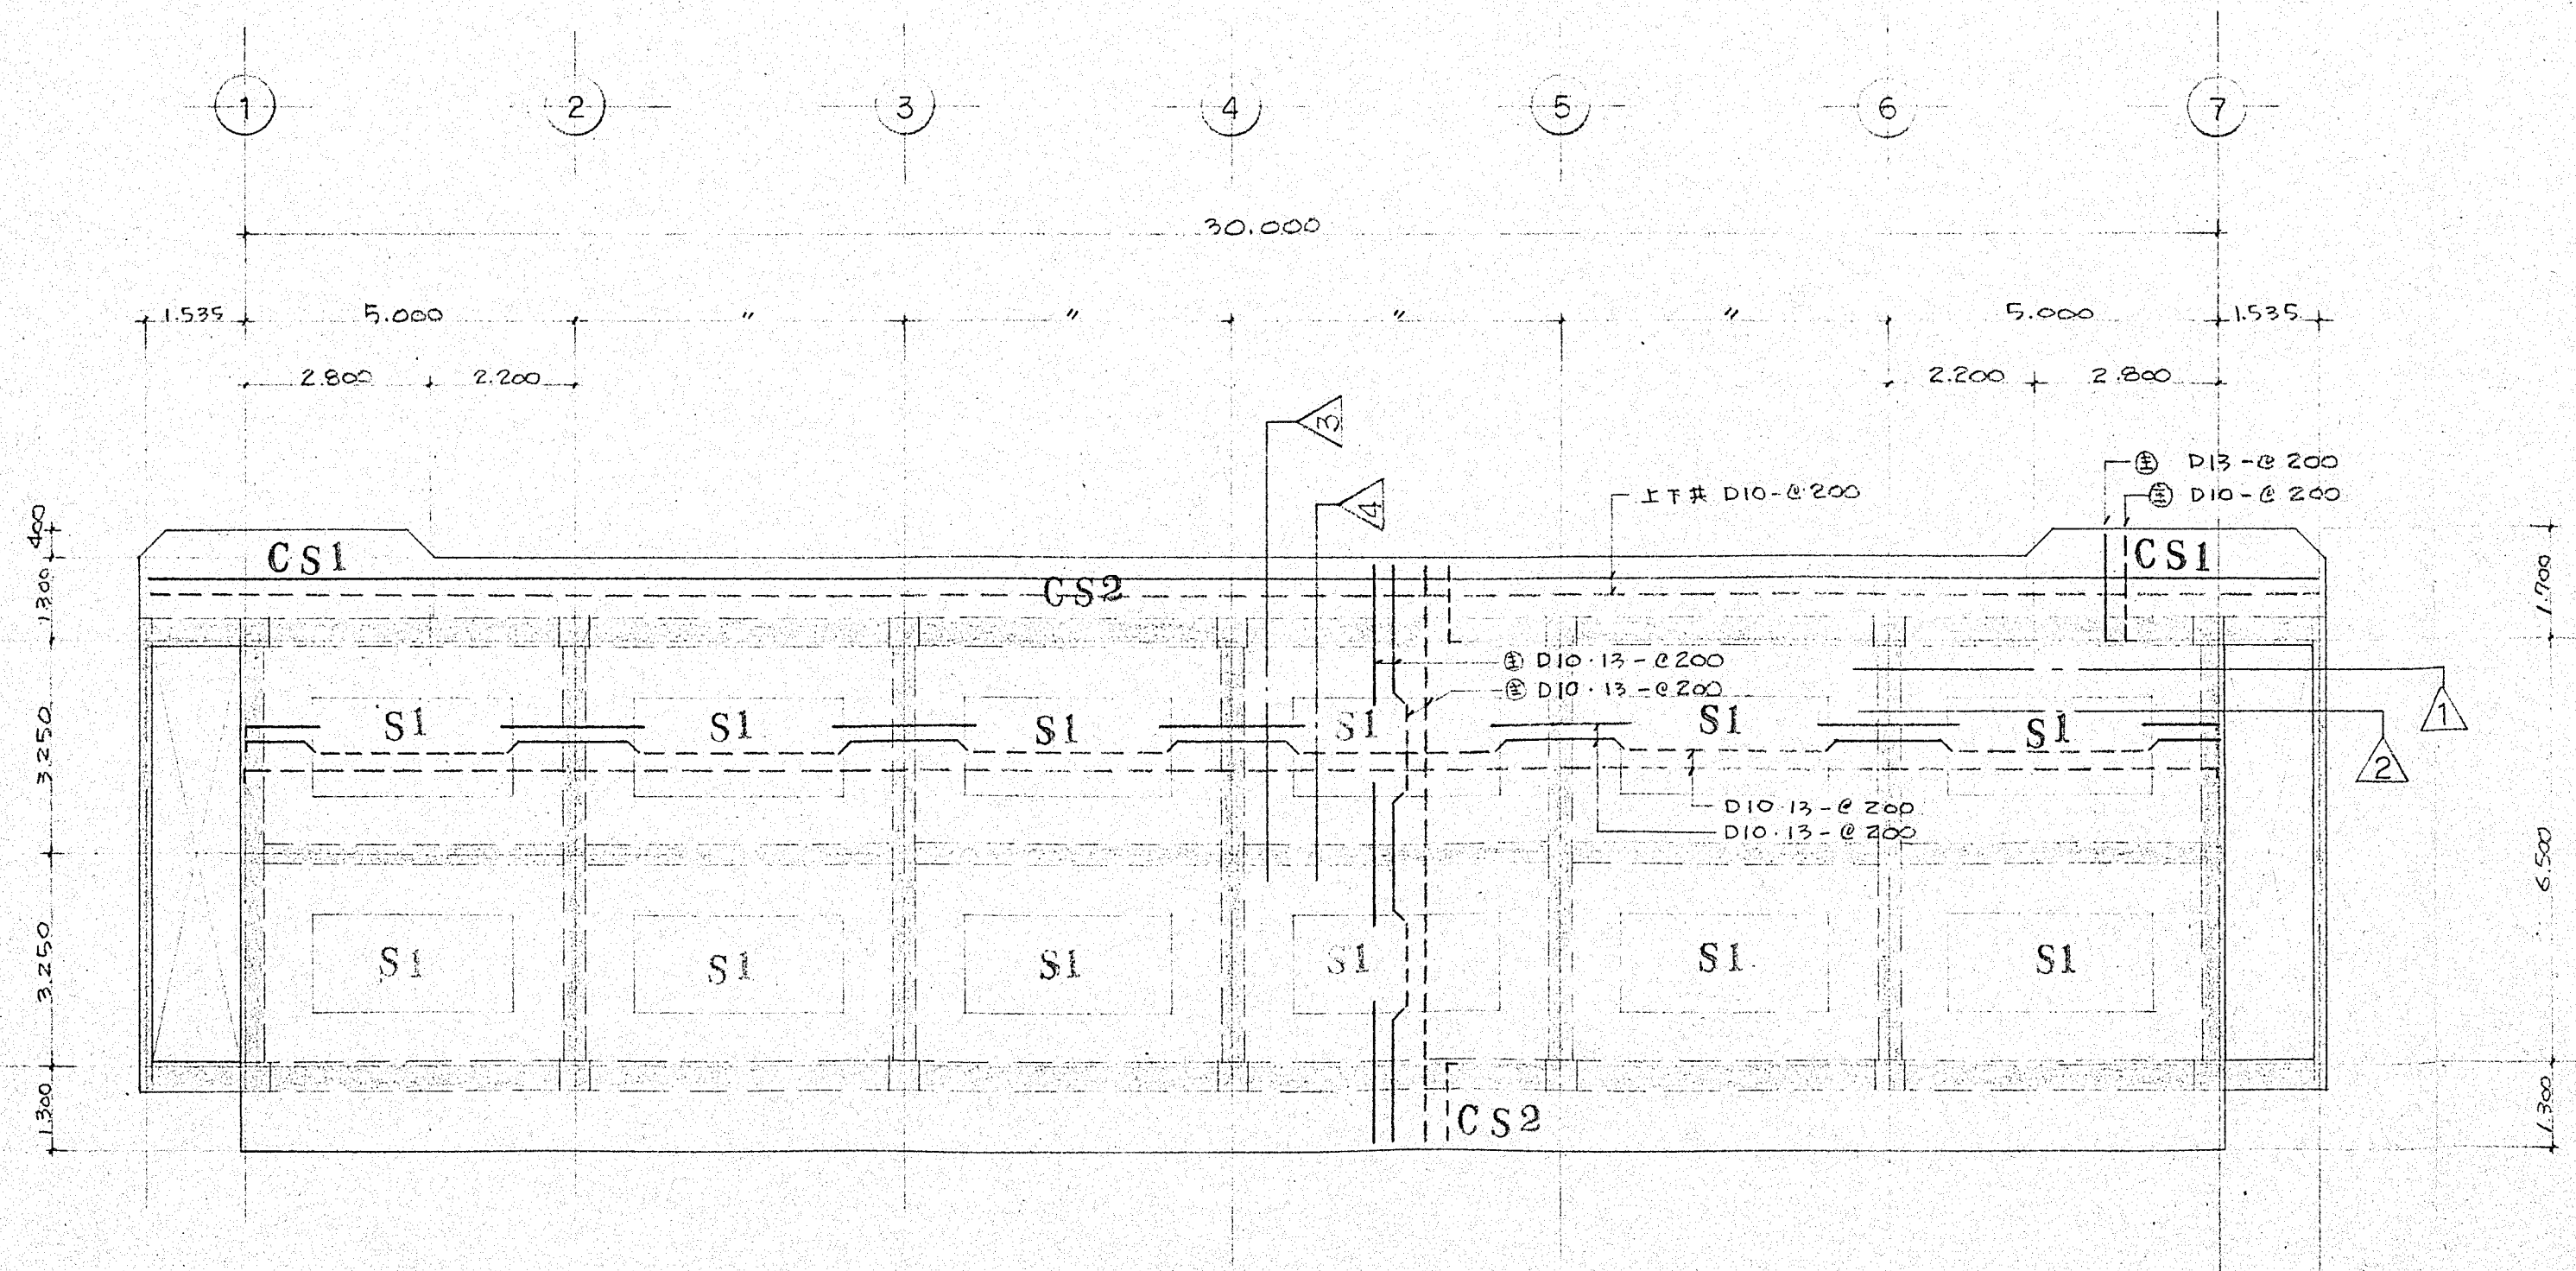


RF スラブ 配筋図 縮尺 1/100

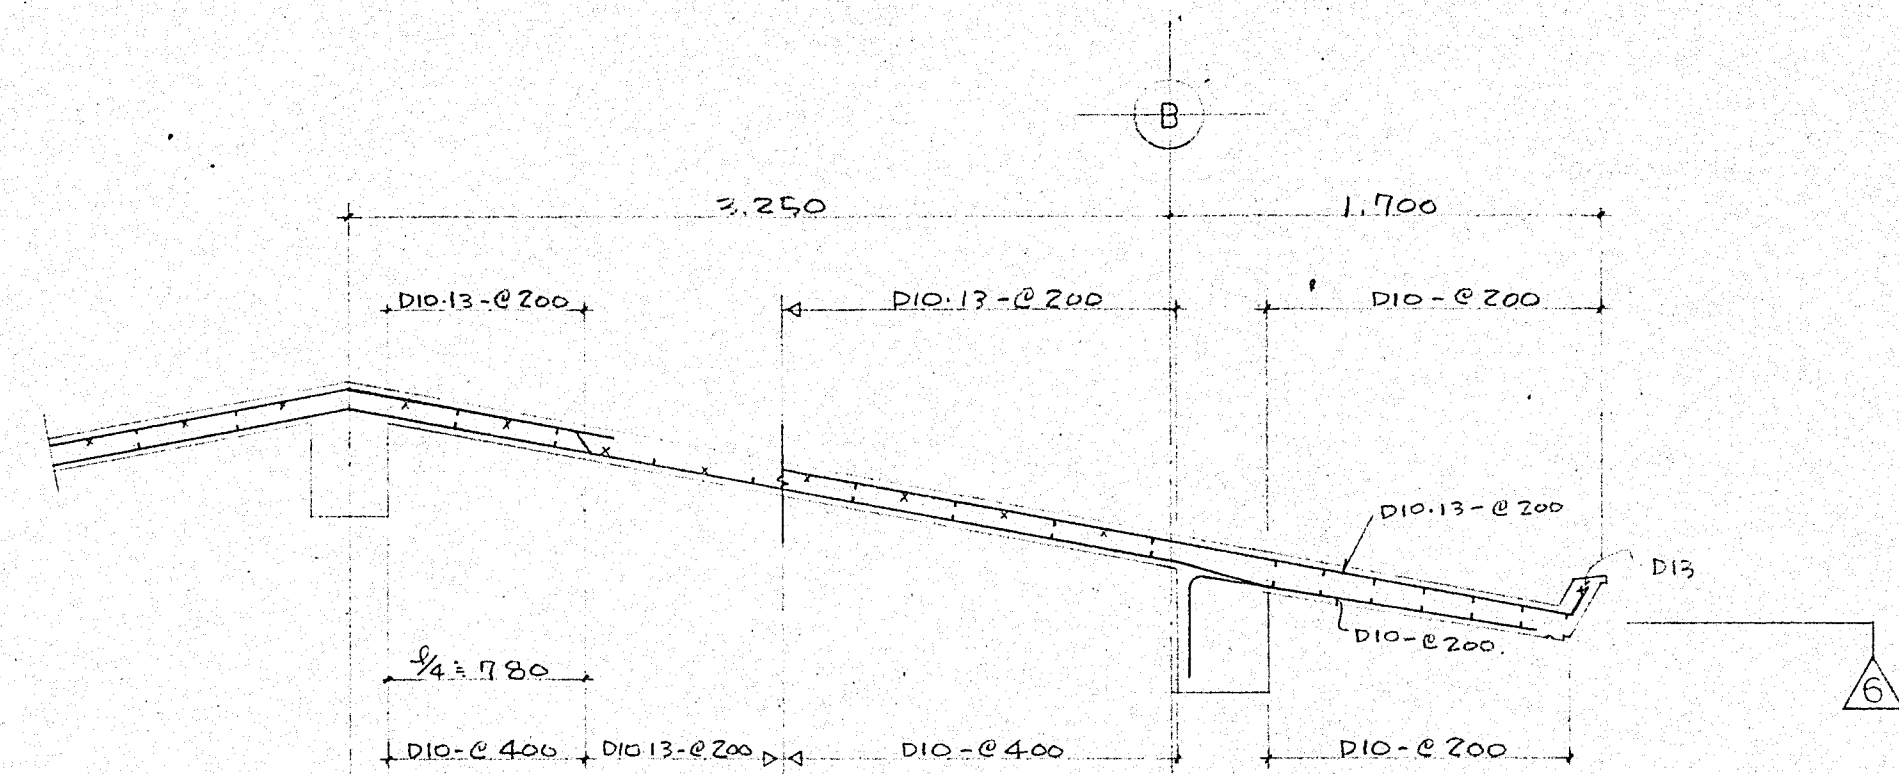

2F スラブ 配筋図 縮尺 1/100

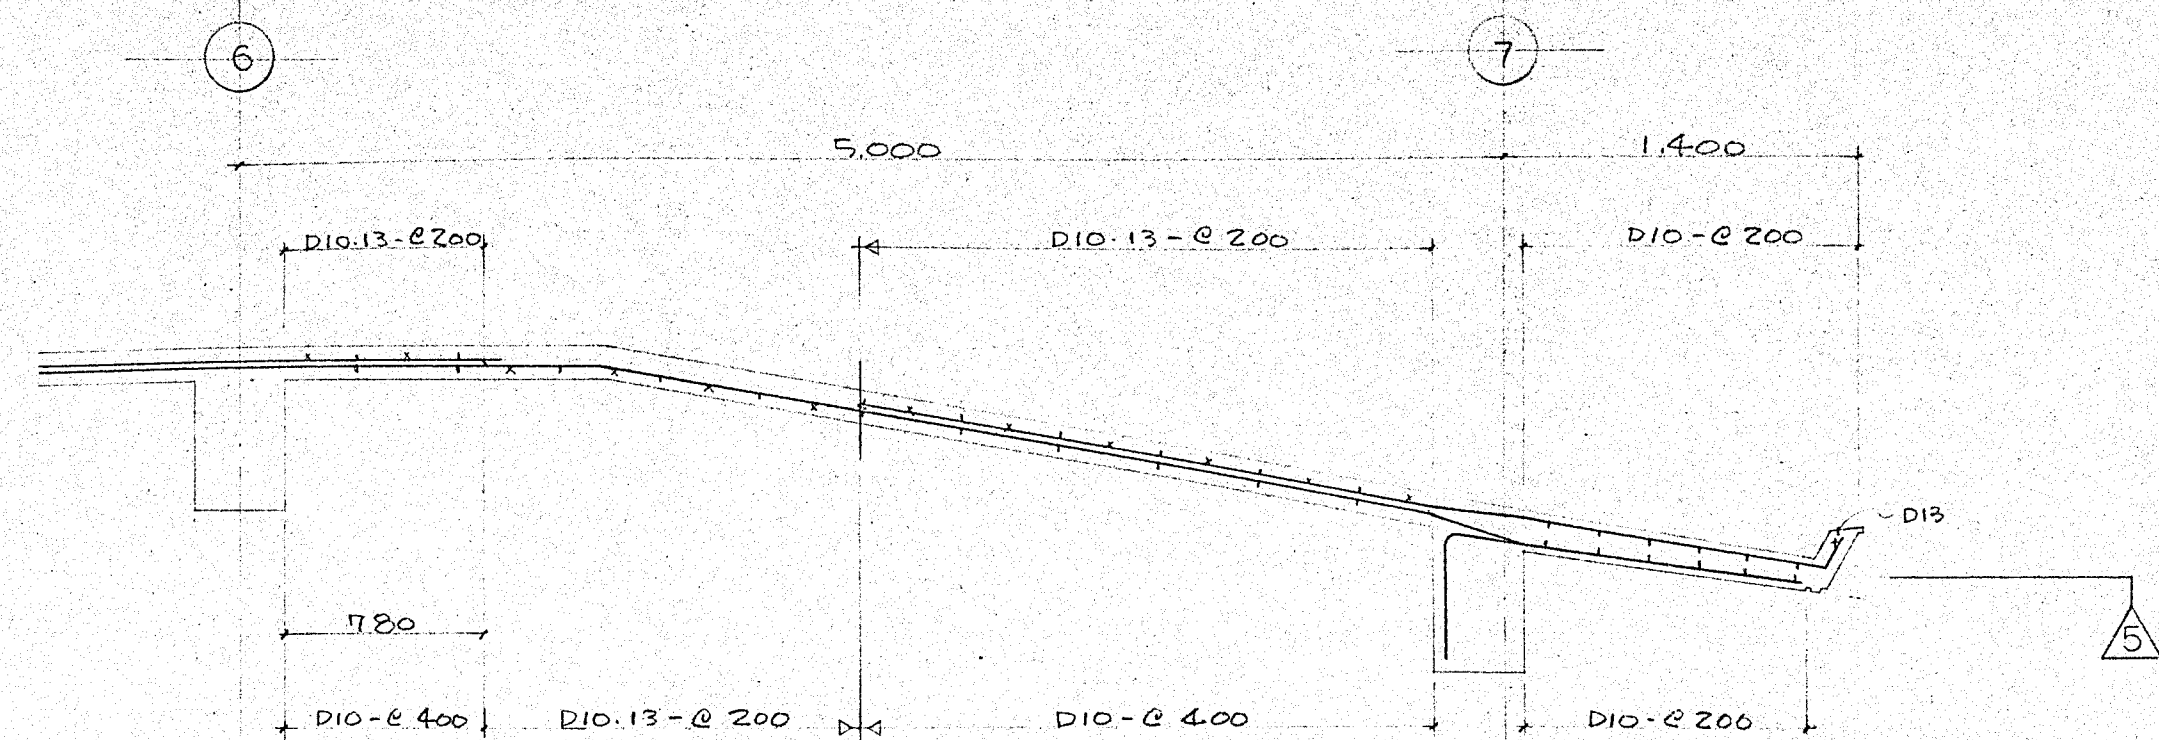

RF スラブ 断面 配筋図 縮尺 1/30

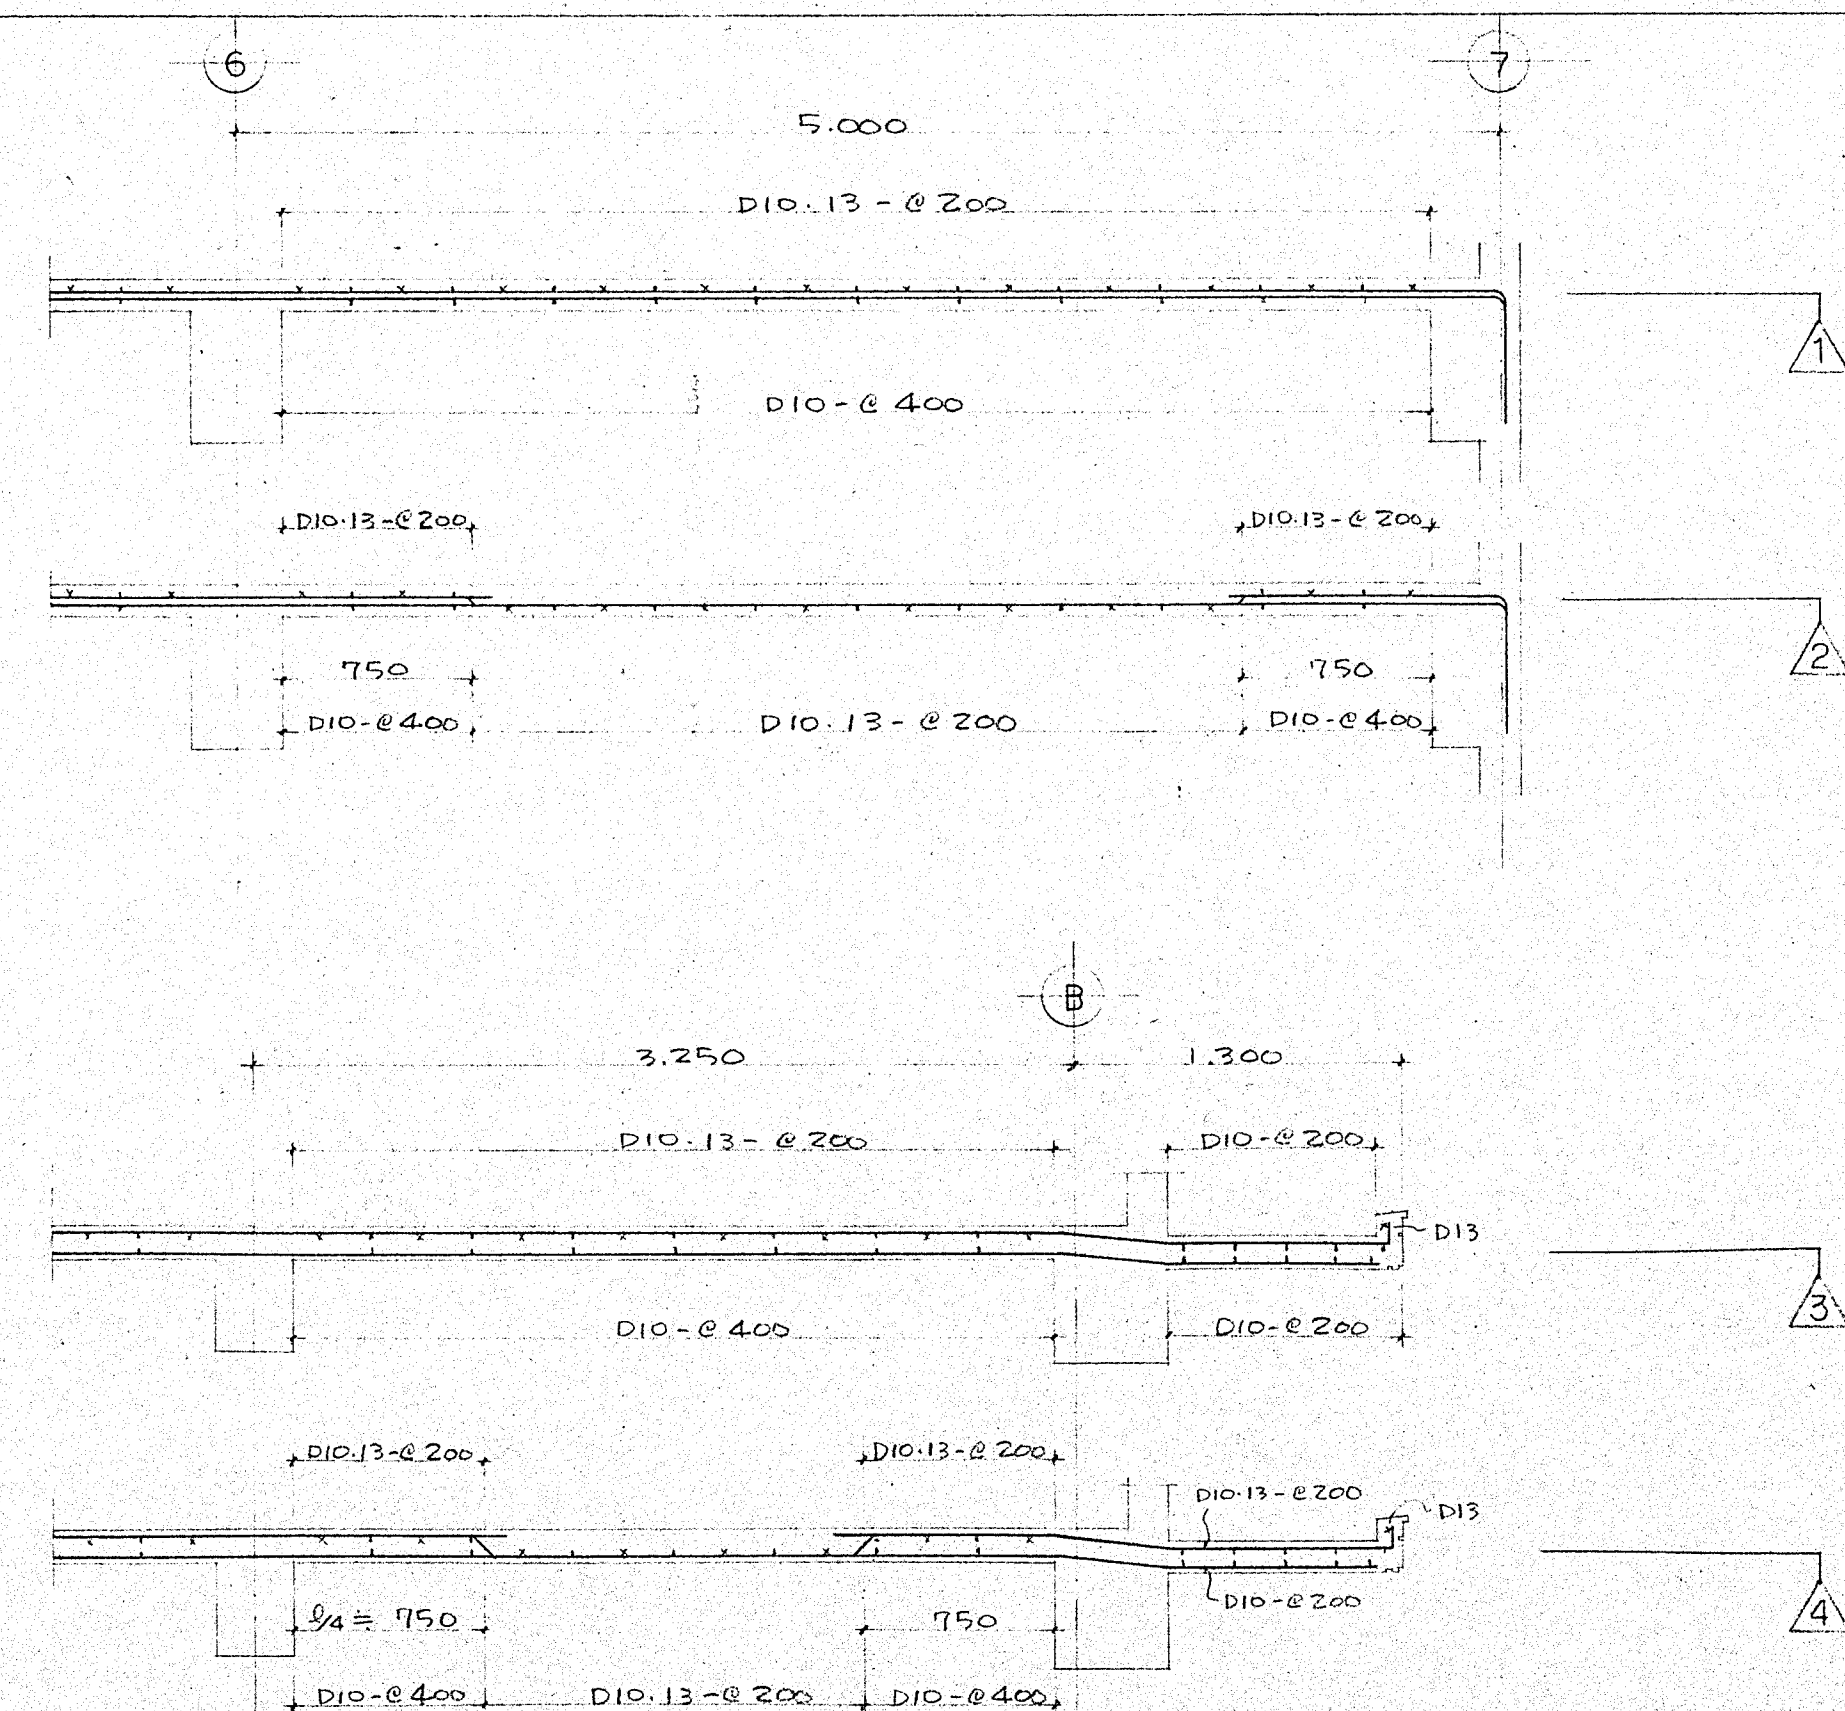

2F スラブ 断面 配筋図 縮尺 1/30

記事

SHU KEN
有 秀 建設 事務所
〒902 沖縄県那覇市宇仲井128-1番地
TEL (098) 54-7587・34-0753

1級建築士事務所(知事)登録第18Y-241号
1級建築士(大臣)登録第86156号
仲 田 秀 啓

検図

製図

工事名称
工事場所

奥武山庭球場管理棟建築工事
那覇市奥武山 44-1

60年 7 月 日

図面名称

スラブ 配筋図

SCALE

1/100 1/30

図面番号

S-5