



万国津梁館アルミサッシ改修工事 (R8)

サンセットラウンジ


完成図

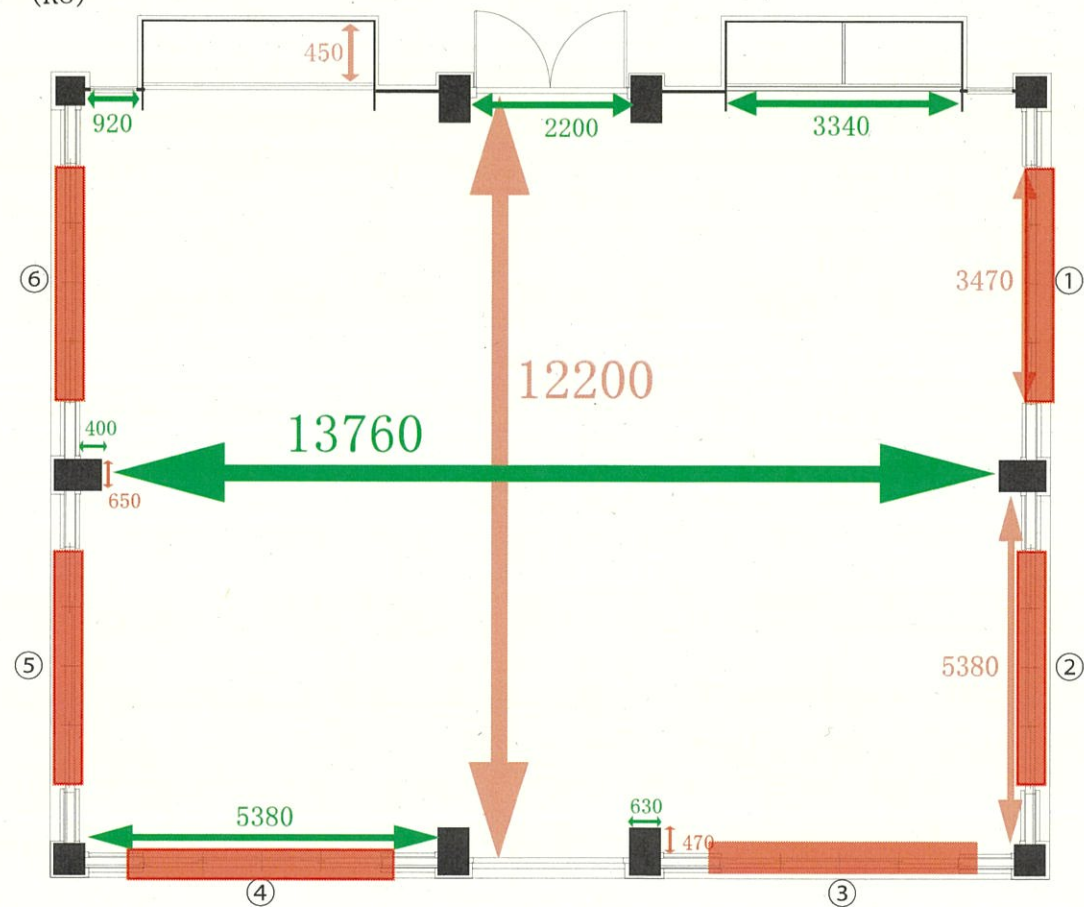

引寄せ4枚引き
①②③④⑤⑥

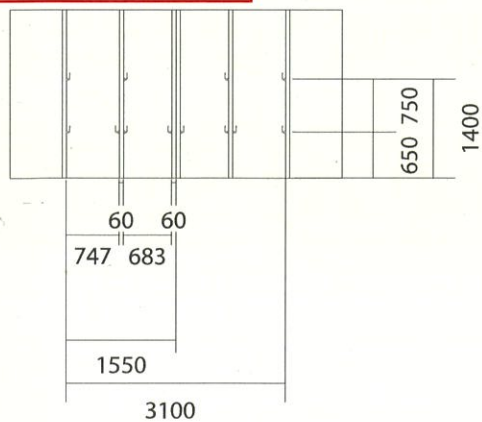

※サミット装置 (ロック機構) 48本交換

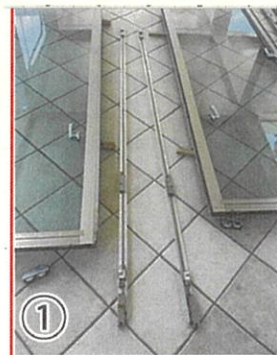

※サミット戸車48個交換

戸車KH206 (YKKAP)

