


(凡例 / 設置方法)

- ① 土壌への直打ち
- ② 張コンの穴あけ・土壌への打ち込み
- ③ 既設フェンス利用
- ④ 擁壁上に設置

区間	延長(m)	設置方法	支柱本数	排水溝横断対策	備考
7-1	72.6	①	38		ガードレール
7-2	47.1	②	25	1箇所	排水溝横断(始点付近)、脱出スロープ(17.8, 37.8m)
7-3	9.0	②	6		雑石擁壁
7-4	30.0	②	16		脱出スロープ(1.4, 21.4m)
7-5	12.0	—	—		道路
7-6	9.8	②	6		雑石積み、脱出スロープ(始点)
7-7	73.0	②	38		土砂せり出し(0-12.4m、反対側も土砂崩れ)、脱出スロープ(10.5, 30.3, 50.0, 68.1m)

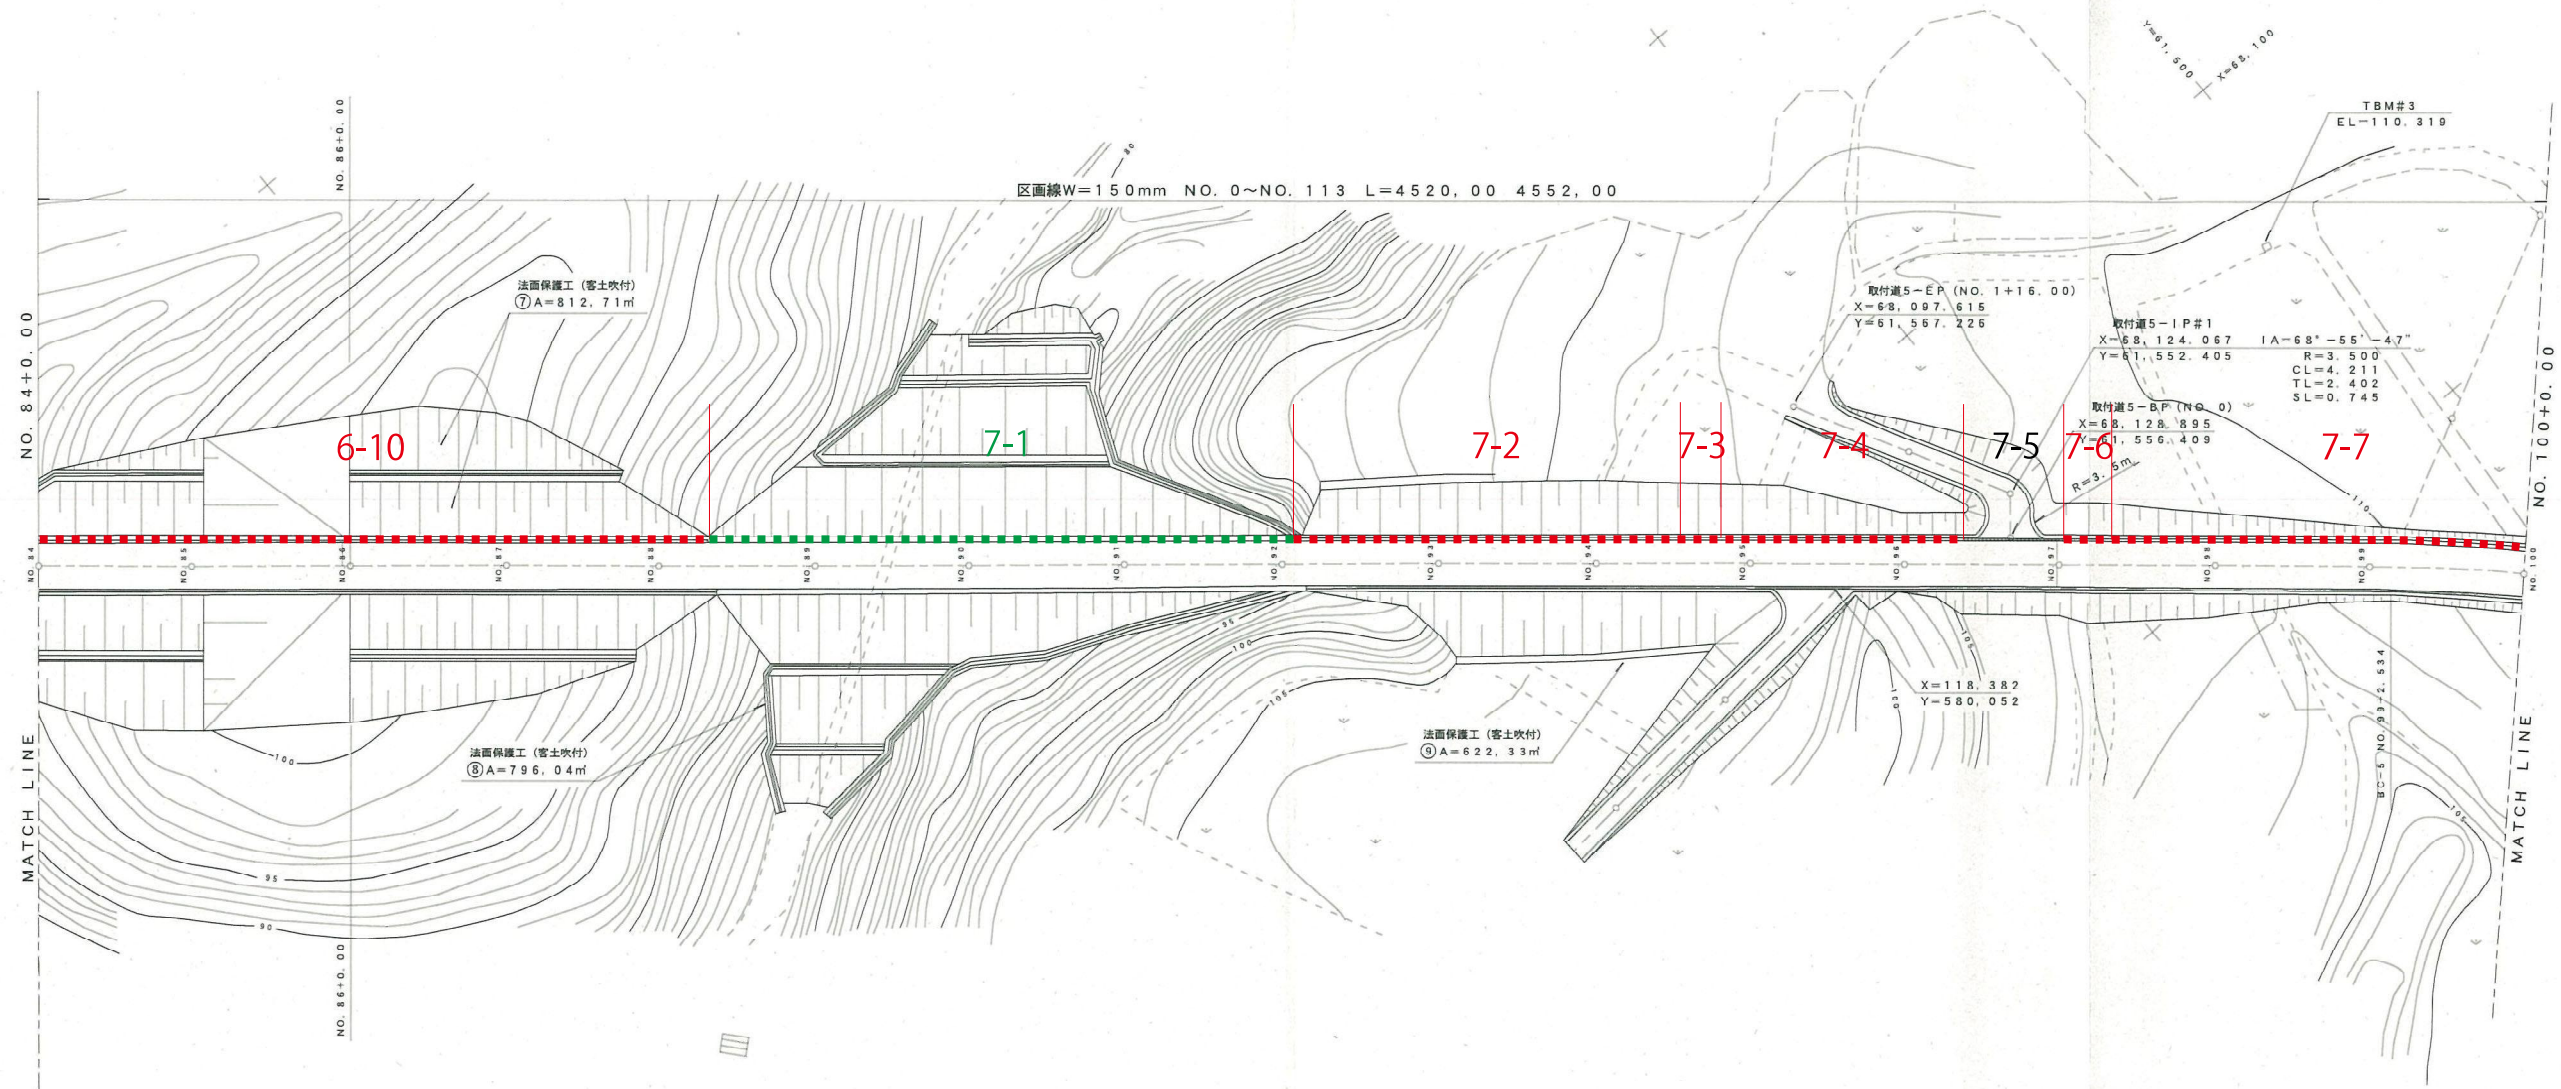


EP (NO. 100)	
X	68, 174. 180
Y	61, 508. 240

施工年度	平成11年度
工事名	農佐次地区農道一般農道工事
工事位置	東村農佐次地区
施工業者	兼善建設
工期	平成11年12月22日～平成12年 3月30日
図面説明	平面図(7) S=1/500
図面番号	12途中 7章
完成年月日	平成12年 3月30日
設計及監督	沖縄県農林水産部北部農林土木事務所

(凡例 / 設置方法)

- ① 土壌への直打ち
- ② 張コンの穴あけ・土壌への打ち込み
- ③ 既設フェンス利用
- ④ 擁壁上に設置

区間	延長(m)	設置方法	支柱本数	排水溝横断対策	備 考
8-1	12.0	—	—		道路(通行不可)
8-2	26.1	②	15		脱出スロープ(4.4, 20.3m)
8-3	14.0	—	—		道路
8-4	40.9	②	22	1箇所	排水溝横断(終点)、脱出スロープ(5.4, 25.4m)
8-5	46.2	①	25		ガードレール
8-6	102.7	②	53	1箇所	集水桝まで、脱出スロープ(20.2, 40.2, 60.2, 80.2, 98.3)、排水溝横断(始点)、縦排水(終点)、雑石積擁壁(86.6-102.7m)、電柱(終点から68.2m)

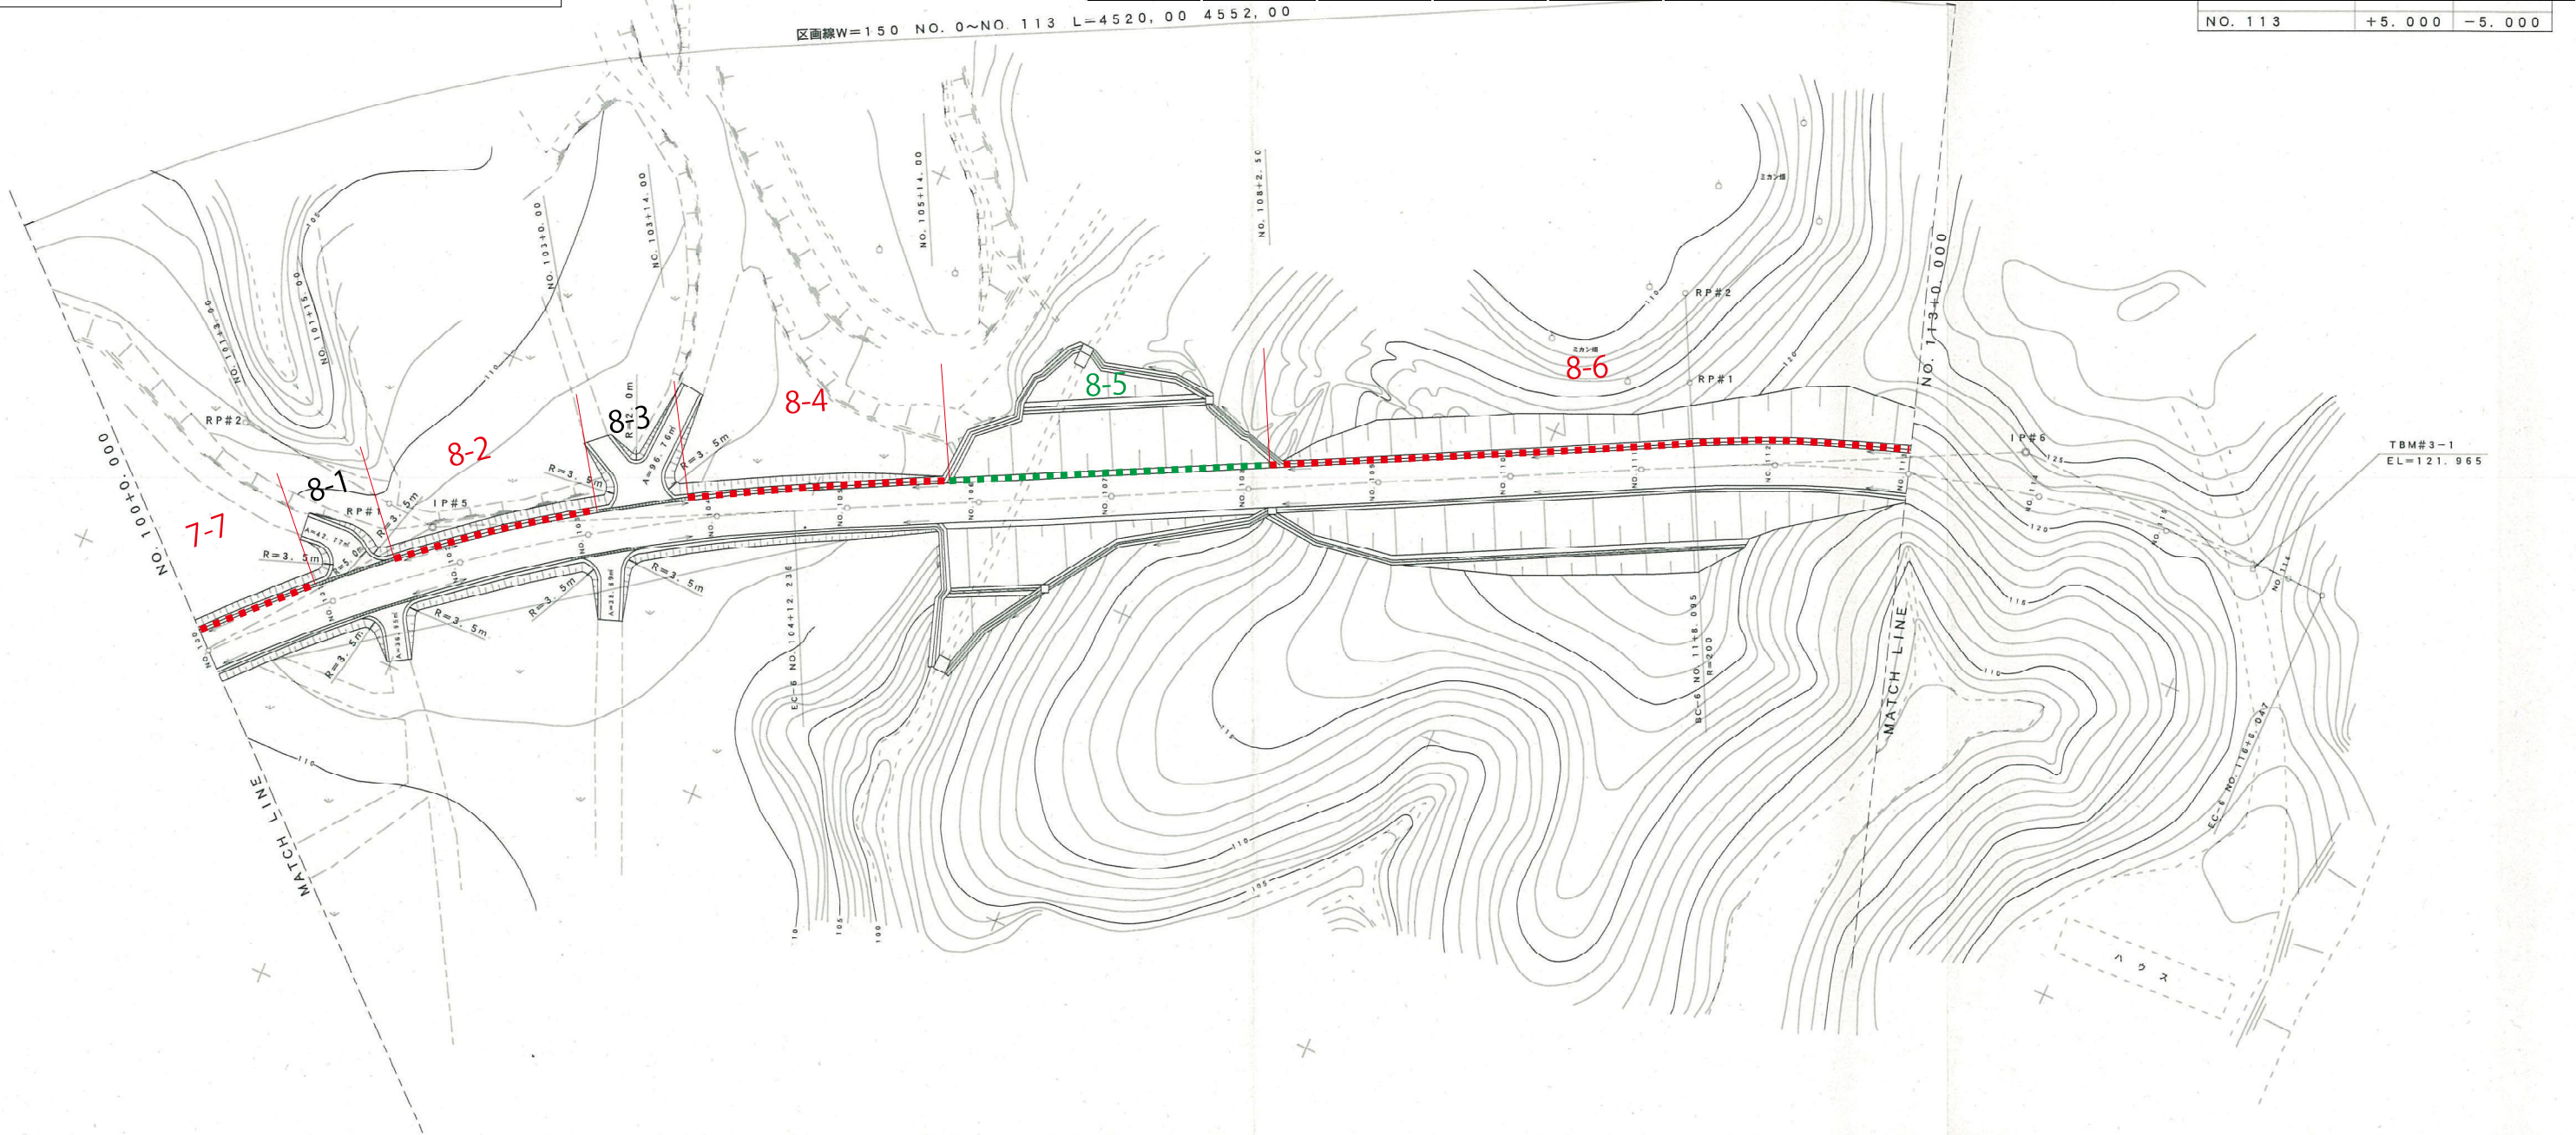

IP#5	
X	68,198.157
Y	61,478.372
IA	25°-08'-31"
R	250.000
TL	55.749
CL	109.702
SL	6.140


測 点	片 勾 配 (%)	
	左 側	右 側
NO. 98+5.034	-2.000	-2.000
NO. 99	+0.566	-2.000
+ 8.367	+2.000	-2.000
NO. 100	+3.994	-3.994
+ 0.034	+4.000	-4.000
}		
NO. 103+14.736	+4.000	-4.000
NO. 104	+3.098	-3.699
EC +12.236	+1.000	-3.000
NO. 105	-0.331	-2.556
+ 9.736	-2.000	-2.000

平成11年度	
工事名	慶佐次地区県営一般農道工事
工事位置	東村慶佐次地区
施工業者	兼 普 建 設
工 期	平成11年12月22日~平成12年 3月30日
図面説明	平面図(8) S=1/500
図面番号	12葉中 8葉
完成年月日	平成12年 3月30日
設計及監督	沖縄県農林水産部北部農林土木事務所

(凡例 / 設置方法)

- ①土壌への直打ち
- ②張コンの穴あけ・土壌への打ち込み
- ③既設フェンス利用
- ④擁壁上に設置

区間	延長(m)	設置方法	支柱本数	排水溝横断対策	備考
9-1	62.7	②	33		脱出スロープ(19.2, 40.4m)
9-2	50.0	①	26	1箇所	ガードレール、排水溝横断(暗渠、始点付近)
9-3.1	8.6	①	6	1箇所	(区間0-8.6m)、集水桝(大、始点)、排水溝横断(始点)、脱出スロープ(24.6, 45.6, 64.8, 83.9, 101.1, 120.2, 141.3, 162.2, 183.2m)
9-3.2	141.2	②	72		(区間8.6-149.8m)、集水桝(大、始点)、排水溝横断(始点)、脱出スロープ(24.6, 45.6, 64.8, 83.9, 101.1, 120.2, 141.3, 162.2, 183.2m)、土砂崩れ
9-3.3	12.4	①	8		(区間149.8-162.2m)、集水桝(大、始点)、排水溝横断(始点)、脱出スロープ(24.6, 45.6, 64.8, 83.9, 101.1, 120.2, 141.3, 162.2, 183.2m)
9-3.4	30.5	②	17		(区間162.2-192.7m)、集水桝(大、始点)、排水溝横断(始点)、脱出スロープ(24.6, 45.6, 64.8, 83.9, 101.1, 120.2, 141.3, 162.2, 183.2m)
9-4	9.0	①	6		ガードレール
9-5.1	52.8	②	28		(区間0-52.8m)、脱出スロープ(2.5, 23.4, 44.4m)

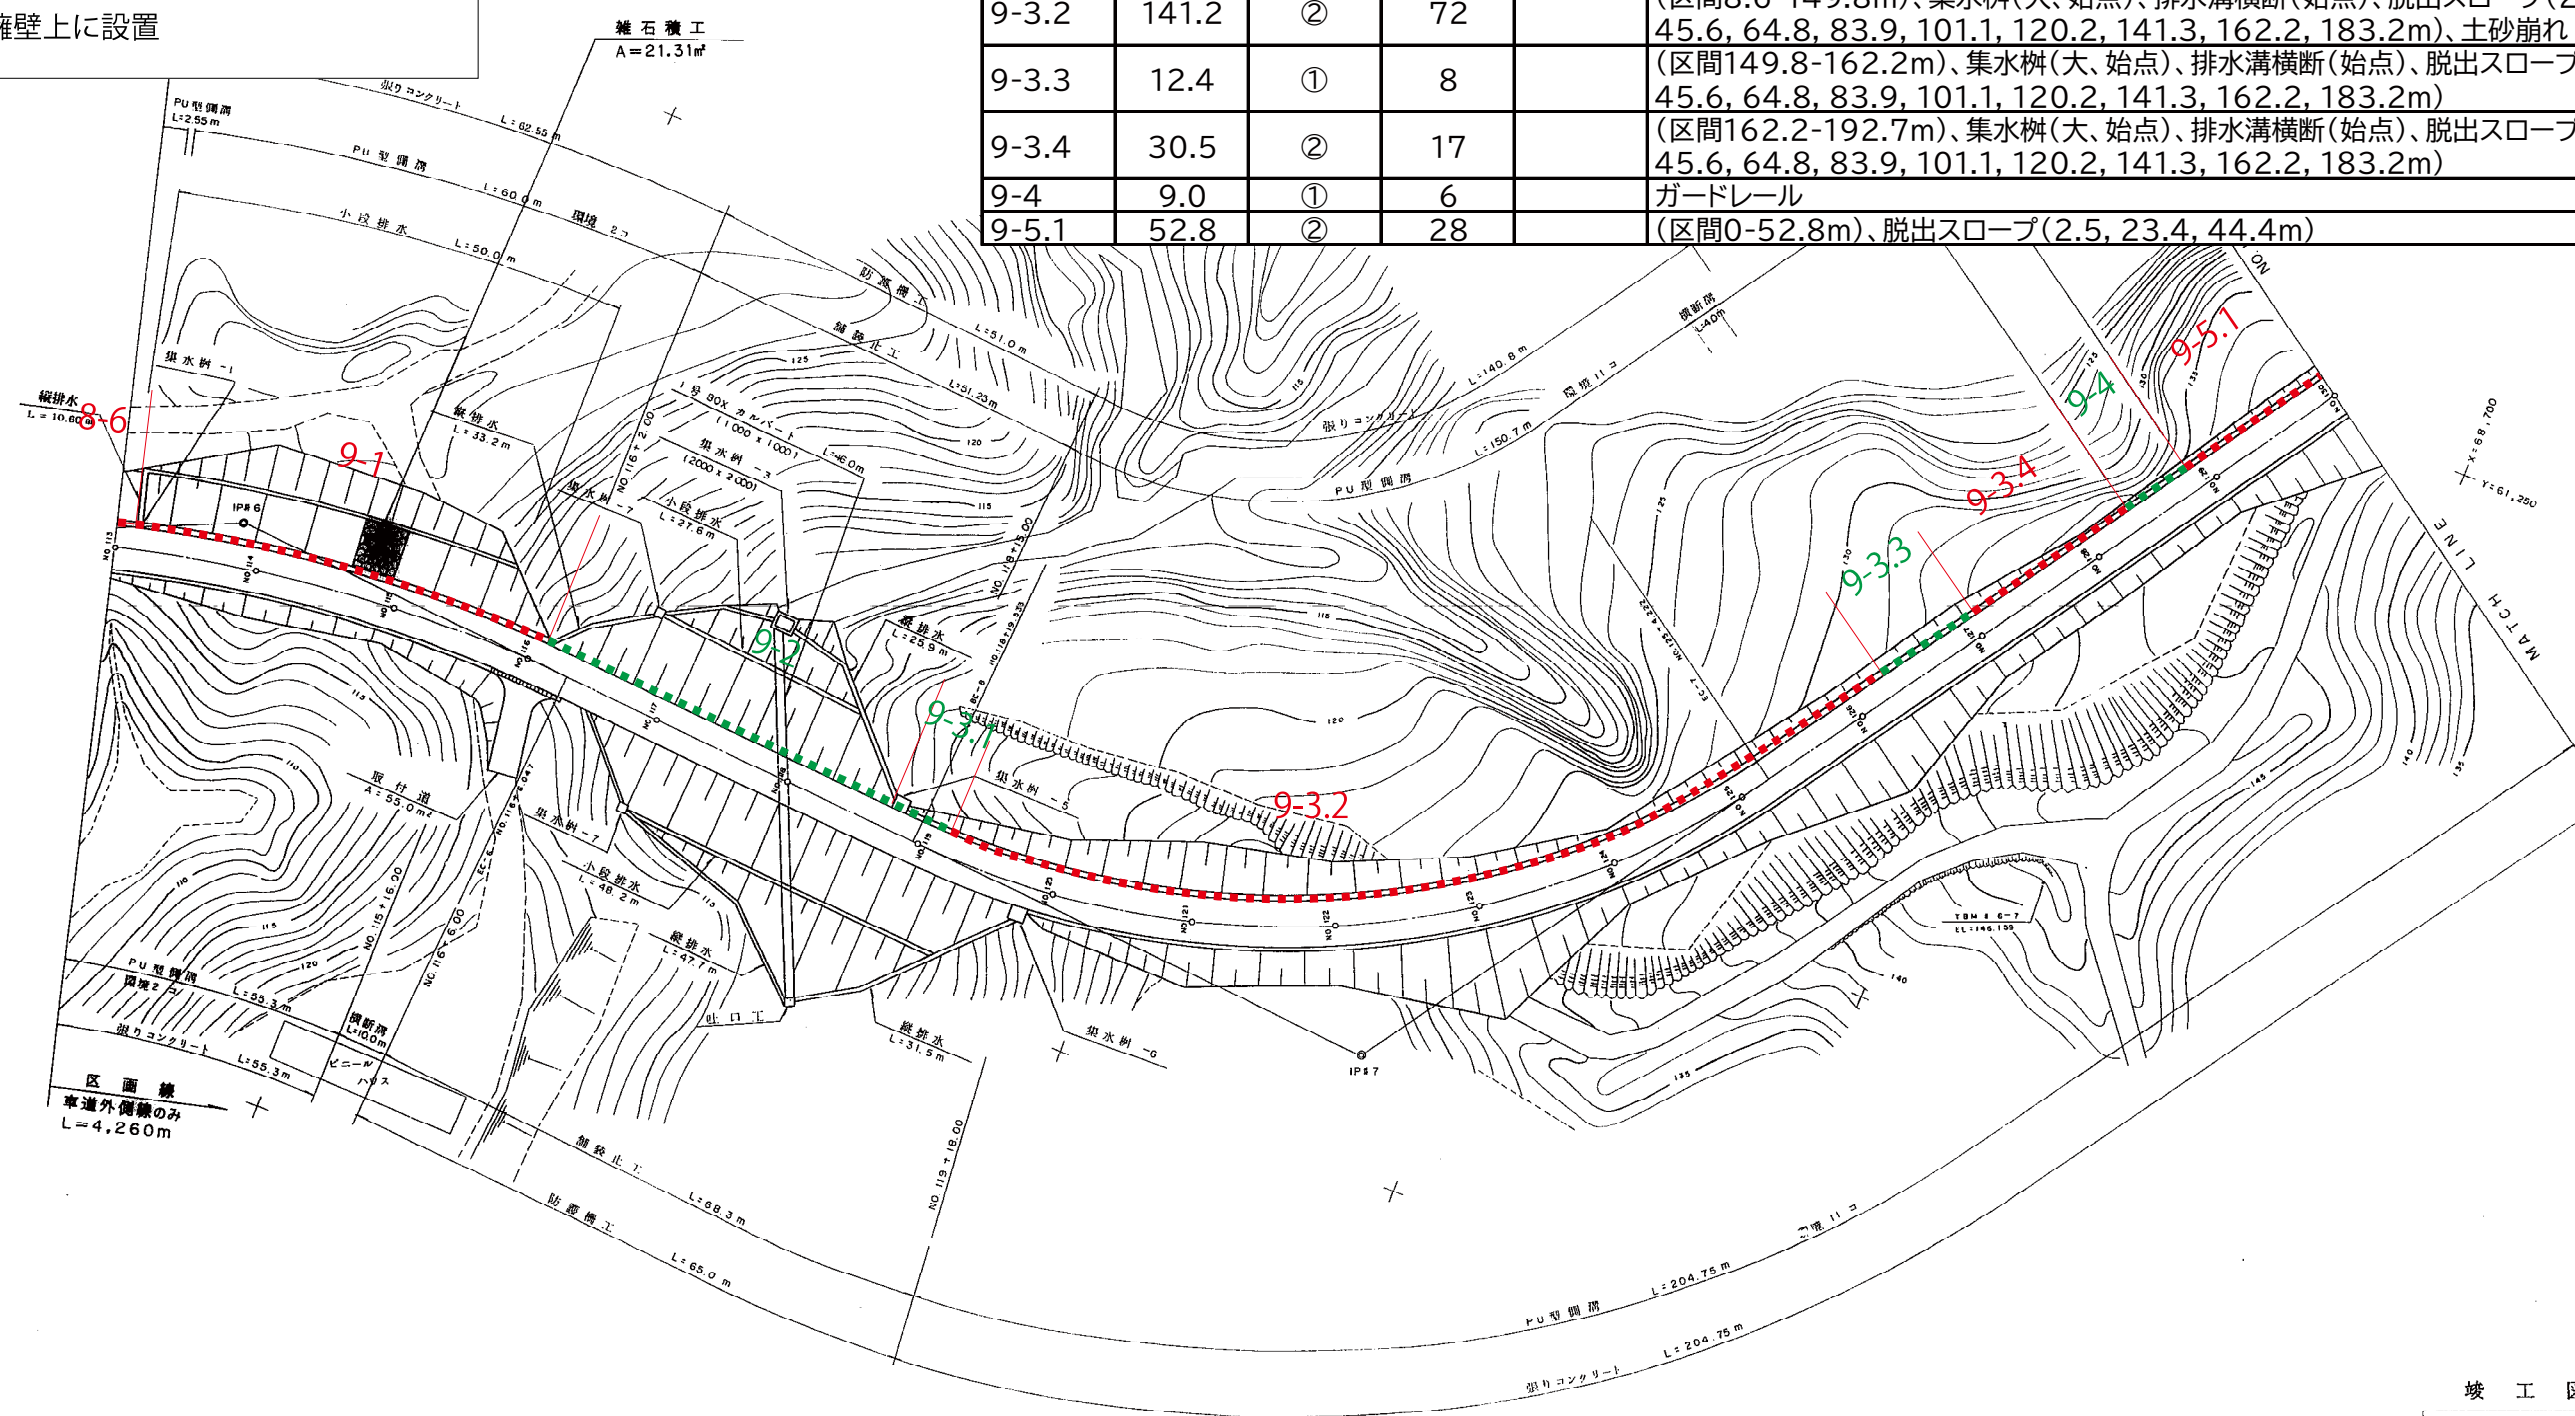

IP # 6	
X	68,416.770
Y	61,376.660
IA	28°03'40"
R	200
CL	97.952
TL	49.979
SL	6.150

IP # 6	
測点	片勾配 (%)
	左側 右側
NO.110+10.995	2.00 -2.00
NO.111	0.12 +
+8.095	+1.50 +
NO.112	+3.88 -3.88
+5.595	+5.00 -5.00
I	I
NO.115+8.547	+5.00 -5.00
NO.116	+2.71 -2.71
+6.047	+1.80 -2.00
NO.117	-1.68 -2.00
+3.547	-2.00 -2.00

IP # 7	
X	68,588.653
Y	61,384.172
IA	59°32'05"
R	120
CL	124.600
TL	68.634
SL	18.241

IP # 7	
測点	片勾配 (%)
	左側 右側 左側
NO.118+2.033	-2.00 -2.00 0
+19.535	-2.50 +2.50 0.25
NO.119	-2.62 +2.62 0.26
+17.035	+7.00 +7.00 0.50
I	I
NO.124+6.722	-7.00 +7.00 0.50
NO.125	-3.58 +3.58 0.31
+4.222	-2.60 +2.60 0.26
NO.126	-2.00 -1.56 0.02
+1.222	-2.00 -2.00 0

竣工図

平成11年度 県営一般農道整備事業


農佐次地区県営一般農道工事

図面名称	平面図 (1)
図面番号	10葉中1葉
測量及び設計	
発注元	沖縄県北部農林土木事務所

(凡例 / 設置方法)

- ①土壌への直打ち
- ②張コンの穴あけ・土壌への打ち込み
- ③既設フェンス利用
- ④擁壁上に設置

平面図 (2)
S=1/500

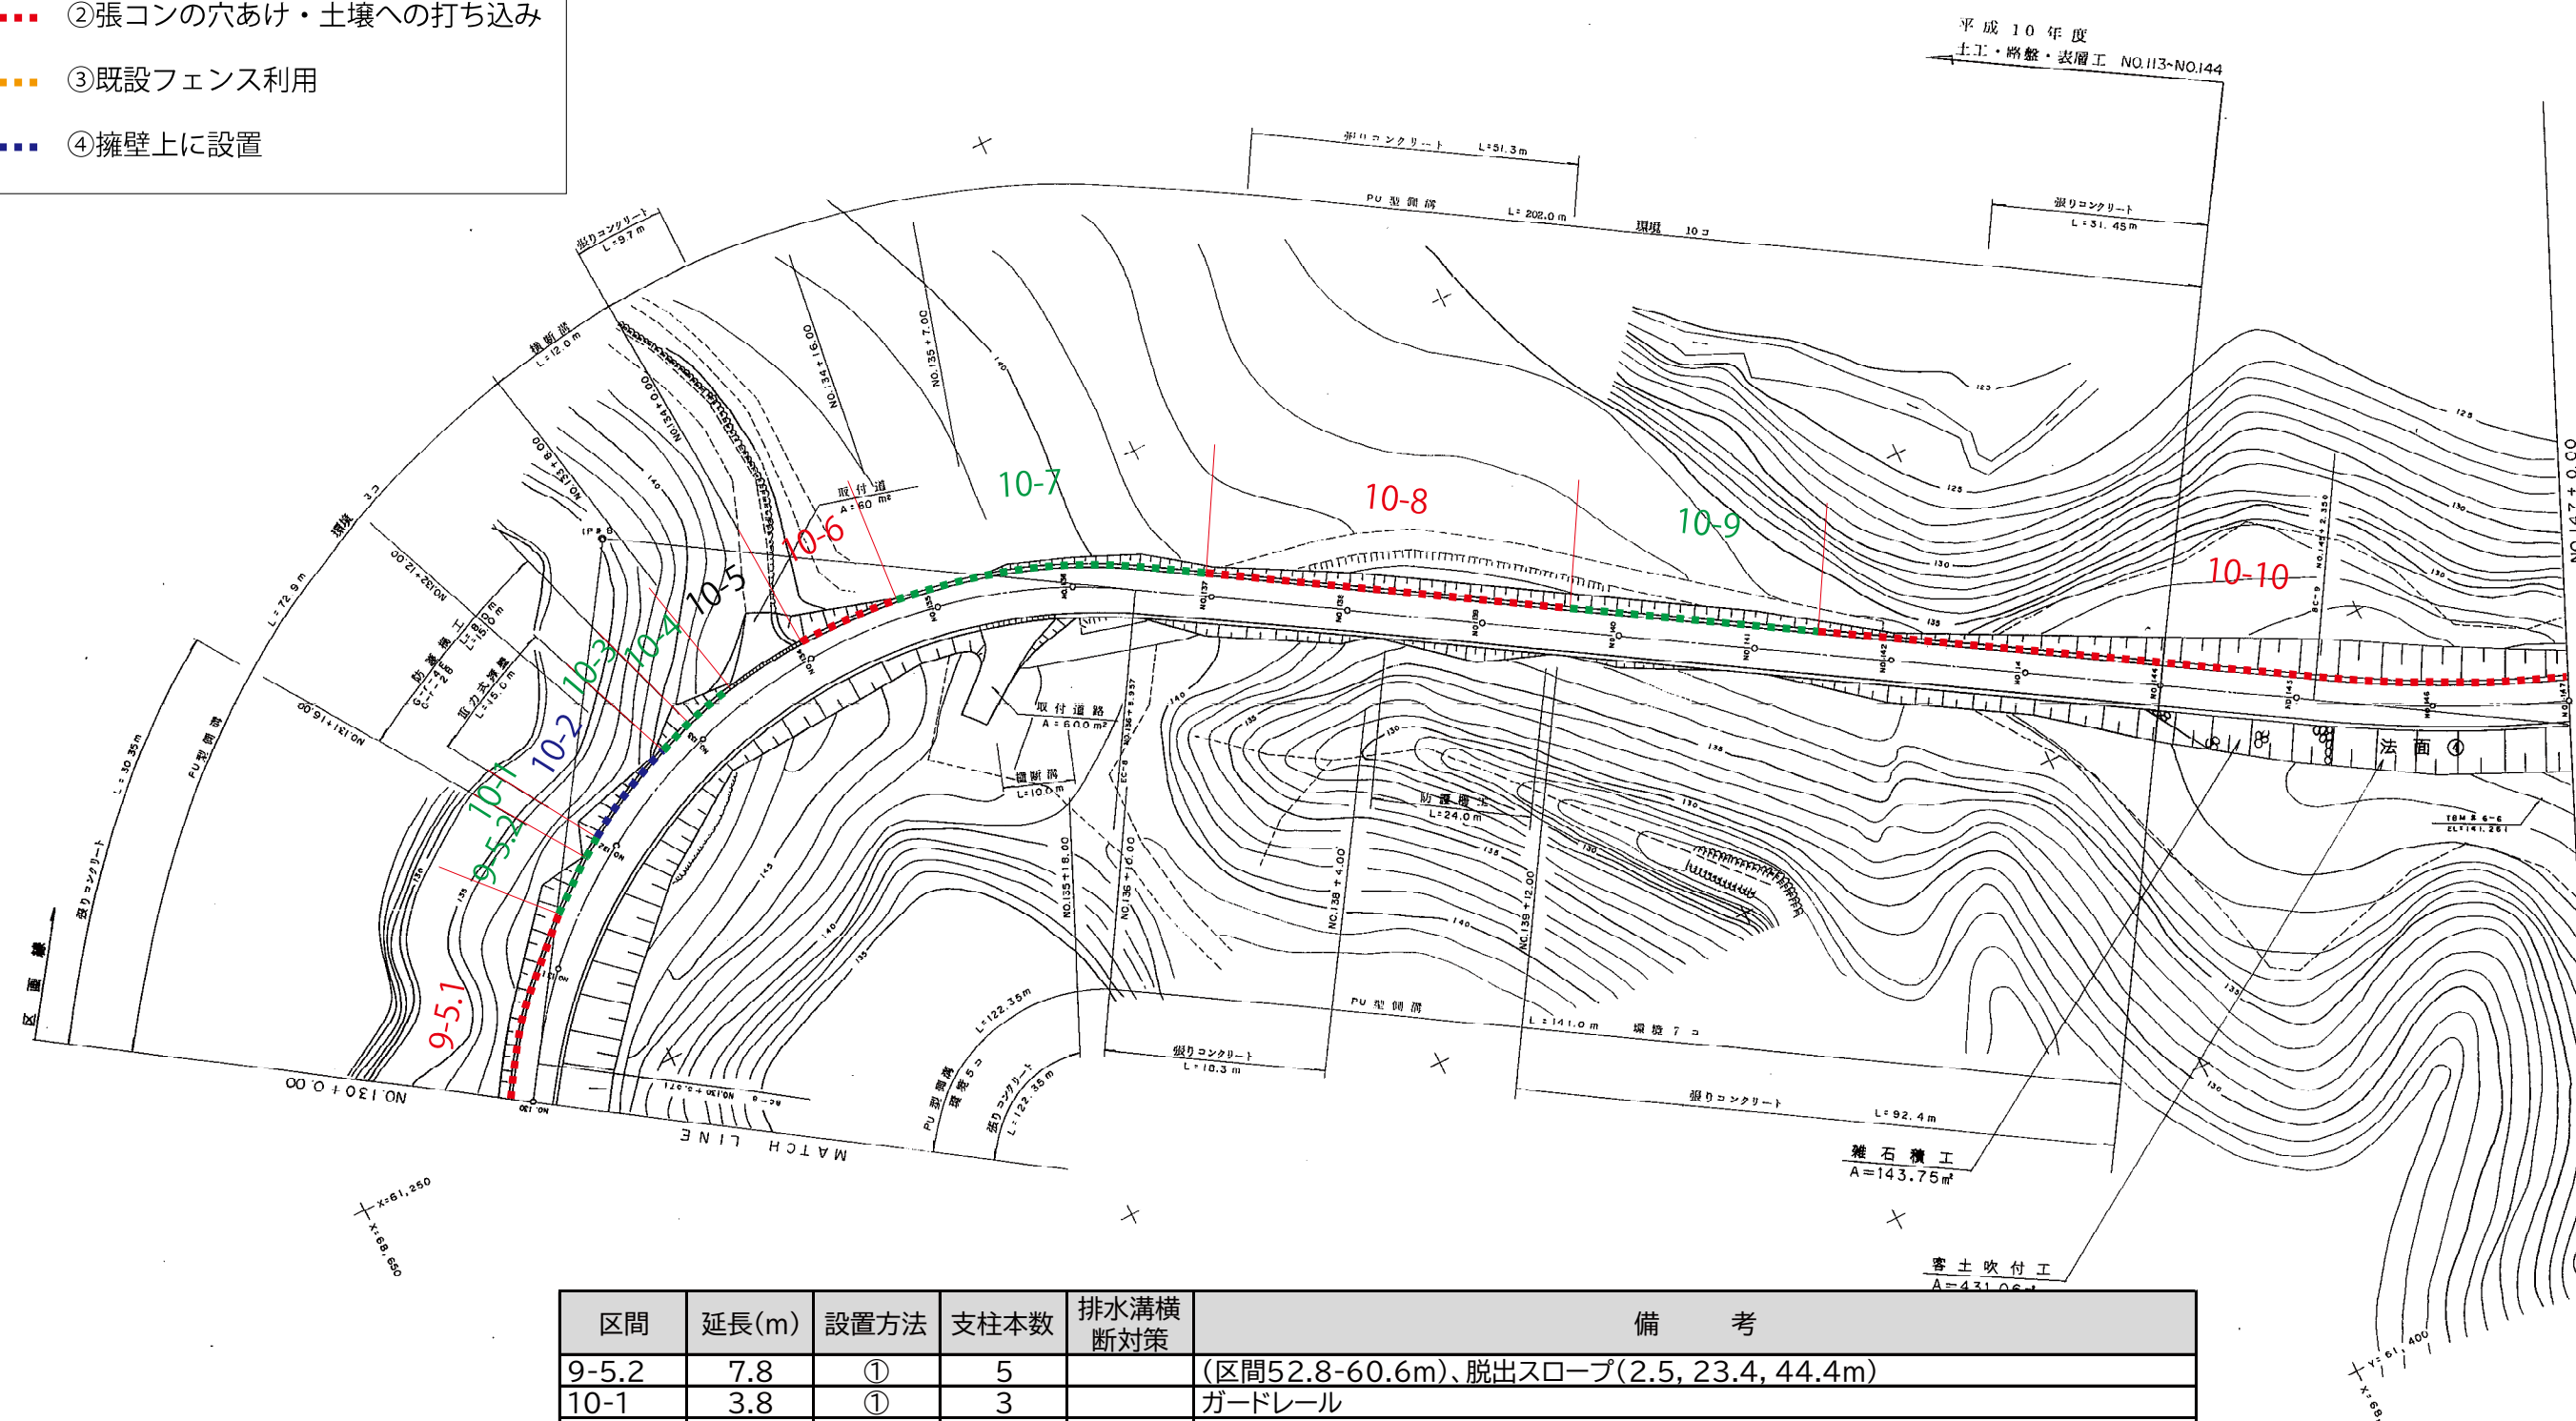

IP # 8	
X	68,724.800
Y	61,177.200
IA	88°-22'-08"
R	80
CL	123.386
TL	77.754
SL	31.561


区間	延長(m)	設置方法	支柱本数	排水溝横断対策	備 考
9-5.2	7.8	①	5		(区間52.8-60.6m)、脱出スロープ(2.5, 23.4, 44.4m)
10-1	3.8	①	3		ガードレール
10-2	15.0	④	9		擁壁、ガードレール
10-3	3.8	①	3		ガードレール
10-4	10.8	①	7		脱出スロープ(8.4m)
10-5	12.0	—	—		道路
10-6	11.8	②	7		電柱(0.5m)、脱出スロープ(7.0m)
10-7	65.5	①	34		脱出スロープ(11.8, 42.0, 63.0m)、排水溝横の土砂流出(道路面より最大50cm)
10-8	50.5	②	27		脱出スロープ(17.8, 38.5m)
10-9	40.2	①	22		脱出スロープ(8.5, 29.1m)
10-10	132.2	②	68		脱出スロープ(9.6, 30.5, 48.0, 67.5, 87.5, 107.2, 127.6m)、張コン破損35.7-81.2m

竣工図

平成11年度 県営一般農道整備事業	
廣佐次地区県営一般農道工事	
図面名称	平面図 (2)
測量及び設計	
発注元	沖縄県北部農林土木事務所

- ■ ■ ■ ■ ①土壌への直打ち
- ■ ■ ■ ■ ②張コンの穴あけ・土壌への打ち込み
- ■ ■ ■ ■ ③既設フェンス利用
- ■ ■ ■ ■ ④擁壁上に設置

平 面 图 (3)

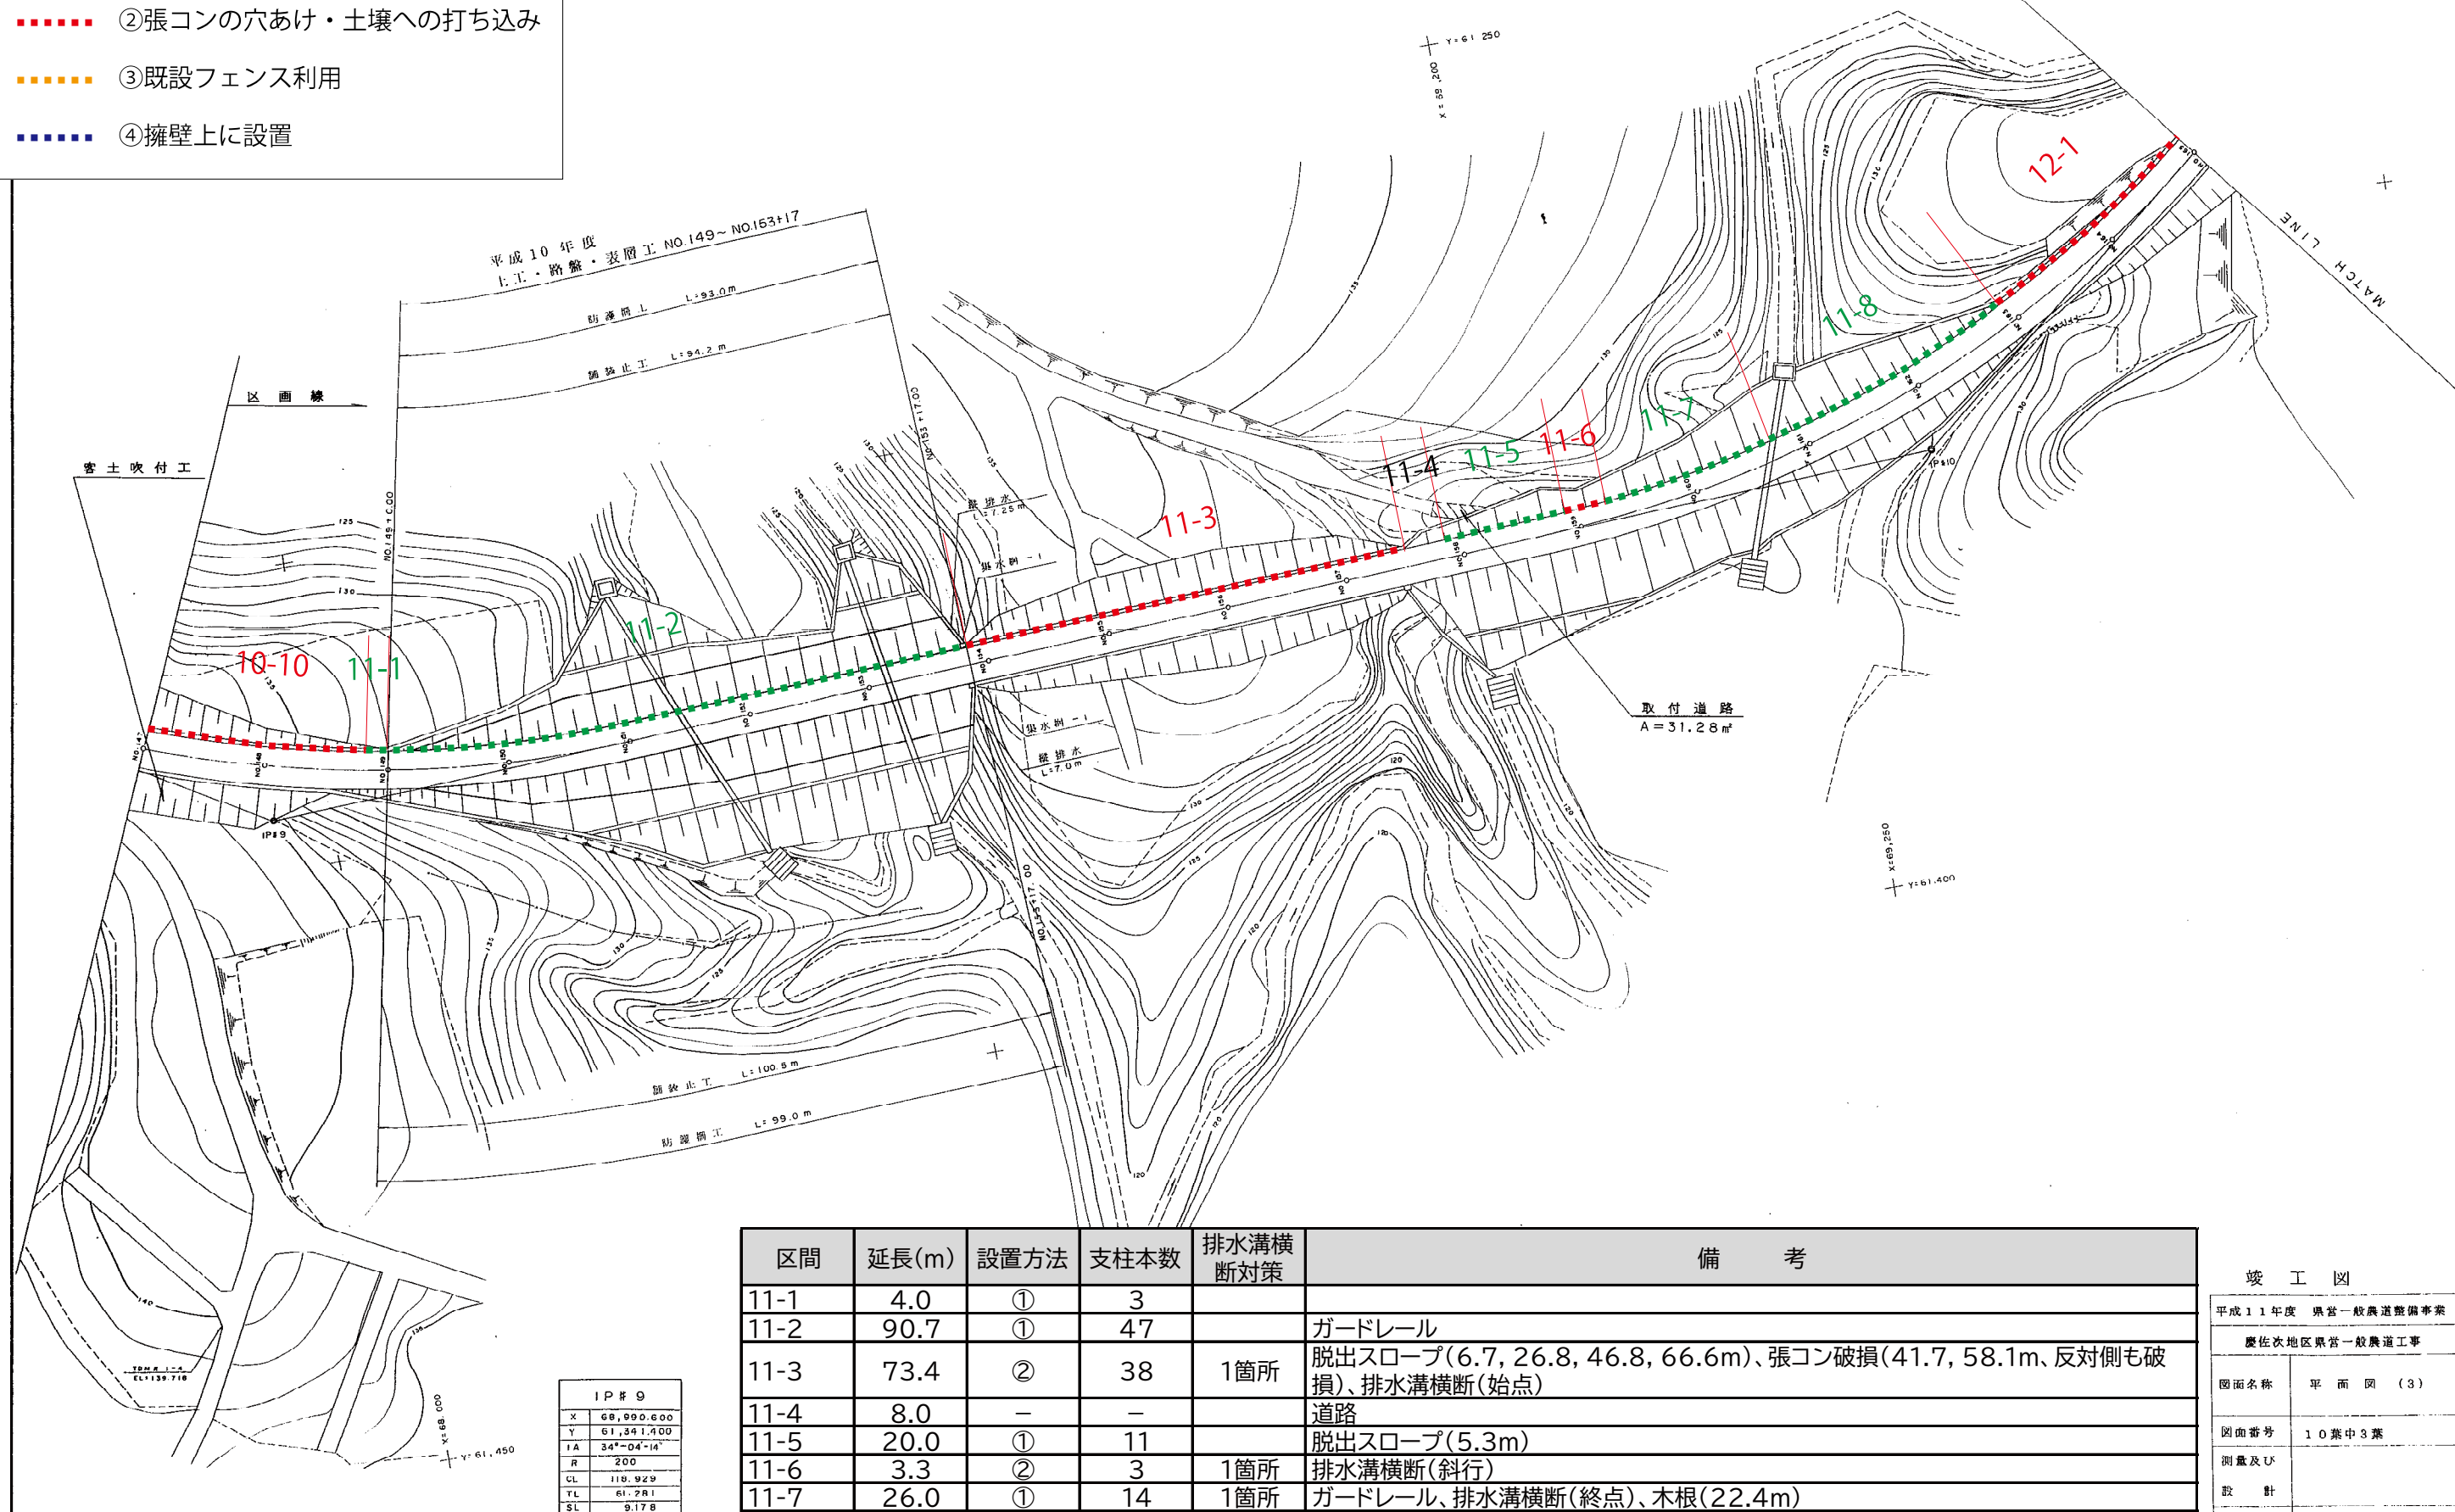

区間	延長(m)	設置方法	支柱本数	排水溝横断対策	備 考
11-1	4.0	①	3		
11-2	90.7	①	47		ガードレール
11-3	73.4	②	38	1箇所	脱出スロープ(6.7, 26.8, 46.8, 66.6m)、張コン破損(41.7, 58.1m、反対側も破損)、排水溝横断(始点)
11-4	8.0	—	—		道路
11-5	20.0	①	11		脱出スロープ(5.3m)
11-6	3.3	②	3	1箇所	排水溝横断(斜行)
11-7	26.0	①	14	1箇所	ガードレール、排水溝横断(終点)、木根(22.4m)
11-8	47.5	①	25	1箇所	ガードレール、排水溝横断(始点)

竣工图

平成11年度 県営一般農道整備事業

慶佐次地区県営一般農道工事

圖面名稱	平 面 圖 (3)
------	-----------

図面番号 10葉中3葉

測量及び	
------	--


	設	計	
--	---	---	--

発 注 元 沖縄県北部農林土木事務所

(凡例 / 設置方法)

- ① 土壌への直打ち
- ② 張コンの穴あけ・土壌への打ち込み
- ③ 既設フェンス利用
- ④ 擁壁上に設置

区間	延長(m)	設置方法	支柱本数	排水溝横断対策	備考
12-1	376.5	②	190	1箇所	排水溝横断(始点)、脱出スロープ(4.0, 22.2, 42.2, 62.3, 82.3, 102.4, 122.4, 142.4, 162.4, 182.4, 202.5, 222.6, 242.7, 262.7, 282.7, 302.8, 322.8, 342.8, 362.8m)、張コン破損(始点から終点まで断続的にずれ、破損、反対側も同様)
12-2	21.6	①	12		脱出スロープ(6.0m)

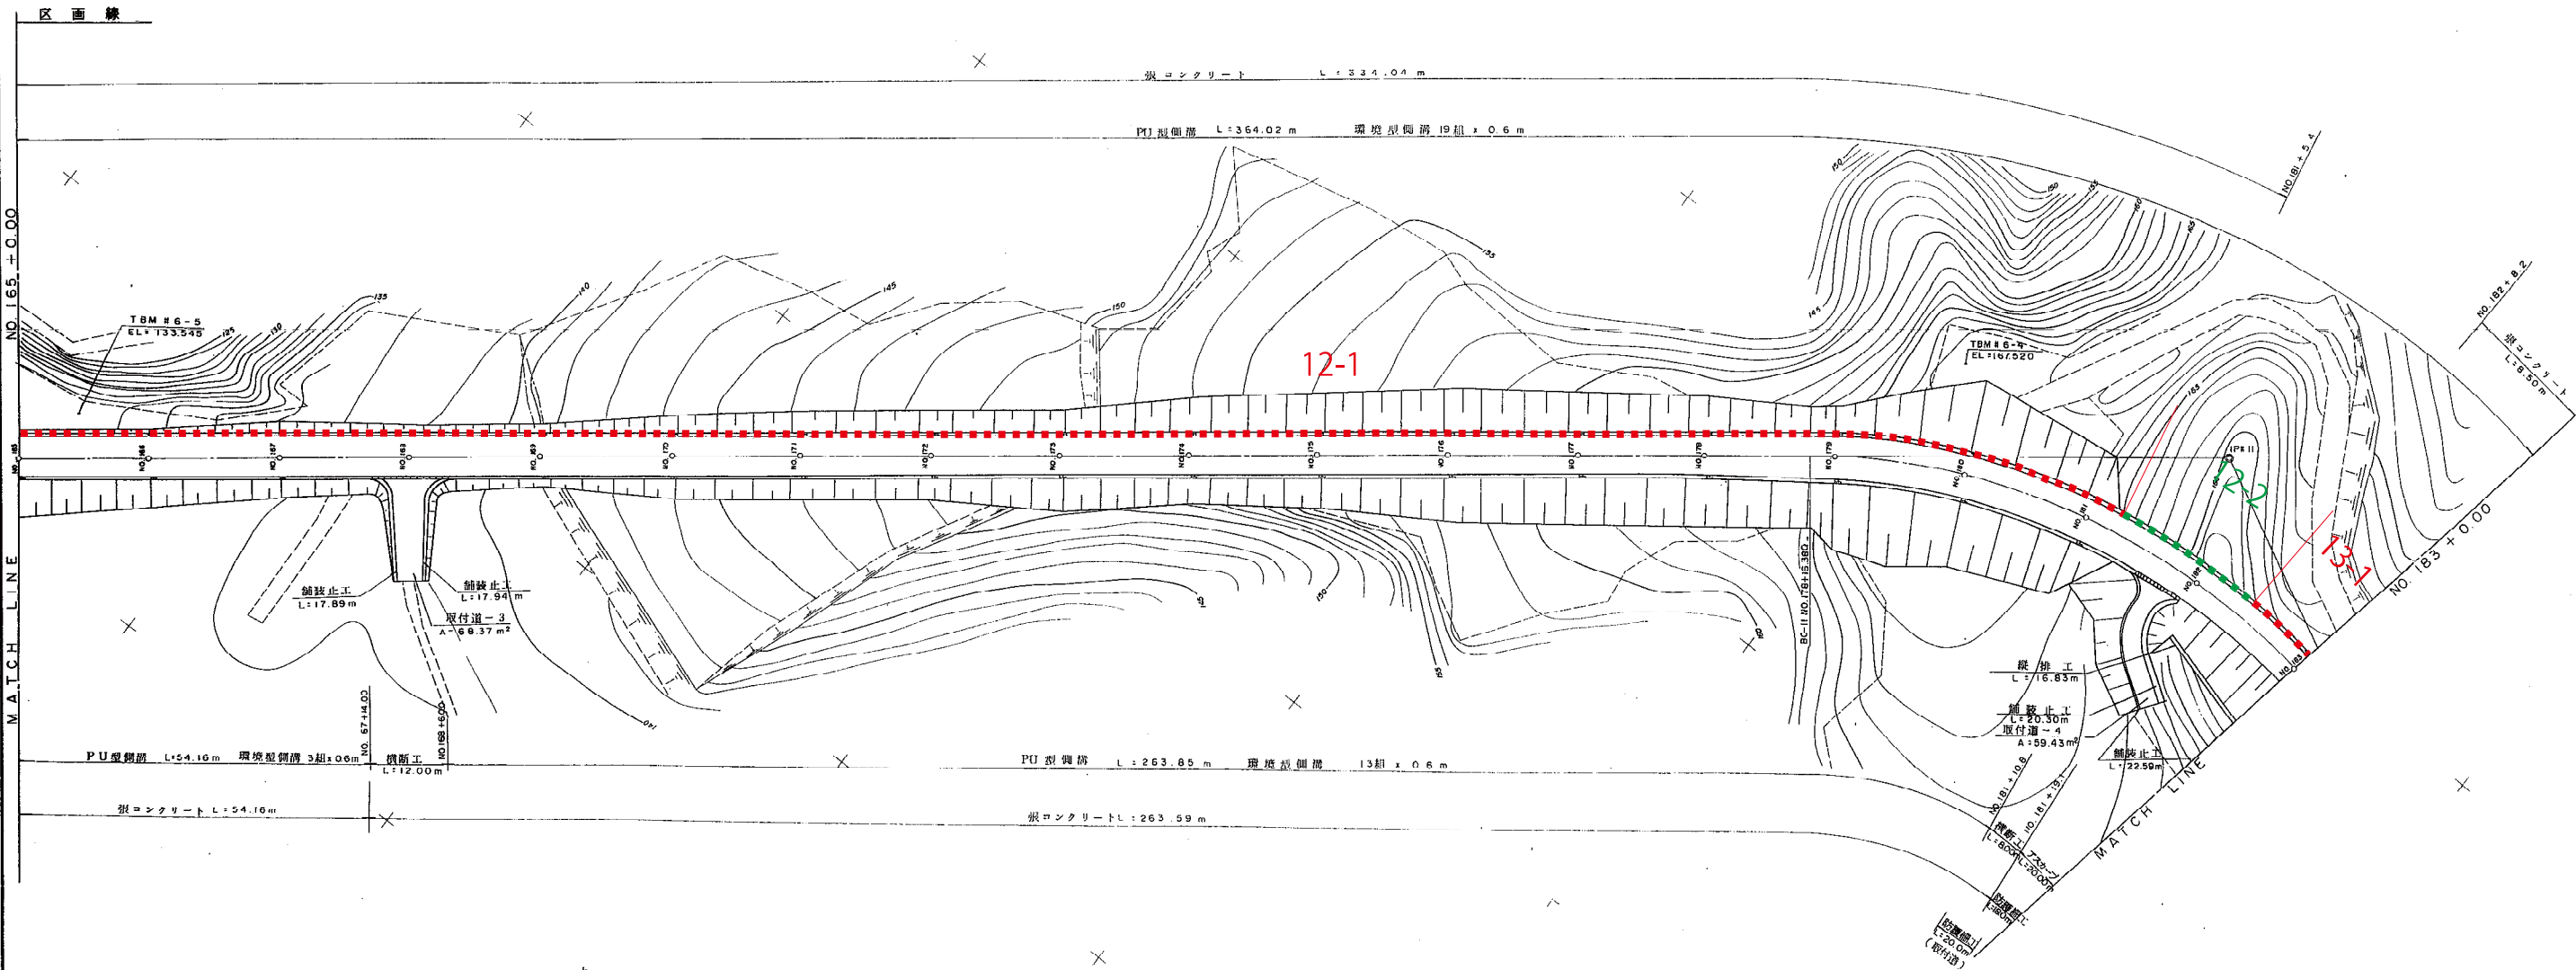

IP # 11	
X	69,590.500
Y	61,081.300
LA	65°-43'-32"
R	100
CL	114.713
TL	64.601
SL	19.051

IP # 11	
測点	片勾配1% 数値量
NO.177+18.000	-2.00 -2.00 0
NO.178	-1.71 -2.00 0.29
+18.306	+2.50 -2.50 0.25
NO.179	+3.43 -3.43 0.30
+18.000	+7.00 -7.00 0.50
NO.183+18.599	+7.00 -7.00 0.50
NO.184	+5.35 -5.35 0.41
+11.000	+2.60 -2.60 0.25
NO.185	+0.21 -2.00 0.12
+18.599	-2.00 -2.00 0


竣工図

平成11年度 県営一般農道整備事業	
慶佐次地区県営一般農道工事	
図面名称	平面図(4)
図面番号	10葉中4葉
測量及び設計	
発注元	沖縄県北部農林土木事務所

(凡例 / 設置方法)

- ① 土壌への直打ち
- ② 張コンの穴あけ・土壌への打ち込み
- ③ 既設フェンス利用
- ④ 擁壁上に設置

区間	延長(m)	設置方法	支柱本数	排水溝横断対策	備考
13-1	25.4	②	14		脱出スロープ(4.5, 24.5m)
13-2	20.0	①	11		排水溝破損(12.6m)
13-3	84.0	②	43		脱出スロープ(0, 20.5, 40.5, 60.5m)、集水桝(11.7m)
13-4	27.7	-	-		道路、民間利用地(教会)
13-5	32.4	①	18		ガードレール、電柱(16m)
13-6	27.3	②	15		張コン破損(反対側は道路、張コン破損)

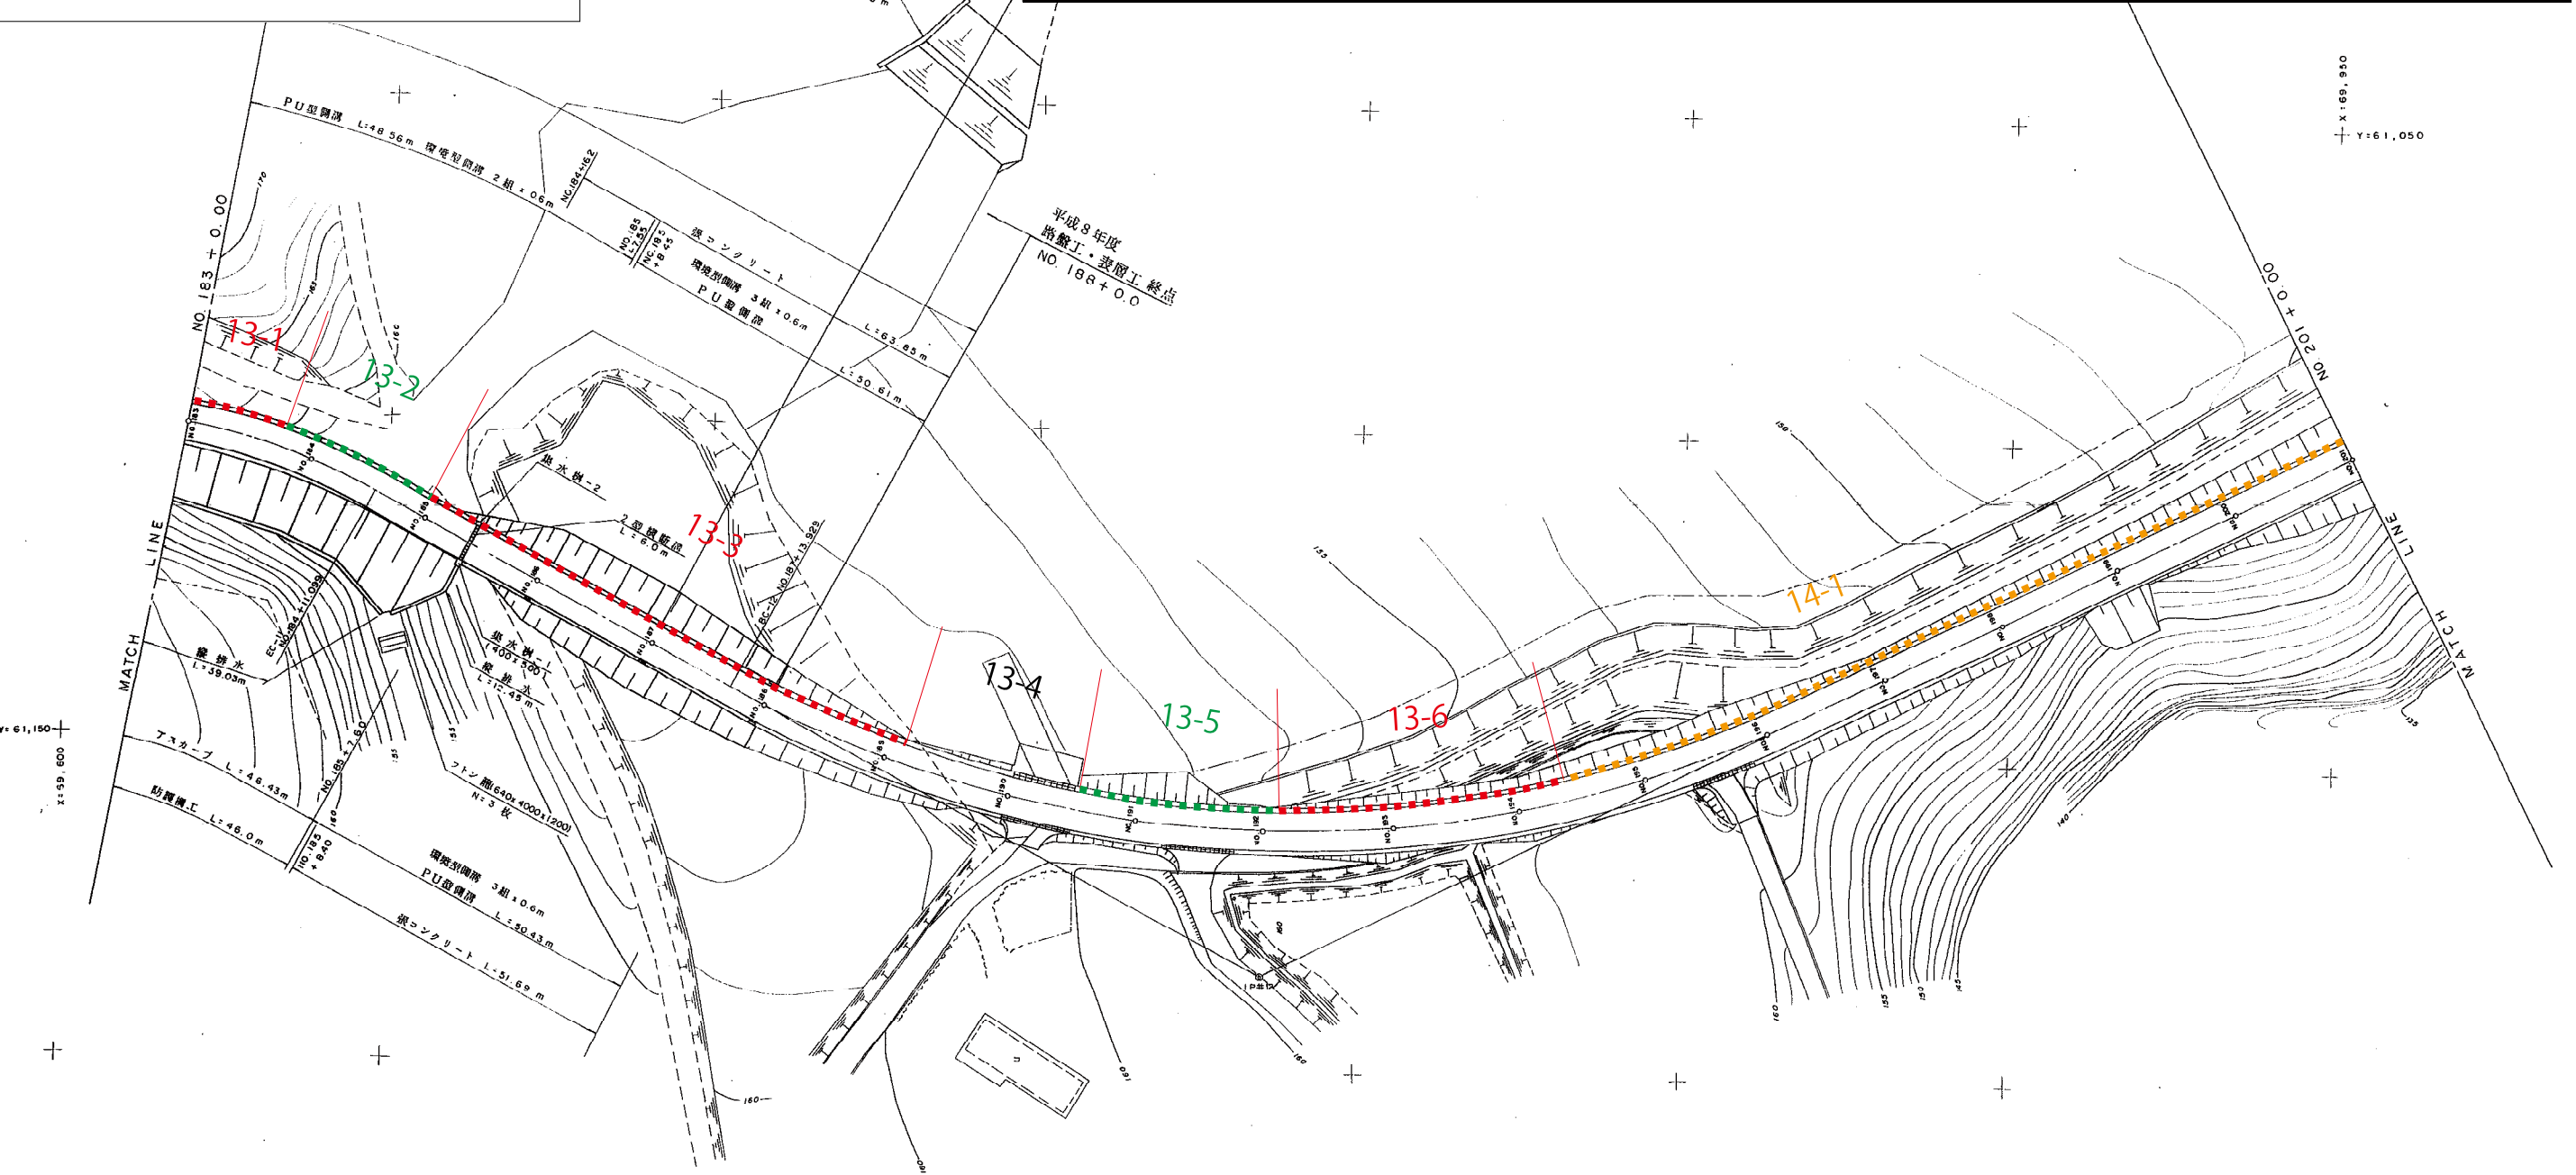

IP # 12	
X	60,786.600
Y	61,185.000
TA	54°-51'-46"
R	180
CL	172.350
TL	93.428
SL	22.802


IP # 12	
測点	片勾配(%)
	左側 右側
NO.186+16.430	-2.00 -2.00
NO.187	-2.00 -1.20
+13.930	-2.00 +1.50
NO.188	-2.71 +2.71
+11.430	-5.00 +5.00
?	?
NO.189+8.790	-5.00 +5.00
NO.190	-2.76 +2.76
+6.290	-2.00 +1.50
NO.197	-2.00 -1.24
+3.790	-2.00 -2.00

竣工図	
平成11年度 県営一般農道整備事業	
慶佐次地区県営一般農道工事	
図面名称	平面図(5)
図面番号	10案中5案
測量及び設計	
発注元	沖縄県北部農林土木事務所

(凡例 / 設置方法)

- ① 土壌への直打ち
- ② 張コンの穴あけ・土壌への打ち込み
- ③ 既設フェンス利用
- ④ 擁壁上に設置

平面 図
S=1/500

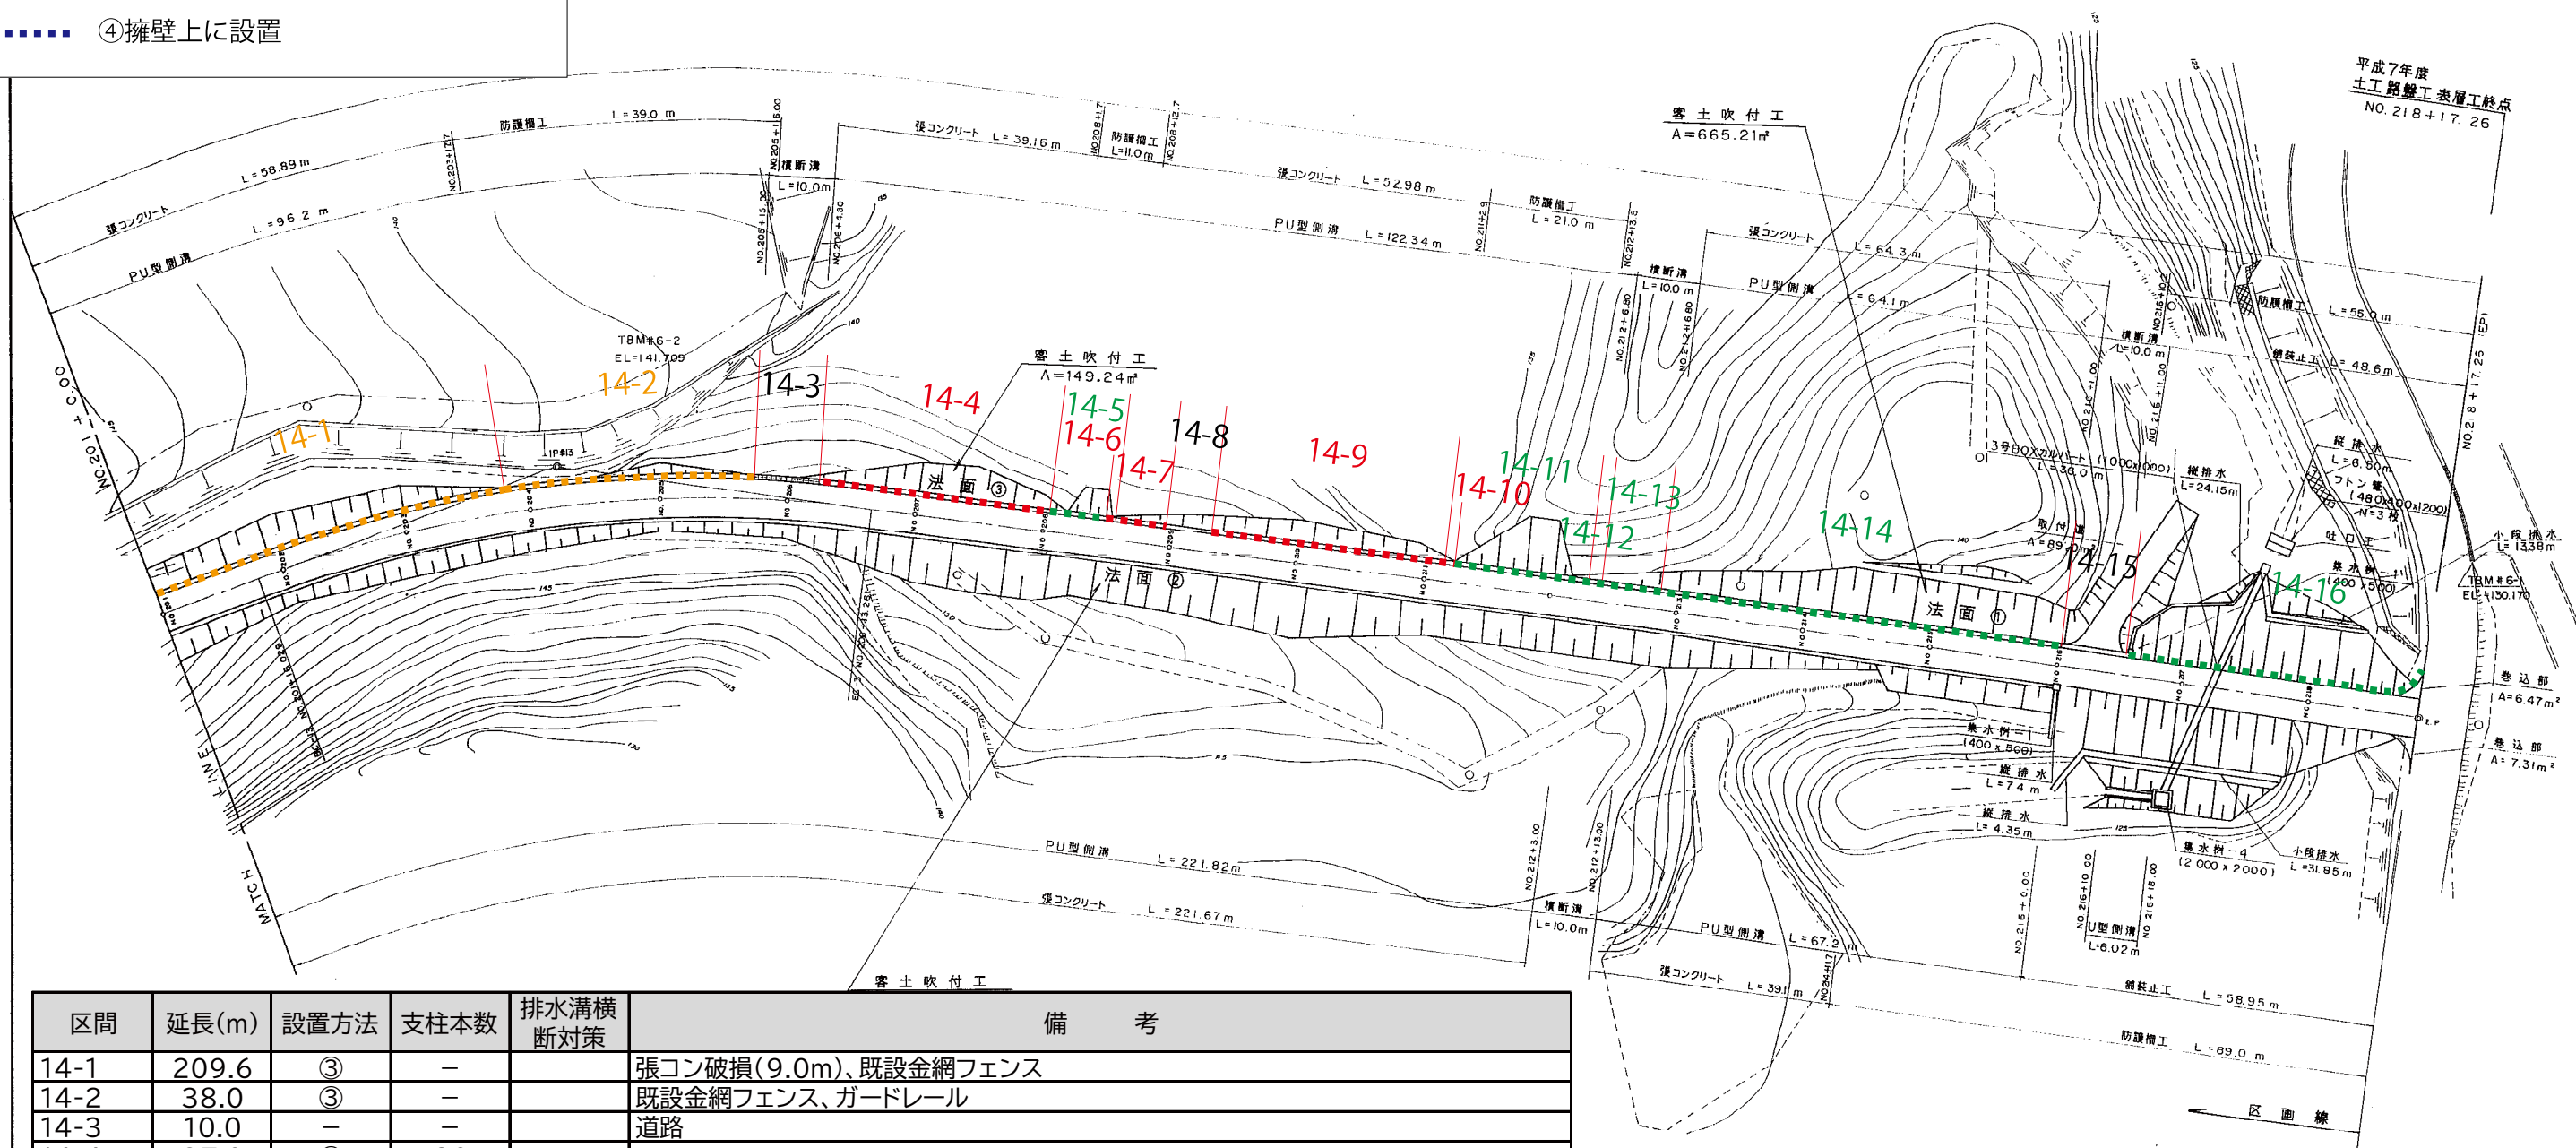

区間	延長(m)	設置方法	支柱本数	排水溝横断対策	備考
14-1	209.6	③	—	—	張コン破損(9.0m)、既設金網フェンス
14-2	38.0	③	—	—	既設金網フェンス、ガードレール
14-3	10.0	—	—	—	道路
14-4	37.0	②	20	—	—
14-5	9.7	①	6	—	ガードレール
14-6	1.3	②	2	—	ガードレール(終点端部のみ)
14-7	8.8	②	6	—	—
14-8	7.0	—	—	—	道路(江洲区共同墓地入口)
14-9	34.8	②	19	—	—
14-10	1.4	②	2	—	ガードレール(始点端部のみ)
14-11	19.6	①	11	—	ガードレール
14-12	3.0	①	3	—	—
14-13	10.0	①	6	—	グレーチングのみ、道路なし
14-14	64.0	①	33	—	—
14-15	10.0	—	—	—	道路
14-16	48.5	①	26	—	ガードレール、排水溝横断(始点付近)

E.P (No.218+17.26)
X 70,304.552
Y 61,075.903

竣工図


平成11年度 県営一般農道整備事業	
豊佐次地区県営一般農道工事	
図面名称	平面図 (6)
図面番号	10案中6案
測量及び設計	
発注元	沖縄県北部農林土木事務所

(凡例 / 設置方法)

- ① 土壌への直打ち
- ② 張コンの穴あけ・土壌への打ち込み
- ③ 既設フェンス利用
- ④ 擁壁上に設置


縦断図 (10)

区間	延長(m)	設置方法	支柱本数	排水溝横断対策	備考
15-1	62.8	①	33		ガードレール
15-2	56.5	①	30	1箇所	排水溝横断(終点付近)
15-3.1	47.6	①	25		始点から47.6m、ガードレール
15-3.2	11.1	④	7		擁壁(間知ブロック、コア抜き)、47.6-58.7m、ガードレール
15-4	66.0	①	34		
15-5	15.6	—	—		道路、グレーチング枠あり
15-6	10.0	④	6	2箇所	擁壁、排水溝横断(始点・終点)

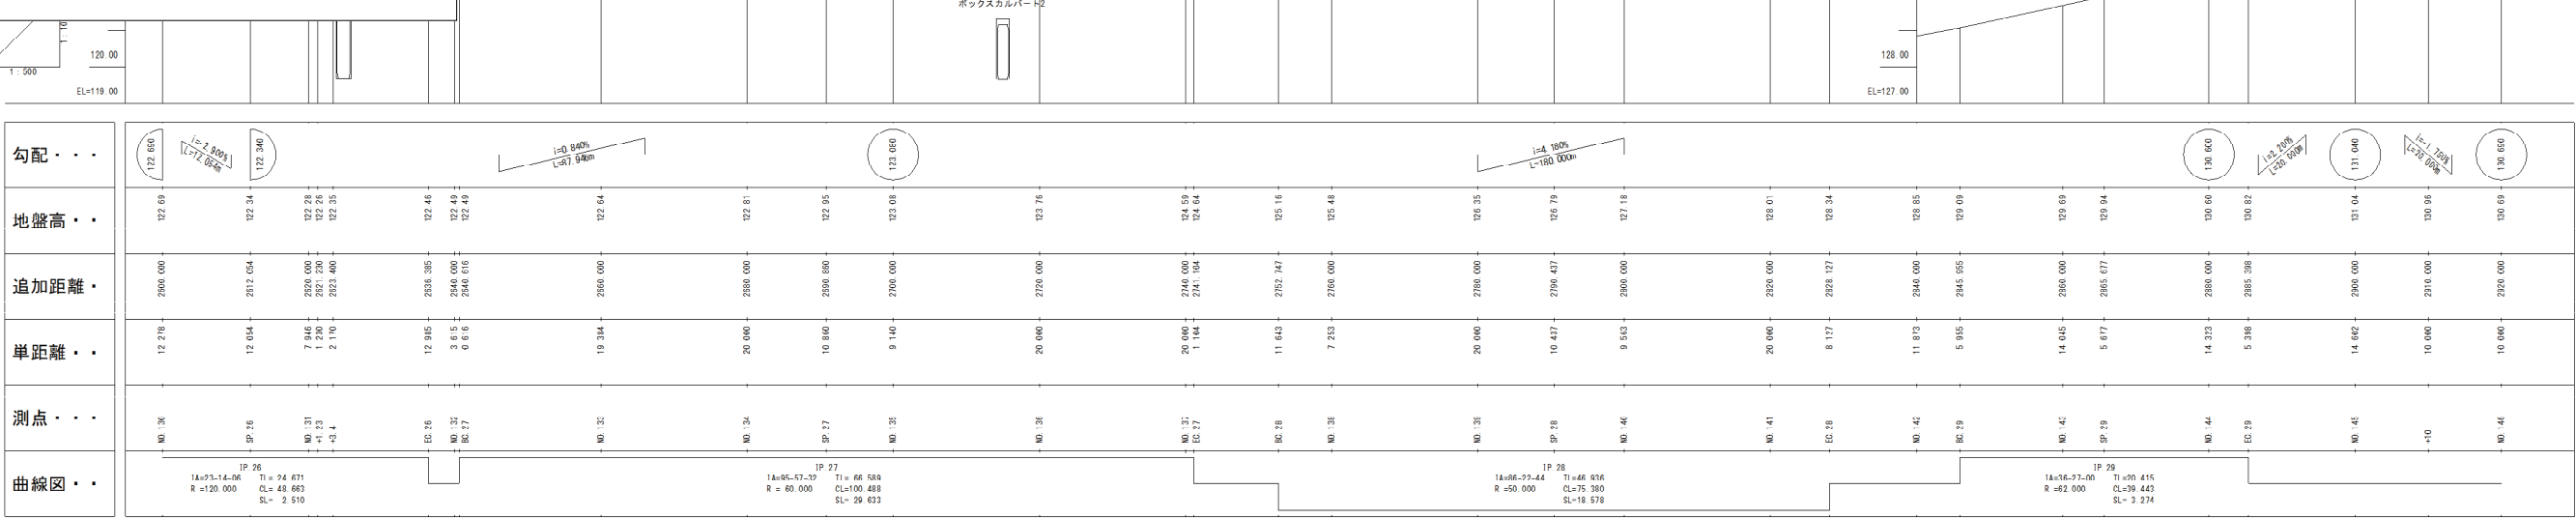

平面図

S=1/500

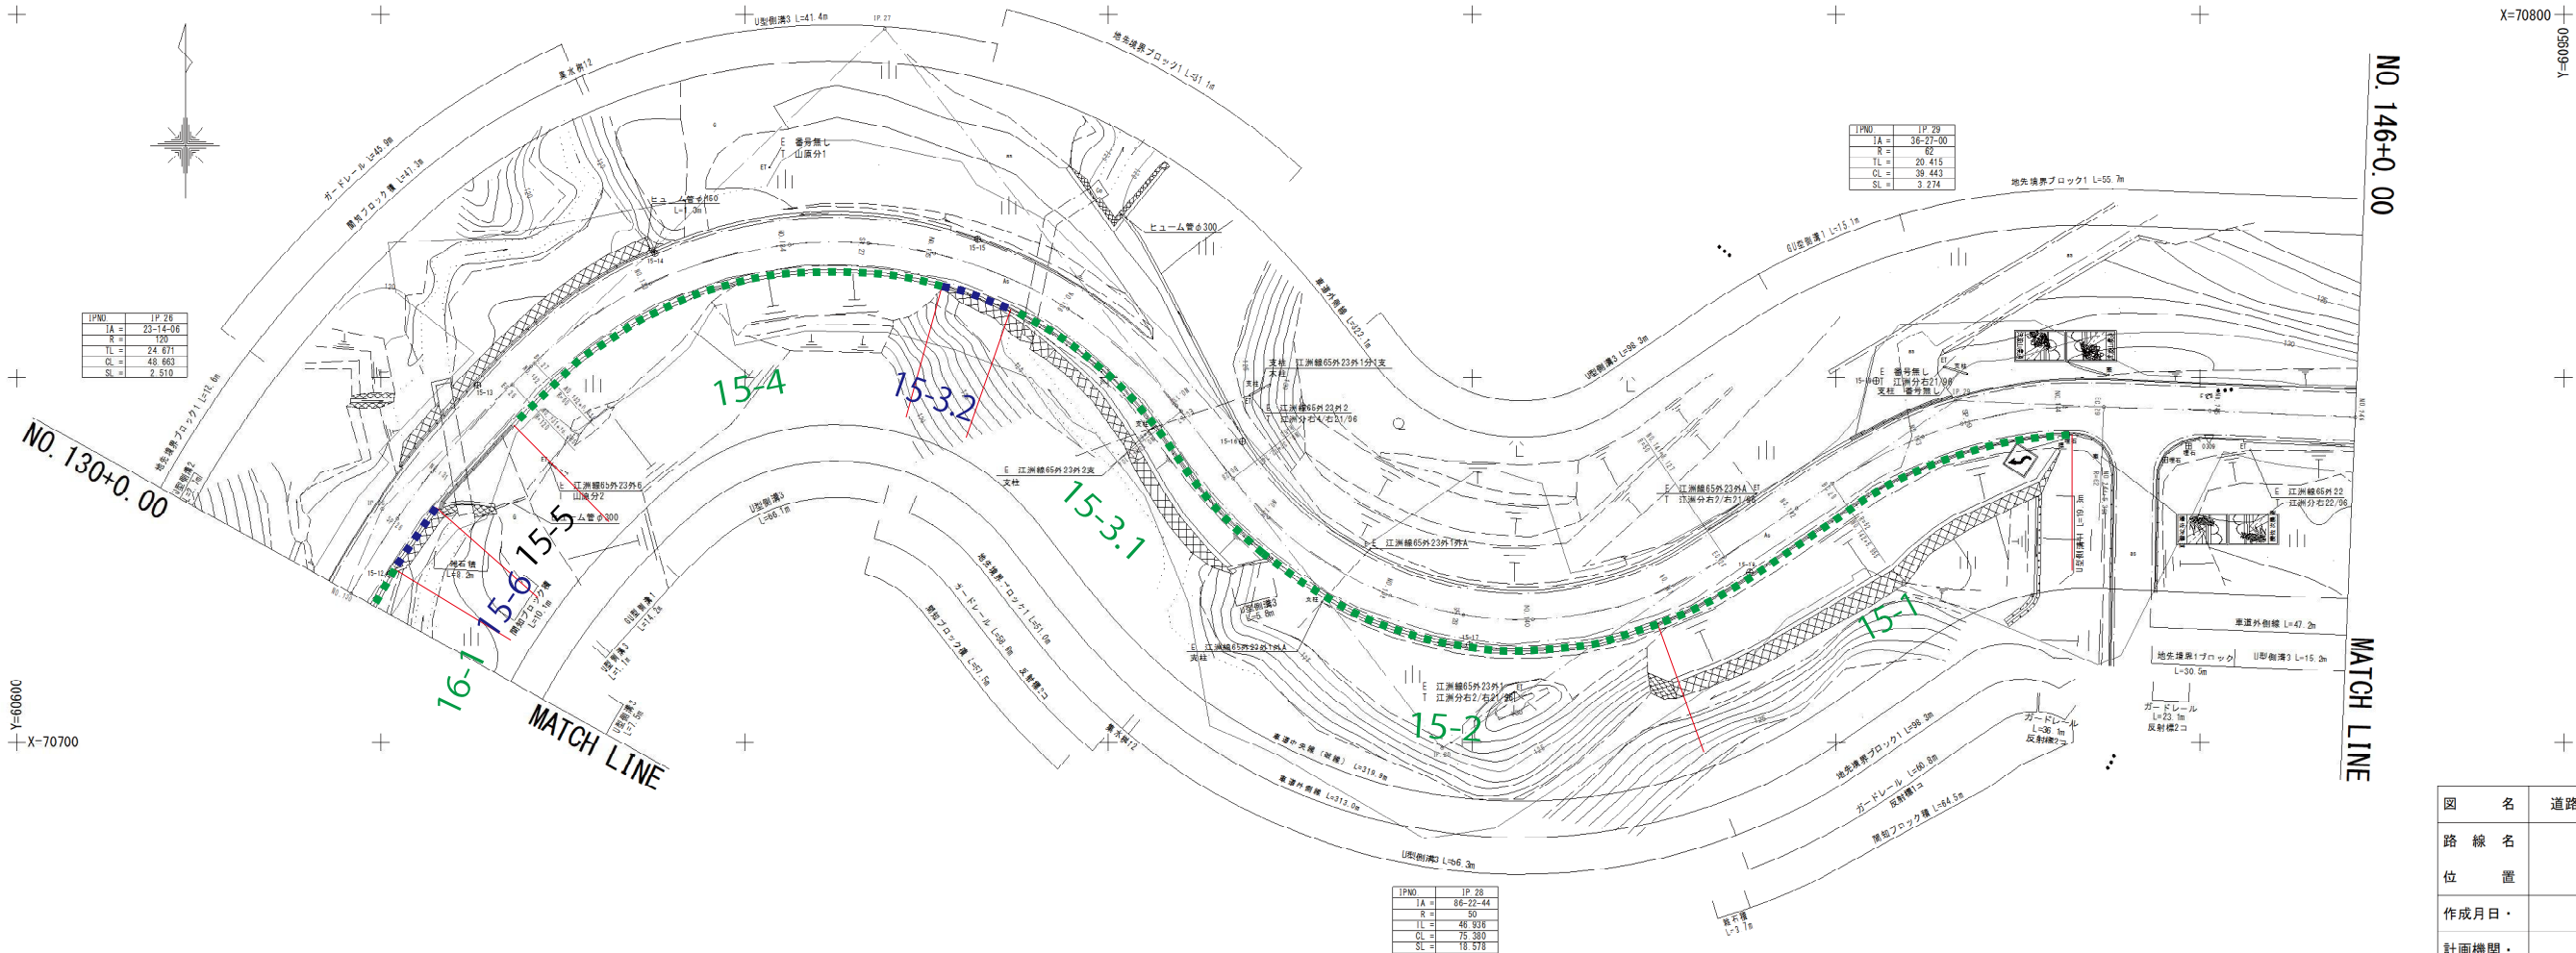

図名	道路台帳平面図 (10)	縮尺		図示	
路線名	村道津波江洲線				
位置	大宜味村津波～白浜地内・				
作成月・日	平成 19 年 1 月				
計画機関	大宜味村役場建設課・				
作業機関	株式会社 沖縄プランニング				
図面番号	13 葉中 10 葉				