

万国津梁館修景池改修工事（R8-2）

図 面 目 録

A - 00	表紙・図面目録	NOSCALE
A - 01	特記仕様書 1	NOSCALE
A - 02	特記仕様書 2	NOSCALE
A - 03	特記仕様書 3	NOSCALE
A - 04	特記仕様書 4	NOSCALE
A - 05	全体配置図・位置図・求積図・改修仕上表	(A 1):S= 500・200 (A 3):S=1000・400
A - 06	(改修前) 地下 1 階平面図	(A 1):S= 100 (A 3):S= 200
A - 07	(改修前) 1 階平面図	(A 1):S= 100・50 (A 3):S= 200・100
A - 08	(改修後) 1 階平面図	(A 1):S= 100・50・20・5 (A 3):S= 200・100・40・10
A - 09	地下 1 階濾過機室(改修前)撤去詳細図	(A 1):S= 50・20 (A 3):S= 100・40
A - 10	地下 1 階濾過機室(改修後)詳細図	(A 1):S= 50 (A 3):S= 100
A - 11	(改修前) 修景池廻り配管平面図	(A 1):S= 100・50 (A 3):S= 200・100
A - 12	仮設計画図	(A 1):S= 200 (A 3):S= 400

令和 8 年度

沖縄県 文化観光スポーツ部
M I C E 推進課 施設整備班

建築改修工事特記仕様書〔建築工事編〕沖縄県土木建築部							
令和7年10月改定版							
1 工事概要							
(1) 工 事 名 : 万国津梁館修景池改修工事(R8-2)							
(2) 工 事 場 所 : 沖縄県名護市喜瀬1792番地 (地域地区等:)							
(3) 敷 地 面 積 : 26.621 m ²							
(4) 工 事 種 目 : 改修工事							
ア 建築物							
建築物の名称万国津梁館							
主要用途集会場							
構造及び階数RC造 地下1階、地上2階							
工事種別修景池 改修工事							
建築面積— m ²				m ²		m ²	
延べ面積(改修面積)121.43 m ²				m ²		m ²	
イ 工作物及び立木							
工作物等の名称							
数量							
2 本工事の設計時期							
本工事の設計書は、令和 8年 月時点での沖縄県土木建築部建築工事積算基準及び公共工事設計労務単価等に基づいて作成している。							
3 建築工事仕様							
(1) 標準仕様							
図面及び特記仕様書に記載されていない事項は、国土交通省大臣官房官庁営繕部制定の「公共建築改修工事標準仕様書(建築工事編)」[令和7年版](以下「標準仕様書」という。)による。							
(2) 特記仕様							
ア 項目は、番号に○印の付いたものを適用する。							
イ 特記事項は、「・」に○印の付いたものを適用する。							
「・」に○印がつかない場合は「※」の付いたものを適用する。							
「・」と「※」に○印がついた場合は共に適用する。							
ウ 項目及び特記事項に記載の(. . .)内表示番号は、標準仕様書の当該項目、当該図又は当該表を示す。							
エ 特記事項に記載の(参- . . .)は、国土交通省大臣官房官庁営繕部監修「公共建築工事標準仕様書(建築工事編)」[平成31年版]巻末の各部配筋参考図の当該項目を示す。							
4 その他							
(1) 公共事業労務費調査に対する協力							
ア 本工事が公共事業労務費調査の対象工事となった場合、調査票等に必要事項を正確に記入し、必要な協力を行わなければならない。また、本工事の完成後においても、同様とする。							
イ 調査票等を提出した事業所を事後に訪問して行う調査・指導等の対象になった場合、その実施に協力しなければならない。また、本工事の完成後においても、同様とする。							
ウ 公共事業労務費調査の対象工事となった場合に正確な調査票等の提出が行えるよう、労働基準法等に従って就業規則を作成するとともに、賃金台帳を調製・保存する等、日頃より雇用している現場労働者の賃金時間管理を適切に行っておかなければならない。							
エ 本工事の一部について下請契約を締結する場合には、当該下請工事の受注者(当該下請工事の一部に係る二次以降の下請負人を含む。)がアからウまでと同様の義務を負う旨を定めなければならない。							
(2) 暴力団員等による不当介入の排除対策							
受注者は、当該工事の施工に当たって「沖縄県土木建築部発注工事における暴力団員等による不当介入の排除手続きに関する合意書(平成19年7月24日)に基づき、次に関する事項を遵守しなければならない。なお、違反したことが判明した場合は、指名停止等の措置を行うなど、厳正に対処するものとする。							
ア 暴力団員等から不当要求を受けた場合は、毅然として拒否し、その旨を速やかに監督員に報告するとともに、所轄の警察署等に被害の届出を行い、捜査上必要な協力を行うこと。							
イ 暴力団員等から不当要求による被害又は工事妨害を受けた場合は、速やかに監督員に報告するとともに所轄の警察署等に被害の届出を行うこと。							
ウ 暴力団員等に対する排除対策を講じたにもかかわらず、工事に遅れが生じるおそれがある場合は、速やかに監督員と工程に関する協議を行うこと。							
(3) ウィークリースタンスの実施							
工事現場環境に関しては、ウィークリースタンス実施要領の3. 取組内容について、業務着手時の打合せ時に確認、調整し、取組内容を設定すること。なお、取組内容は打合せ記録簿へ記録し、受発注者で共有すること。							
当該要領については、沖縄県技術・建設業課のホームページ(下記アドレス)を参照すること。 https://www.pref.okinawa.lg.jp/site/doboku/gijiken/kankeitosyo.html							
(4) 工事監理業務への協力等							
ア 本工事の工事監理業務(建築工事監理業務委託契約に基づき、建築士法第2条第8項並びに同法第18条第3項に掲げる工事監理を行う業務をいう。以下同じ。)は、別途委託契約を締結することとしており、本工事の現場代理人等は、当該工事監理業務の履行に協力すること。							
イ 工事監理業務の受注者が配置した管理技術者、主任担当技術者並びに担当技術者(以下「管理技術者等」という。)の氏名等は、発注者から通知する。							
なお、管理技術者等は本工事に関する指示・承諾・協議の権限は有しない。							
ウ 設計図書において監督員に提出することとなっている書類は、原則として管理技術者等に提出すること。							
(4) 工事監理業務への協力等							
エ 建設業法第23条の2の規程に基づく工事監理に対する報告の書類は、監督員に提出すること。							
(5) 本工事の請負代金額の変更協議をする場合及び本工事と関連する工事を本工事受注者と随意契約する場合の取扱いについて							
本工事の請負代金額の変更協議をする場合又は本工事と関連する工事を本工事受注者と随意契約する場合にあたって、変更協議または関連する工事の予定価格の算定は、本工事の請負比率(元契約額÷元設計額)を変更設計額または関連工事の設計額に乗じた額で行う。							
(6) 県産資材の優先使用							
本工事に使用する資材等のうち、沖縄県内で生産、製造され、かつ、規格、品質、価格等が適正である場合はこれを優先して使用するよう努めなければならない。なお、主要建設資材の使用状況を「県産建設資材使用状況報告書」にて報告すること。							
(7) 下請業者の県内企業優先活用							
請負業者は、下請契約の相手方を県内企業(主たる営業所を沖縄県内に有する者。)から選定するように努めなければならない。							
(8) 不発弾等発見時の処理について							
本工事において、不発弾等が発見された場合には、警察署(交番、駐在所)に報告すると共に、監督員を通して関連市町村(防災主管課)、沖縄県知事公室防災危機管理課及び沖縄県土木建築部技術・建設業課に報告すること。							
また、発見された不発弾等については、警察署または自衛隊より指示等があるまでは、触れずにそのままの状態で保存すること。							
なお、これについては、下請業者へも周知すること。							
(9) ダンプトラック等の過積載等の防止について							
ア 工事用資機材等の積載超過がないようにするとともに交通安全管理を十分に行うこと。							
イ 過積載を行っている資材納入者から資材購入をしないこと。							
ウ 資材等の過積載を防止するため、資材の購入等に当たっては、資材納入業者等の利益を不当に害することのないようにすること。							
エ さし枠の装置または物品積載装置の不正改造をしたダンプカーが工事現場に出入りすることがないようにすること。							
オ 「土砂等を運搬する大型自動車による交通事故の防止に関する特別措置法(以下「法」という。)の目的に鑑み、法第12条に規定する団体等の設立状況を踏まえ、同団体等の加入者の使用を促進すること。							
カ 下請契約の相手方又は資材納入者を選定するにあたっては、交通安全に関する配慮に欠けるもの又は業務に関しダンプトラック等によって悪質かつ重大な事故を発生させたものを排除すること。							
キ アからカの事につき、下請契約における受注者を指導すること。							
(10) 不正軽油の使用の禁止等について							
ア 受注者は、工事の施工に当たり、工事現場で使用し、若しくは使用させる車両(資機材等の搬出入車両を含む。)又は建設機械等の燃料として、不正軽油(地方税法第144条の32の規定に違反する燃料をいう。)を使用し、又は使用させてはならない。							
イ 受注者は、県の税務当局が実施する使用燃料の抜取調査に協力しなければならない。							
(11) 設計図書における資材等の取扱いについて							
ア 本工事の設計図書及び参考図に示す資材等については、特定企業の製品又は工法を指定するものではない。							
イ 本工事で使用する資材等については、設計図書及び参考図のとりの品質規格・仕様等で積算しており、その品質規格・仕様等と同等品以上の資材を使用すること。なお、使用にあたっては監督職員の承諾を得るものとする。							
ウ 「参考図」は建設工事請負契約約款第1条に定める設計図書ではなく、発注者の積算の透明性を確保し入れ札の積算、工事費内訳書作成の効率化を図ることを目的に「参考資料」として提示するものである。							
(12) ガイドライン等の遵守について							
設計変更等については、契約書18条から26条に記載しているところであるが、その具体的な考え方や手続きについては、「工事請負契約における設計変更ガイドライン(営繕工事編)」(沖縄県土木建築部)によるものとする。							
(13) 本工事の予定価格に占める法定福利費概算額について							
ア 受注者は、契約締結後15日以内に、監督員を経由して請負代金内訳書を提出し、請負代金内訳書には、工事現場に従事する現場労働者に係る社会保険料(健康保険、厚生年金保険及び雇用保険をいう。)の内の事業主が納付義務を負う保険料(以降「法定福利費」という。)を明示すること。							
また、明示する法定福利費の算出に当たっては、各専門工事業体団体が作成した標準見積書に沿って作成された法定福利費を内訳明示した下請企業の見積りの活用等の方法により適正に見積ることが必要であり、「法定福利費を内訳明示した見積書の作成手順」に準拠する等により適切に算出すること。							
イ 発注者は、受注者から提出された請負代金内訳書に明示された法定福利費と予定価格に占める法定福利費概算額について確認を行い、「一定以上の乖離がある場合」は、受注者に対して説明を求め、場合によっては、建設業法第19条の3に違反するおそれがないか確認します。							
【法定福利費を内訳明示した見積書の作成手順(国土交通省HP)】 https://www.mlit.go.jp/common/001090440.pdf							
【法定福利費を内訳明示した見積書の作成手順(簡易版)(国土交通省HP)】 https://www.mlit.go.jp/common/001203247.pdf							
【各団体が作成した標準見積書(国土交通省HP)】 ホーム>政策・仕事>土地・建設産業>建設産業・不動産業>各団体が作成した標準見積書 https://www.mlit.go.jp/totikensangyo/const/totikensangyo_const_tk2_000082.html							
(14) 工期又は請負代金の額に影響を及ぼす事象に関する情報の通知							
落札者(随意契約の場合にあつては、契約の相手方)は、建設業法(昭和24年法律第100号)第20条の2第2項の規定に基づき、工期又は請負代金の額に影響を及ぼす事象が発生するおそれがあると認めるときは、落札決定(随意契約の場合にあつては、契約の相手方の決定)から請負契約を締結するまでに、発注者に対して、その旨を当該事象の状況の把握のため必要な情報と併せて通知すること。							
通知様式については、沖縄県技術・建設業課のホームページ(下記アドレス)を参照すること。 https://www.pref.okinawa.jp/machizukuri/kenchiku/1023167/1013333/1013334/1013335.html							
章	項 目	特 記 事 項					
① 一般共通事項	① 適用基準等	● 建築改修工事監理指針(令和4年版)国土交通省大臣官房官庁営繕部監修		● 建築工事標準詳細図(令和4年版)国土交通省大臣官房官庁営繕部		● 敷地調査共通仕様書(令和4年版)国土交通省大臣官房官庁営繕部	
		● 建築材料・設備機材等品質性能評価事業 建築材料等評価名簿(令和6年版)(一社)公共建築協会		● 営繕工事写真撮影要領(令和5年版)		● 磁気探査実施要領(令和2年1月)沖縄県土木建築部	
		● 沖縄県土木建築部における公共建設工事の分別解体・再資源化および再生資源活用に關する実施要領(平成25年12月)沖縄県土木建築部		● 構造計画・施工計画・建築設備計画の留意事項(令和4年4月)沖縄県土木建築部			
		登録する。ただし、工事請負代金額が500万円未満の工事については、登録を要しない。		工事の一時中止に係る計画の作成			
		② 工事実績情報の登録(1.1.4)		(1) 契約書第20条の規定により工事の一時中止の通知を受けた場合は、中止期間中における工事現場の管理に關する計画(以下「基本計画書」という。)を発注者に提出し、承諾を受けるものとする。		なお、基本計画書には、中止時点における工事の出来形、職員の体制、労務者数、搬入材料及び建設機械器具等の確認に關すること、中止に伴う工事現場の体制の縮小と再開に關すること及び工事現場の維持・管理に關する基本的事項を明らかにする。	
		③ 工事の一時中止に關する事項(1.1.9)		(2) 工事の施工を一時中止する場合は、工事の続行に備え工事現場を保全すること。		・ 余裕期間を設定する工事 【 方式】	
		4 工事の余裕期間		【以下から選択:発注者指定方式／任意着手方式／フレックス方式】		(1) 本工事は余裕期間として【 日間】を設定した工事である。なお、余裕期間の設定にかかる積算上の割増は考慮しない。	
		5 遠隔臨場の実施(1.1.14)		(2) 余裕期間制度のうち、任意着手方式、フレックス方式において、受注者は、余裕期間内の任意の日を工事の始期と定めることができる。		このため、受注者は、落札結果通知を受けた日の翌日までに「工期通知書(様式－1)」を作成し、発注者(契約担当者)に通知(提出)すること。	
		6 概成工期(1.2.1)		(3) その他事項は、「余裕期間を設定する工事実施要領」による		・ 本工事は遠隔臨場を適用する。使用する機器及び立合う工程等については監督職員と協議をすることとする。	
		⑦ 品質計画等(1.2.2)		図示された範囲は【令和 年 月 日】までに完了すること。		建築基準法に基づく風圧区分等を必要とする場合は次による。	
	⑧ 施工図等(1.2.3)		(1) 風速: V0＝ m/s (平12建造第1454号第2)		(1) 施工図等の著作権に關する当該建築物に限る使用権は、発注者に委譲するものとする。		
	⑨ 工事の記録(1.2.4)		(2) 地表面粗度区分: (3.5.4)(3.9.3)(5.13.5)(9.3.4)		(2) 現場代理人等は、施工に先立ち、各工事間の施工計画を調整、検討するため、各室の平面図、展開図、天井伏図(各1/50程度)及び必要な部位の断面図を作成の上、各工事の必要な内容を記載した総合図を作成する。なお、総合図は監督員に提出し、確認を受ける。		
	⑩ 電気保安技術者(1.3.3)		(3) 施工計画書及び施工図等は監督員の指示する時期に提出する。ただし監督員の指示がない場合は、原則として施工計画書は契約後30日以内、施工図等は工事着手前までに提出し、承諾を受ける。		沖縄県土木建築部工事関係標準様式を用いる。		
	⑪ 施工条件(1.3.5)		電気工作物の工事を行う場合、その工事期間において電気保安技術者を配置し、保安業務を行うこと。		施工順序等の制約 ・無し		
			・有り【・現場説明書による・図示・工事車両の駐車場所: ・図示・現場説明書による・協議		資材・機材置場: ・図示・現場説明書による・協議		
			建設発生土の仮置場: ・図示・現場説明書による・協議		その他の施工条件: ・図示・現場説明書による・協議		
工事名称		万国津梁館修景池改修工事(R8-2)		工事年度		令和 8 年度	
工事場所		沖縄県名護市喜瀬1792番地		図面名称		建築改修工事特記仕様書(その1)	
発注機関		沖縄県文化観光スポーツ部 MICE推進課 施設整備班		縮 尺		NO SCALE	
摘 要				図面番号		A－01	
検 印		管理建築士		設 計		製 図	
設計者				名 称		久友設計株式会社	
				資格者氏名		久田 友一	
				登録番号		一級建築士 第 239213 号	
				所 在 地		うるま市宇赤道 359 番地 1	

1一般共通事項へ続き

14発生材の処理等(1.3.12)

(1) マニフェストシステムを採用し、適正な収集、運搬及び処分を行う。

	発生材の種類
発注者に引き渡すもの	
特別管理産業廃棄物の有無及び処理方法	アスベスト含有建材
現場において再利用を図るもの	

(2) 本工事により発生する建設廃棄物のうち、県内の最終処分場に搬入する産業廃棄物は、産業廃棄物の処理に係る税(沖縄県産業廃棄物税)が課税されるので、適正に処理すること。

(3) 受注者は、工事着手前に「建設副産物情報交換システム」(COBRIS)により作成した、「再生資源利用計画書」及び「再生資源利用促進計画書」を監督員に提出しなければならない。
また、受注者は、その計画書に従い建設廃棄物が適切に処理されたことを確認し、工事完成時に「建設副産物情報交換システム」(COBRIS)により作成した、「再資源化報告書」、「再生資源利用実施書」、「再生資源利用促進実施書」を監督員に提出しなければならない。

(4) 受注者は、工事で発生した建設廃棄物について、ゆいくる材の認定を受けた施設又はゆいくる材の認定を受けていないが、再資源化後にゆいくる材製造業者へ出荷している施設へ搬出すること。ただし、島内に当該施設がない場合はこの限りではない。

(5) 本工事における再資源化に要する費用(運搬費を含む処分費)は、前に掲げる施設のうち、受入条件の中から運搬費と処分費(平日受入費用)の合計が最も経済的になるものを見込んでいる。したがって、正当な理由がある場合を除き、再資源化に要する費用の変更は行わない。

(6) アスファルト舗装版切断に伴い発生する濁水及び粉体の取扱基準について
ア 舗装切断作業に伴い、切断機械から発生する濁水及び粉体(以下、廃棄物という。)については、廃棄物吸引機能を有する切断機械等により回収するものとする。回収された廃棄物については、関係機関等と協議の上、適正に処理するものとし、必要と認められる経費については変更契約できるものとする。
「適正に処理」ととは、「廃棄物処理及び清掃に関する法律」に基づき、産業廃棄物の排出事業者(請負業者)が産業廃棄物の処理を委託する際、適正処理のために必要な廃棄物情報(成分性状等)を処理業者に提供することが必要である。なお、工事に際して特別な混入物が無ければ、下記HPに掲載されている「濁水及び粉体の分析結果」を用いても差し支えない。
http://www.pref.okinawa.lg.jp/site/kankyo/seibi/sangyo/asufaruto.html
なお、受注者は、廃棄物の処理に係る産業廃棄物管理票(マニフェスト)について、監督員から請求があった場合は提示しなければならない。
イ 発生する濁水(汚濁)に関しては「アスファルト舗装版切断に伴い発生する濁水の取扱基準について(通知)(平成24年3月28日付け土技第1257号)」に基づき、適正に処理すること。
ウ 発生する粉体に関しては「アスファルト舗装版切断に伴い発生する廃棄物の取扱いについて(通知)(平成25年1月17日付け土技第942号)」に基づき、適正に処理すること。

(7) 建設発生土の処分は次による。
※ 構外搬出適切処理
搬出先名称()
搬出先所在地()
運搬距離(km)
搬出先基準(条件)()
・ 構内堆積 ◎ 構内敷きならし

イ 検査終了後の期間
工事完成後、検査が終了し(発注者の都合により検査が遅延した場合を除く。)、事務手続、後片付け等のみが残っている契約工期中の期間については、主任技術者又は監理技術者の工事現場への専任を要しない。

15主任技術者・監理技術者

16主任技術者・監理技術者へ続き

(2) 主任技術者及び監理技術者の雇用関係について
ア 建設業法第26条の規定により、工事現場に専任で配置する主任技術者又は監理技術者は、受注者と入札執行日より前に3か月以上の雇用関係が成立していなければならない。
イ 受注者は、着手届と共に工事現場に専任で配置する主任技術者又は監理技術者の雇用関係を書類(健康保険被保険者証等の写し)を提出しなければならない。

(17)主任技術者等の資格

18主任技術者又は監理技術者の兼務

19工事の保険等

20ゆいくる材について

21石綿含有建材の事前調査(1.5.1)

22施工数量調査(1.6.2)

23技能士(1.7.2)

(2) 主任技術者及び監理技術者の雇用関係について
ア 建設業法第26条の規定により、工事現場に専任で配置する主任技術者又は監理技術者は、受注者と入札執行日より前に3か月以上の雇用関係が成立していなければならない。
イ 受注者は、着手届と共に工事現場に専任で配置する主任技術者又は監理技術者の雇用関係を書類(健康保険被保険者証等の写し)を提出しなければならない。

(1) 主任技術者及び監理技術者の資格については、入札公告、現場説明資料等による。なお、入札公告、現場説明資料等で示されていない場合、主任技術者等の資格は、以下による。
・ 1級建築士、又は1級建築施工管理技士のいずれかの資格を有するもの
・ 1級建築士、2級建築士、1級建築施工管理技士、又は2級建築施工管理技士のいずれかの資格を有するもの
ア 監理技術者にあつては、監理技術者資格者証及び監理技術者講習修了証を有する者であること。
イ 配置予定技術者にあつては、入札開始日前に3か月以上の直接的かつ恒常的な雇用関係があること。
ウ 配置予定技術者の専任を要しない期間については、設計図書等で確認すること。

(2) 発注者へ資格を証明する資料を提出すること。

※ 本工事は、建設業法第26条第3項ただし書の規定の適用を受ける主任技術者又は監理技術者の配置を認める。この場合の要件は、現場説明書による。
・ 本工事は、建設業法第26条第3項ただし書の規定の適用を受ける主任技術者又は監理技術者の配置を認めない。

(1) 次の工事関係保険に加入すること。なお、保険の加入期間は、原則として工事着工日から工事完成期日後14日以上とする。
【・火災保険・建設工事保険・組立保険・請負業者賠償責任保険】
(2) 建設労災補償共済又はこれに準ずる共済、保険に加入し、契約後1月以内に加入を証明する書類を発注者に提出する。
(3) 建設業退職金共済制度に加入し、次の項目を遵守すること。
ア 掛金収納書を契約後原則一ヶ月以内(電子申請方式による場合にあっては契約後原則40日以内)に発注者に提出する。
イ 当該建設現場に「建設業退職金共済制度適用事業主工事現場」標識を掲示する。
ウ 未加入下請事業者に対する加入を指導する。
エ 工事完成後、速やかに掛金充当実績総括表を作成し、検査職員に提示しなければならない。

(1) 本工事で使用するリサイクル資材は、特定建設資材廃棄物を原材料とするゆいくる材に限り、原則「ゆいくる材」とする。それ以外を原材料とするゆいくる材は率先して使用することとする。ただし、ゆいくる材がない離島等での工事の場合は、ゆいくる材以外の再生資材を使用できる。なお、ゆいくる材以外の再生資材を使用する場合も「ゆいくる材品質管理要領」に準じて品質管理を実施すること。また、ゆいくる材の在庫がない等により使用することができない場合は、新材を使用すること。

(2) ゆいくる材の品質管理
ア ゆいくる材の品質管理にあつては、「標準仕様書」等のほかに「ゆいくる材品質管理要領」に基づいて行うこと。
イ 受注者は、工事請負代金額が500万円以上でゆいくる材を使用する場合、着手後に公益財団法人沖縄県建設技術センターあてに「ゆいくる材品質管理依頼」を行い、必要書類の交付を受けなければならない。
ウ 受注者は、路盤材のサンプル送付試験のサンプル採取及び現場への資材初回搬入時と敷き均し転圧完了後の現場簡易試験を監督員の立会の下、実施しなければならない。
エ 受注者は、路盤材の現場簡易試験が終了した場合、速やかに監督員に試験結果を報告しなければならない。

(1)石綿含有建材の事前調査
調査の範囲【・施工範囲と同一・ 】
既存の設計図書の貸与【・有り ◎ 無し(設計調査済)】
石綿含有建材の調査報告書【◎ 有り ・無し・ 】
(2)分析調査
・「建材中の石綿含有率の分析方法について」(平成18年8月21日 基発第0821002号、最終改正 令和3年12月22日 基発1222第17号)

施工に先立ち実施する施工数量調査の範囲及び調査方法
調査の範囲【◎ 施工範囲と同一・ 】
調査の方法【 】

適用工事種別	技能検定作業
仮設工事	◎ 仮設足場
鉄筋工事	◎ 鉄筋施工(鉄筋組立作業)
コンクリート工事	◎ 型枠施工 ◎ コンクリート圧送施工
石工事	◎ 石材施工(石張り施工)
タイル工事	◎ タイル張り
左官工事	◎ 左官
アスベスト除去工事	◎ 撤去、解体

2仮設工事

24化学物質の濃度測定(1.7.10)

25完成時の提出図書(1.9.1)(1.9.2)(1.9.3)

26設計図CADデータの貸与

27情報共有システム

28墜落制止用器具

29「労務費見積り尊重宣言」促進モデル工事

30建設キャリアアップシステム(CCUS)活用について

1工事用水

2工事用電力

(1) 測定時期、測定対象室及び測定箇所数

測定対象室	測定箇所数	測定時期	備考

(2) 測定対象化学物質が濃度指針値を超えた濃度で検出された場合は、引渡しは受けない。

※完成図 ※保全に関する資料
(1) 本工事の完成時の提出図書は、「営繕工事における工事関係図書等に関する効率化実施要領(案)」による。
(2) 完成図は、(表1.7.1)に次表を含むものとする。

種類	記入内容
詳細図	監督員との協議による。

(3) 本工事は電子納品対象工事とする。
電子納品とは、調査、設計、工事などの各段階の最終成果を電子データで納品することをいう。ここでいう電子データとは、各種電子納品要領・基準等(以下、「要領」)に示されたファイルフォーマットに基づいて作成されたものを指す。
なお、書面における署名又は押印の取り扱いについては、別途監督員と協議するものとする。

(4) 工事完成図書は、「要領」に基づいた電子データとなっているか(公財)沖縄県建設技術センターにて確認を受け、「電子納品確認登録証」の発行を受けること。
業務成果品(工事完成図書)は、電子媒体(CD-R等)で(正)1部提出すること。
「要領」で特に記載が無い項目については、監督員と協議の上、電子化のファイルフォーマットを決定すること。
なお、「紙」による提出物は、監督員と協議の上決定すること。

(5) 受注者は、完成通知書の添付書類として以下の書類及び電子データを監督員に提出しなければならない。
ア ゆいくる材利用状況報告書
イ ゆいくる材出荷量証明書
(6) 建築物等の利用に関する説明書について
・「建築物等の利用に関する説明書」を作成する。作成の手引き(国土交通省ホームページに掲載)を参考にして、記載事項は監督員との協議により決定する。

(7) 受注者は、監督員より「長期保全計画」の作成の指示があった場合、これを作成し監督員に提出しなければならない。
なお、この計画書の内容等は監督員との協議により決定す
本工事で発注者から受注者に対し設計図CADデータを貸与する。なお、貸与されたCADデータを本工事における施工図又は完成図の作成のため以外に使用してはならない。

(1) 現場事務所等に、情報共有システムが使用可能な以下に示す程度のインターネット環境を整えること。なお、現場条件等により当該整備が不可能な場合は、監督員と協議すること。
【インターネット環境】:ブロードバンド回線
【パソコンOS】:Microsoft Windows 11
【推奨ブラウザ】:Microsoft Edge
情報共有システムとは、工事期間中において受発注者間でインターネットを介して協議簿、図面等の各種データのやり取りを行い、情報共有サーバーを用いてそれらのデータを共有・交換するものである。

(2) 受注者は、沖縄県CALSシステムの利用にあつては、沖縄県とCALS運営会社で定めた使用承諾料を沖縄県CALSシステムを運営している者に支払うこと。

(3) 沖縄県CALSシステムの使用許諾料を支払ったときは、速やかに監督員に支払いの事実を報告し、確認を受けること。(支払いの事実を証明する書類(銀行振り込みの写し等)を提出)

・ 墜落制止用器具は、フルハーネス型とする。ただし、墜落時に着用者が地面に到達するおそれのある場合は、胴ベルト型の使用を認めるものとする。また、墜落制止用器具の安全な使用に関するガイドライン(平成30年6月22日付け基発0622第2号)を遵守すること。

・ 本工事は、「労務費見積り尊重宣言」促進モデル工事の対象工事である。
実施については、「沖縄県「労務費見積り尊重宣言」促進モデル工事試行要領」及び「「労務費見積り尊重宣言」実施要領」(2018.12.21 日本建設業連合会)等を参照し実施するものとする。

・ 本工事は、建設キャリアアップシステム(以下「CCUS」という。)活用工事の試行対象であり、実施については、受注者における希望型とする。
受注者は、工事着手前までにCCUS活用について、実施の有無を工事打合簿にて発注者へ報告するものとする。
実施については、「沖縄県 建設キャリアアップシステム(CCUS)活用工事試行要領」及び「建設キャリアアップシステム現場運用マニュアル」(一般財団法人建設業振興基金)等を参照し実施するものとする。

3環境対策について

4足場その他(2.2.1)(表2.2.1)

5既存部分の養生(2.3.1)

6仮設間仕切り(2.3.2)

7監督員事務所(2.4.1)

1改修工法の種類、種別及び工程等(3.1.4)(表3.1.1)(表3.1.2)(3.2.5)(3.2.6)(3.2.2)(3.3.3)(表3.3.3)～(表3.3.10)(3.3.5)(3.4.2)(3.4.3)(表3.4.1)～(表3.4.3)(3.5.2)～(3.5.4)(表3.5.1)～(表3.5.3)(3.6.3)(3.7.2)(3.7.8)

2とい(3.8.2)(3.8.3)(表3.8.1)

3アルミニウム製笠木(3.9.2)(表3.9.1)(3.9.3)

4保証

5その他

工事名称万国津梁館修景池改修工事(R8-2)

工事場所沖縄県名護市喜瀬1792番地

発注機関沖縄県文化観光スポーツ部 MICE推進課 施設整備係

縮尺NO SCALE

図面番号A-O2

名称久友設計株式会社

資格者氏名久田 友一

登録番号一級建築士 第 239213 号

所在地うるま市宇赤道 359 番地 1

工事年度令和 8 年度

図面名称建築改修工事特記仕様書(その2)


4 外壁改修工事	1 外壁改修工法の種類等 (4.1.4)	(1) コンクリート打放し仕上げ外壁 (4.2.2)～(4.2.8) 改修の内容 改修工法の種類 使用する材料 特記事項 ひび割れ部改修 欠損部改修 ・自動低圧式エポキシ樹脂注入工法におけるエポキシ樹脂の注入量:注入口1箇所当たり【 】ml ・手動式エポキシ樹脂注入工法における注入口間隔:【 】mm ・機械式エポキシ樹脂注入工法における注入口間隔:【 】mm (2) モルタル塗り仕上げ外壁 (4.3.2)～(4.3.16) 改修の内容 改修工法の種類 使用する材料 特記事項 ひび割れ部改修 欠損部改修 浮き部改修 目地改修工法 (3) タイル張り仕上げ外壁 改修の内容 改修工法の種類 使用する材料 特記事項 ひび割れ部改修 欠損部改修 浮き部改修 目地改修工法 (4) タイルの種類 施工箇所 形状・寸法 うわぐすり 吸水率 役物 色 備考 ・タイルの試験張り:【 ・行う ・行わない 】 ・タイルの見本焼き:【 ・行う ・行わない 】 ・外装タイル張り下地等の下地モルタルの接着性試験:【 】 (5) タイル張り工法 タイルの種類 大きさ 工法 張付け材料の種類、塗厚等 (6) 塗り仕上げ外壁 (4.5.2)～(4.5.6) 仕上塗材の種類 種類 (呼び名) 仕上げの形状 工法 下地処理の方法等 改修後の新規仕上の種類: 既設資材の処理及び処分方法:	6 鋼製建具 (5.4.2) (表5.2.1) (表5.4.1) 7 鋼製軽量建具 (5.5.2) (5.5.3) 8 ステンレス製建具 (5.6.2) (表5.2.1) (表5.4.1) 9 木製建具 (5.7.2) 10 建具用金物 (5.8.2) (5.8.3) (表5.8.1) 11 鍵 (5.8.4) 12 自動ドア開閉装置 (5.9.2)(表5.9.4) 13 シャッター (5.11.2)(5.12.2) (5.12.4) 14 オーバーヘッドドア (5.13.2) 15 ガラス (5.14.2)(5.14.4) (5.14.5) 16 その他 6 内装改修工事	(1) 建具の性能等 施工箇所 気密性 水密性 耐風圧性 備考(材料等) (2) 特殊なドアセット等の適用及び等級 ドアセット等の種類 施工箇所 等級 備考 ・簡易気密型ドアセット (3) 鋼板の種類:【 ・ JIS G 3302 ・ JIS G 3317】 (1) 建具の性能等 種別 耐風圧性 気密性 水密性 枠見込み寸法 施工箇所 (2) 特殊なドアセット等の適用及び等級 ドアセット等の種類 施工箇所 等級 備考 ・簡易気密型ドアセット (3) ビニル被覆鋼板:【 ・使用する ・使用しない】 (4) カラー鋼板の適用:【 ・使用する ・使用しない】 (1) 建具の性能等 施工箇所 気密性 水密性 耐風圧性 備考(材料等) (2) 表面仕上げ:【※HL ・パイプレーション ・鏡面 ・ 】 (1) かまち戸 かまちの樹種: 、鏡板の樹種: (2) ふすま 上張りの種類: 、縁の仕上げ: (1) 建具用金物の材質、形状及び寸法 形式 金物の種類 見え掛り部の材質 備考 (2) 建具用金物の取付け位置等は、図示による。 (1) マスターキー:【 ・製作する ・製作しない】 (2) 関連工事がある場合は、受注者間で協議し1つの鍵箱にまとめて納品する。 (1) 戸の開閉方法:【 ・引戸 ・開き戸 ・折戸】 (2) センサーの種類: (1) シャッターの種類:【 ・重量() ・軽量】 (2) 耐風圧強度: (3) 重量シャッターの場合のシャッターケース:【 ・設ける ・設けない 】 (4) スラットの形状:【 ・ インターロッキング形 ・ オーバーラッピング型】 (1) 耐風圧性能の区分: (2) 開閉機能:【※バランス式 ・チェーン式 ・電動式】 (3) 収納形式による区分: (1) ガラスの種類及び厚さ等 ガラスの種類 厚さ等 備考 (2) ガラス留め材 建具の種類 材種 (3) 熱線反射ガラスの映像調整: (4) ガラスブロックの材料及び工法 表面形状 呼び寸法 厚さ 壁用金属枠 補強材 色 金属製化粧カバー (5) ガラスブロック積みに用いる化粧目地モルタルの色: 既設資材の処理及び処分方法: 既存床仕上材 工法 備考 (1) 木材(下地材)の含水率: ※A種 ・ B種 木材(造作材)の含水率: ※A種 ・ B種 (2) 製材 【 ・「製材の日本農林規格」による ・「製材の日本農林規格」以外による】 【 ・ 下地用針葉樹製材 ・ 造作用針葉樹製材 ・ 広葉樹製材 ・ 】 施工箇所 樹種 寸法 等級又は品質 含水率 防虫処理・難燃処理	(表6.5.2) (3) 造作用集成材 【 ・「集成材の日本農林規格」による ・「集成材の日本農林規格」以外による】 【 ・ 造作用集成材 ・ 化粧ばり造作用集成材 ・ 化粧ばり構造用集成材 ・ 】 施工箇所 樹種 寸法 等級又は品質 含水率 化粧薄板の厚さ (4) 造作用単板積層材 【 ・「単板積層材の日本農林規格」による ・「単板積層材の日本農林規格」以外による】 施工箇所 厚さ 表面の品質 含水率 防虫処理 (5) 床張り用合板等【 ・普通合板 ・構造用合板】 施工箇所 樹種 厚さ品質、等級等 接着の程度 防虫・強度等 (6) パーティクルボード 施工箇所 厚さ 表裏面の状態 曲げ強さ 接着剤 難燃性 (7) 構造用パネル 施工箇所 厚さ 等級 (1) 施工箇所:「防除施工標準仕様書」(公益社団法人日本しろあり対策協会発行)Ⅰ 新築建築物しろあり予防処理標準仕様書 4 処理の箇所 に準ずることとし、建築物の外周処理 (2) 処理薬剤:(公社)日本しろあり対策協会又は(公社)日本木材保存協会の認定品とする。 (3) 処理方法:「防除施工標準仕様書」Ⅰ 新築建築物しろあり予防処理標準仕様書 3 処理の方法 に準ずる。また、土間コンクリートを打設する部分には、薬剤処理後、厚さ0.15mmポリエチレンフィルム敷きを行う。 木材処理(防蟻・防虫) (1) 施工箇所:合板、集成材等を除く全ての木材 (2) 処理方法:工場における加圧式とし、十分に乾燥を行う。ただし、現場における加工が生じた場合には、加工した箇所にに対し、現場にて木材保存剤を塗布する。 (3) 性能区分:性能区分は次による。ただし、監督員の指示を受けた部材については、その指示に従うものとする。 ア 造作材にラワン材等広葉樹を使用する場合は、JASの保存処理K1＋保存処理K3とする。 イ 構造材、下地材については、JASの保存処理K3とする。 5 防蟻処理、防虫処理の施工及び保証 (1) 公益社団法人日本しろあり対策協会の認定した「しろあり防除施工士」とする。ただし、工場における処理及び監督員の承諾を受けた場合はこの限りではない。 (2) 元請業者と施工業者の連署による保証書を監督員に提出する。なお、期間は、処理施工後5年とする。 6 軽量鉄骨天井下地 (6.6.3)(6.6.4) (1) 屋外の軽量鉄骨天井下地 野縁受、吊りボルト及びインサートの間隔 野縁の間隔 備考 (2) 既存の埋込みインサート:【 ・使用する ・使用しない】 (3) あと施工アンカーの引抜き試験:【 ・行う(荷重 N程度) ・行わない 】 (4) 各補強の方法は、図示による。 7 ビニル床シート等 (6.8.2)(6.8.3) (1) ビニル床シートの材料及び工法 施工箇所 種類の記号 色柄 厚さ 熱溶接工法の適用 (2) ビニル床タイル、ゴム床タイル 施工箇所 種類(・形状) 厚さ等 (3) 特殊機能床材の適用: 【 ・帯電防止床シート又は床タイル ・視覚障害者用床タイル ・耐動荷重性床シート ・防滑性床シート又は床タイル】 施工箇所 種類(・形状) 厚さ等	8 カーペット敷き (6.9.3) (表6.9.1) (表6.9.2) 9 合成樹脂塗床 (6.10.3) 10 フローリング張り 11 フローリングボードの特殊張り 12 畳敷き (6.12.2) 13 せつこうボード、その他ボード及び合板張り (6.13.2)(6.13.3) (表6.13.5) 14 壁紙張り (6.14.2) 15 モルタル塗り (6.15.3)(6.15.6) 16 タイル張り (6.16.2)(6.16.3) (6.16.4) (表6.16.4) 17 セルフレベリング材塗り (6.17.3) (表6.17.1) 18 その他 7 塗装改修工事	(1) 帯電性の適用【 ・有り ・無し】 (2) 見切り、押さえ金物の材質、種類及び形状は図示による。 エポキシ樹脂系塗床の仕上の種類: 施工箇所 工法 品名 備考(樹種、種別等) 体育館、武道場等の床の強度、弾力性を特に要求される広い床は、日本体育床下地工業会編「体育館床工事標準施工要領書」による。 (1) 畳の種別【 ・ A種 ・ B種 ・ C種 ・ D種(種別:)】 (2) 畳表に使用する材料は沖縄県産とする。 (1) せつこうボード 規格名称 種類の記号 厚さ 施工箇所 目地工法の種類 (2) 合板の種類 合板の名称 施工箇所 その他の仕様 ※図示(Aー)による。 ※合板の木材処理(防虫・防蟻)については、本特記仕様書第6章第3項及び第4項を適用する。 (3) 軽量鉄骨壁下地ボード遮音壁に用いる遮音シール材:【 ・ 】 品質及び防火性能:【 】 (1) 既製目地材の適用及び形状 (2) 床の目地の設置及び工法: (1) 伸縮目地材の位置は、図示による。 (2) タイルの種類 施工箇所 形状・寸法 うわぐすり 吸水率 役物 色 備考 (3) タイルの試験張り:【 ・行う ・行わない】 (4) タイルの見本焼き:【 ・行う ・行わない】 (5) 壁タイル張りの工法等 タイルの種類 大きさ 工法 張付け材料の種類、塗厚等 (1) セルフレベリング材の塗厚: 既設資材の処理及び処分方法: 塗装面 下地調整工程の種別 塗料の名称・種類 塗装工程の種類 施工箇所 (1) 元請業者、施工業者、製造所の三者連署による保証書を監督員に提出する。 (2) 保証期間は、工事完成後【 】年間とする。 既設資材の処理及び処分方法: 工事名称 万国津梁館修景池改修工事 (R8-2) 工事年度 令和 8 年度 工事場所 沖縄県名護市喜瀬1792番地 図面名称 建築改修工事特記仕様書(その3) 発注機関 沖縄県文化観光スポーツ部 MICE推進課 施設整備部 縮 尺 NO SCALE 摘 要 図面番号 Aー 03 検 印 管理建築士 設 計 製 図 設 計 者 名称 久友設計株式会社 資格者氏名 久田 友一 登録番号 一級建築士 第 239213 号 所 在 地 うるま市宇赤道 359 番地 1
	5 建具改修工事	1 改修工法 (5.1.3) 2 防火戸等 (5.1.4)(5.1.7) 3 見本の製作等 (5.1.5) 4 アルミニウム製建具 (5.2.2) (5.2.4) (5.2.5) (表5.2.2) 5 樹脂製建具 (5.3.2) (表5.3.1) (表5.3.2) (5.3.4) (5.3.5)	【 ・ かぶせ工法 ・ 撤去工法 】 ・ 新規に建具を設置する場合における開口の開け方及び補修方法:【 】 (1) 防火戸の指定及び機構等は、図示による。 (2) 防犯建物部品の適用は、図示による。 (1) 建具見本の製作:【 ・行う ・行わない 】 (2) 特殊な建具の仮組:【 ・実施する ・実施しない 】 (1) 建具の性能等 種別 耐風圧性 気密性 水密性 枠見込み寸法 施工箇所 (2) 特殊なドアセット等の適用及び等級 ドアセット等の種類 施工箇所 等級 備考 ・防音ドアセット ・断熱ドアセット ・耐震ドアセット (3) 外部に面する建具の表面処理の種類及び複合皮膜の種類 種別:Bー1 複合皮膜の種類:【 ・ A1 ・ A2】(JIS H 8602) (4) 結露水の処理方法: (5) 水切り及びげん板等の加工及び組立は、図示による。 (1) 外部に面する樹脂製建具の性能等級等 種別 耐風圧性 気密性 水密性 枠見込み寸法 施工箇所 (2) 特殊なドアセット等の適用及び等級 ドアセット等の種類 施工箇所 等級 備考 ・防音ドアセット ・断熱ドアセット ・耐震ドアセット (3) 表面色: (4) 水切り及びげん板等の加工及び組立は、図示による。	1 既存床の撤去等 (6.2.1) 2 木下地等 (6.5.1)(6.5.2) (表6.5.1)			1 塗装の種類及び種別 (7.1.4)～(7.2.2)～(7.13.2) 2 保証 3 その他

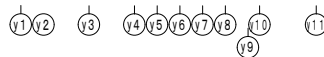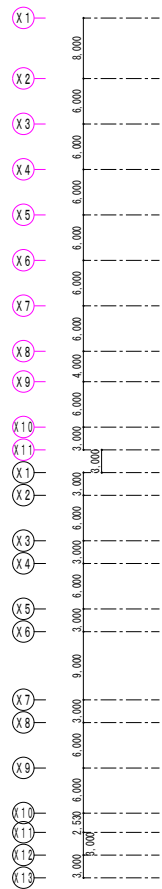


全体配置図 S=1/500

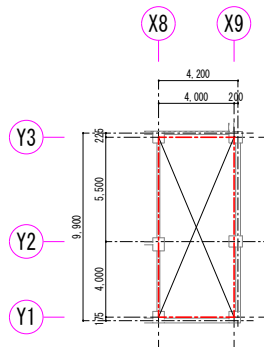

B1階 濾過機室面積算定図 S=1/200

求積表			
濾過機室	4.20 × 9.90	=	41.5800
(改修面積) 合計		=	41.58 m ²

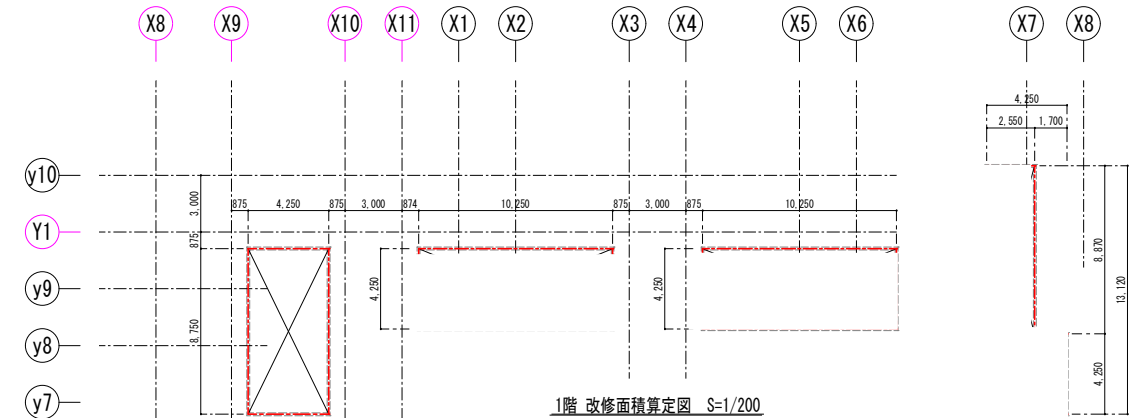

1階 改修面積算定図 S=1/200


敷地面積：26,621 m²

※B1階 濾過機室および修景池4のみ
改修 修景池1×2ヶ所 修景池2は
改修せずそのまま。


求積表			
修景池1	10.25 × 4.25 × 2ヶ所	=	43.5625
修景池2	2.55 × 8.67	=	22.6185
修景池3	4.25 × 4.25	=	18.0625
修景池4	4.25 × 8.75	=	37.1875
(改修面積) 合計		=	37.1875 m ²

改修部分 仕上表		
名 称	改修 仕上	撤去及び処理
修景池 4	厚200 客土の上、芝張り仕上げ 見切り縁：大理石 100×100 埋戻し：再生クラッシャー	一部、大理石笠木撤去(廃材は、埋戻しとして使用する。) 一部、立上りコンクリート撤去 (H200,H400) 配管部分は 金具等撤去後、防水モルタル埋め処理する。 修景池底版部分に φ150コア抜きを行う。(廃材は、埋戻しとして使用する。)
濾過機室 (B1階)	機械基礎は、既存のままとする。	ろ過機一式撤去 (パッキン材にアスベスト含有・1カ所)


工事名称	万国津梁館修景池改修工事 (R8-2)			工事年度	令和8年度	
工事場所	沖縄県名護市喜瀬 1792 番地			図面名称	全体配置図・位置図	
発注機関	沖縄県 文化観光スポーツ部 MICE推進課 施設整備班			縮 尺	(A1): S=1/500・200 (A3): S=1/1000・400	
摘 要				図面番号	A-05	
検 印	管理技術者	設 計	製 図	名 称	久友設計 株式会社	
				資格者氏名	一級建築士第239213号 久田 友一	
				登録番号	第 178-3087 号	
				所 在 地	うるま市宇赤道 359 番地 1	

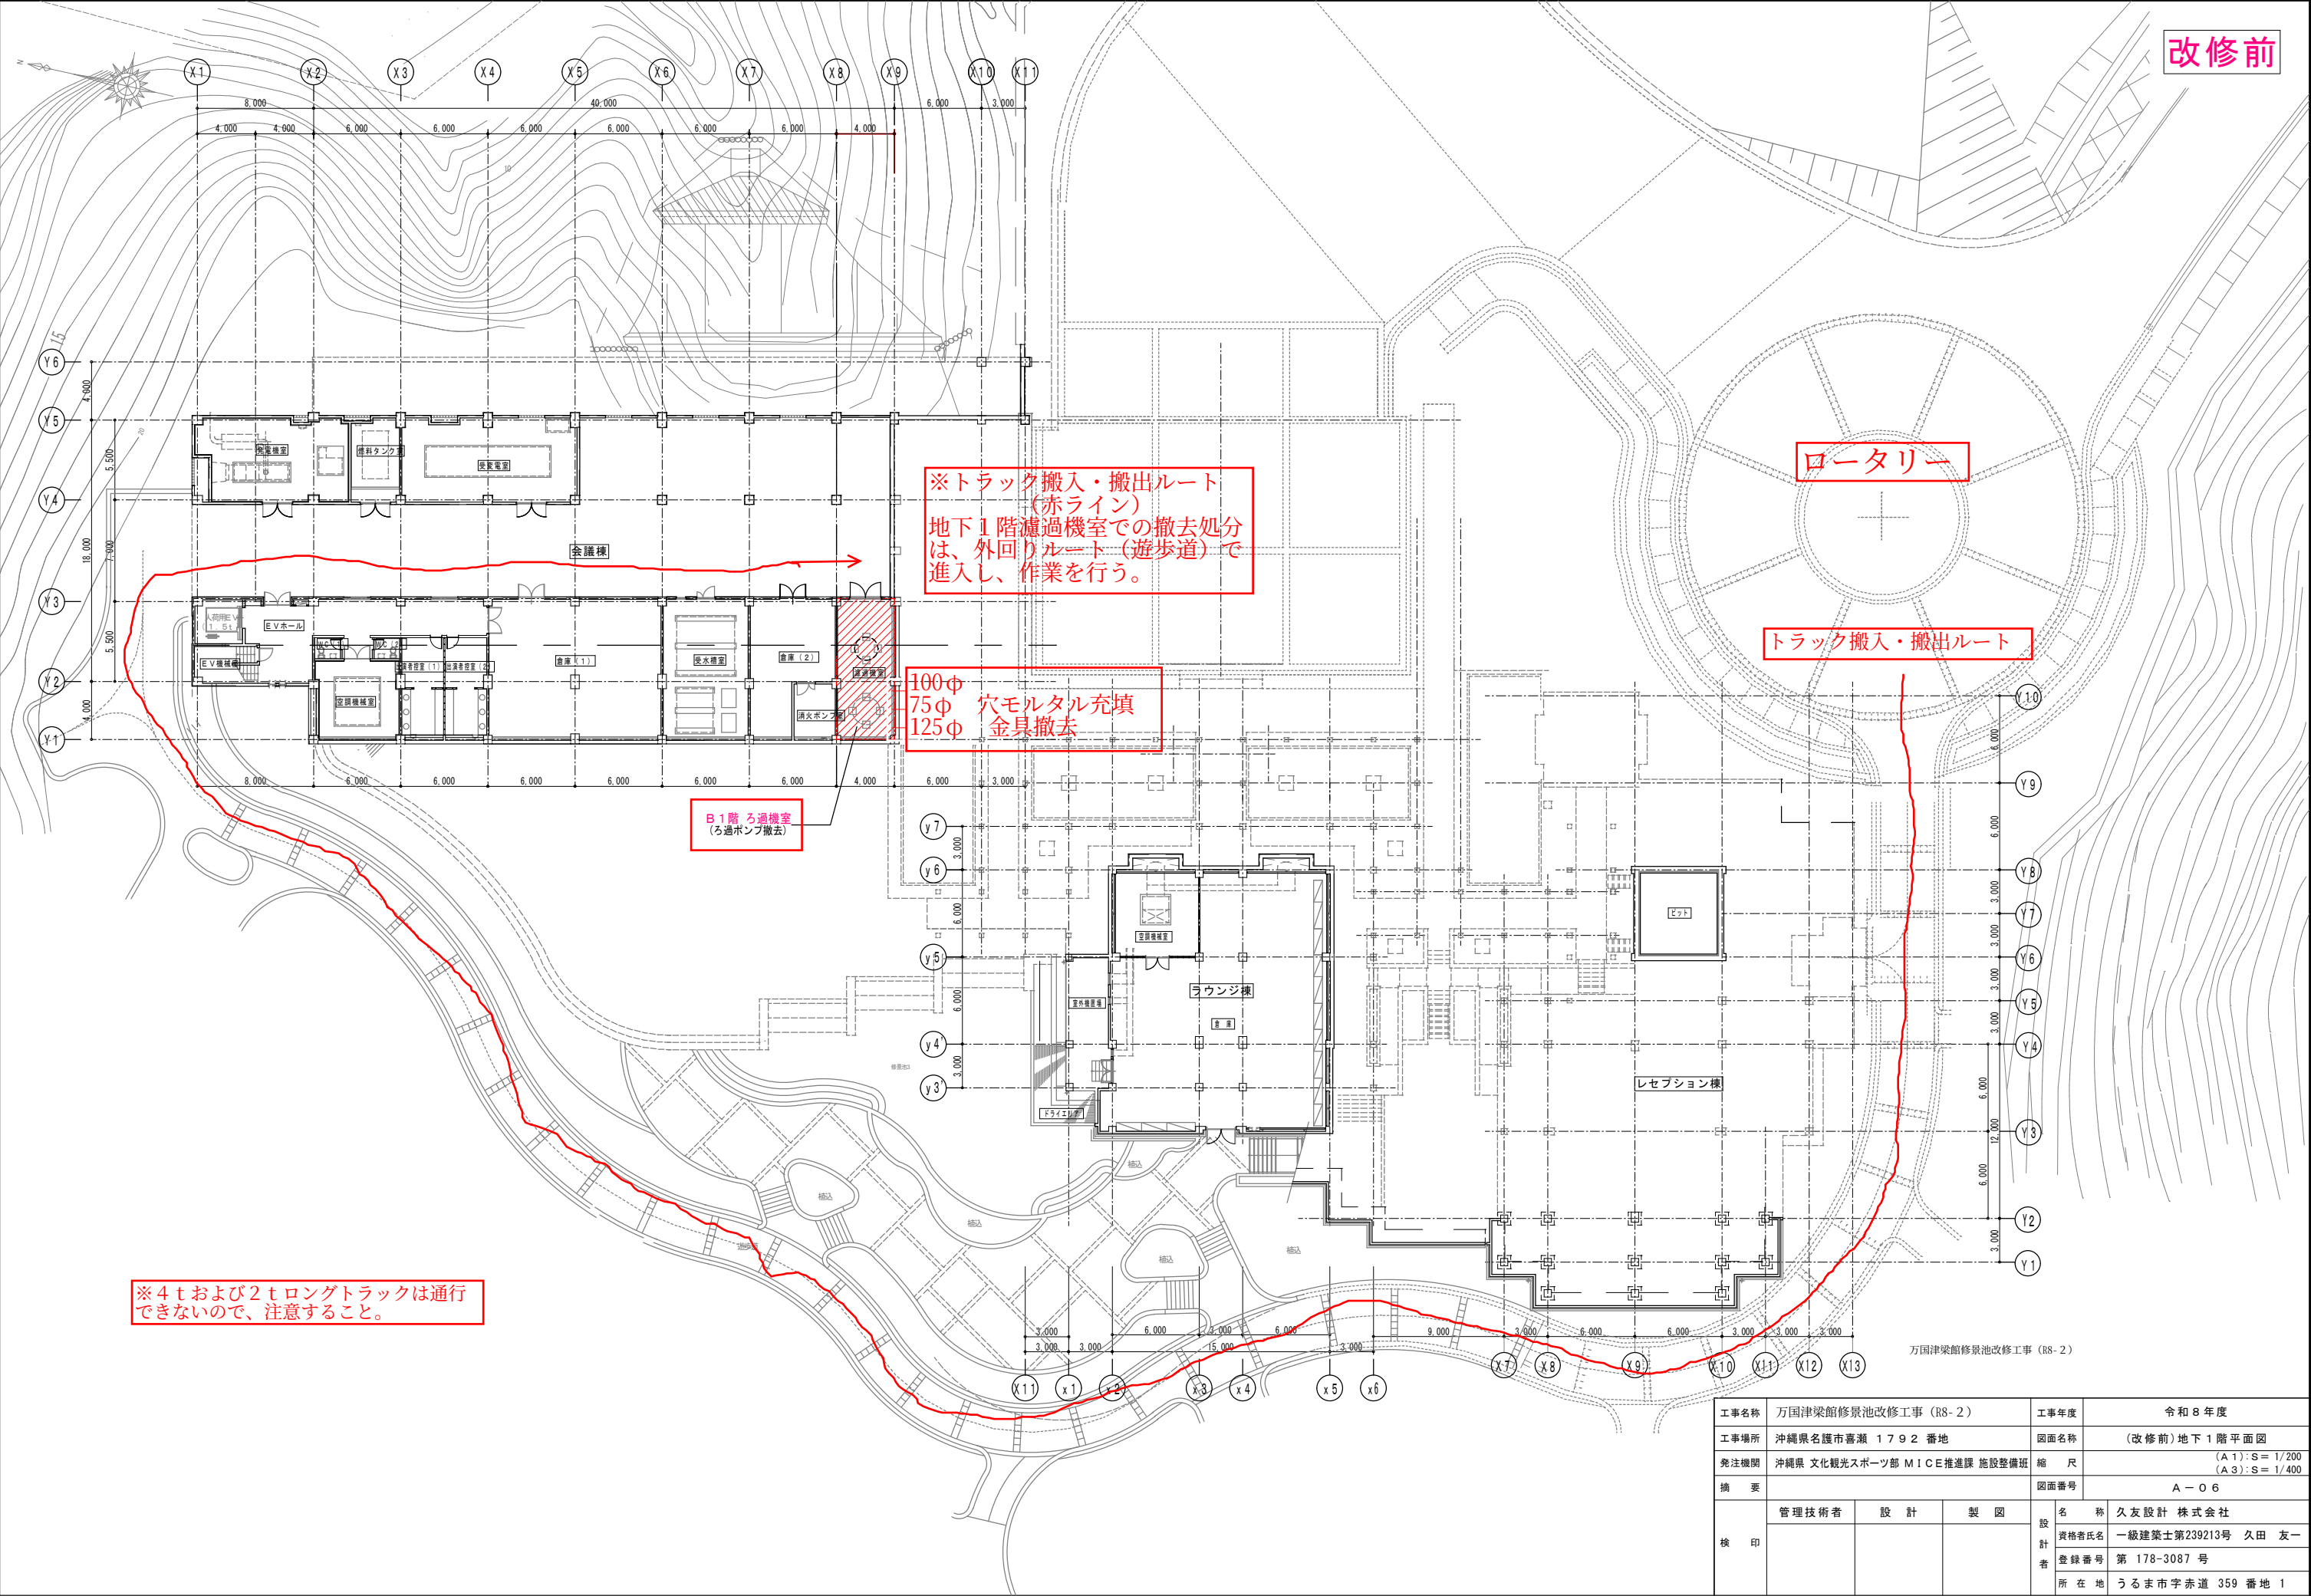

工事名称	万国津梁館修景池改修工事 (R8-2)			工事年度	令和 8 年度	
工事場所	沖縄県名護市喜瀬 1792 番地			図面名称	(改修前) 地下 1 階平面図	
発注機関	沖縄県 文化観光スポーツ部 MICE推進課 施設整備班			縮 尺	(A1): S = 1/200 (A3): S = 1/400	
摘 要				図面番号	A-06	
検 印	管理技術者	設 計	製 図	名 称	久友設計 株式会社	
				資格者氏名	一級建築士第239213号 久田 友一	
				登録番号	第 178-3087 号	
				所 在 地	うるま市宇赤道 359 番地 1	

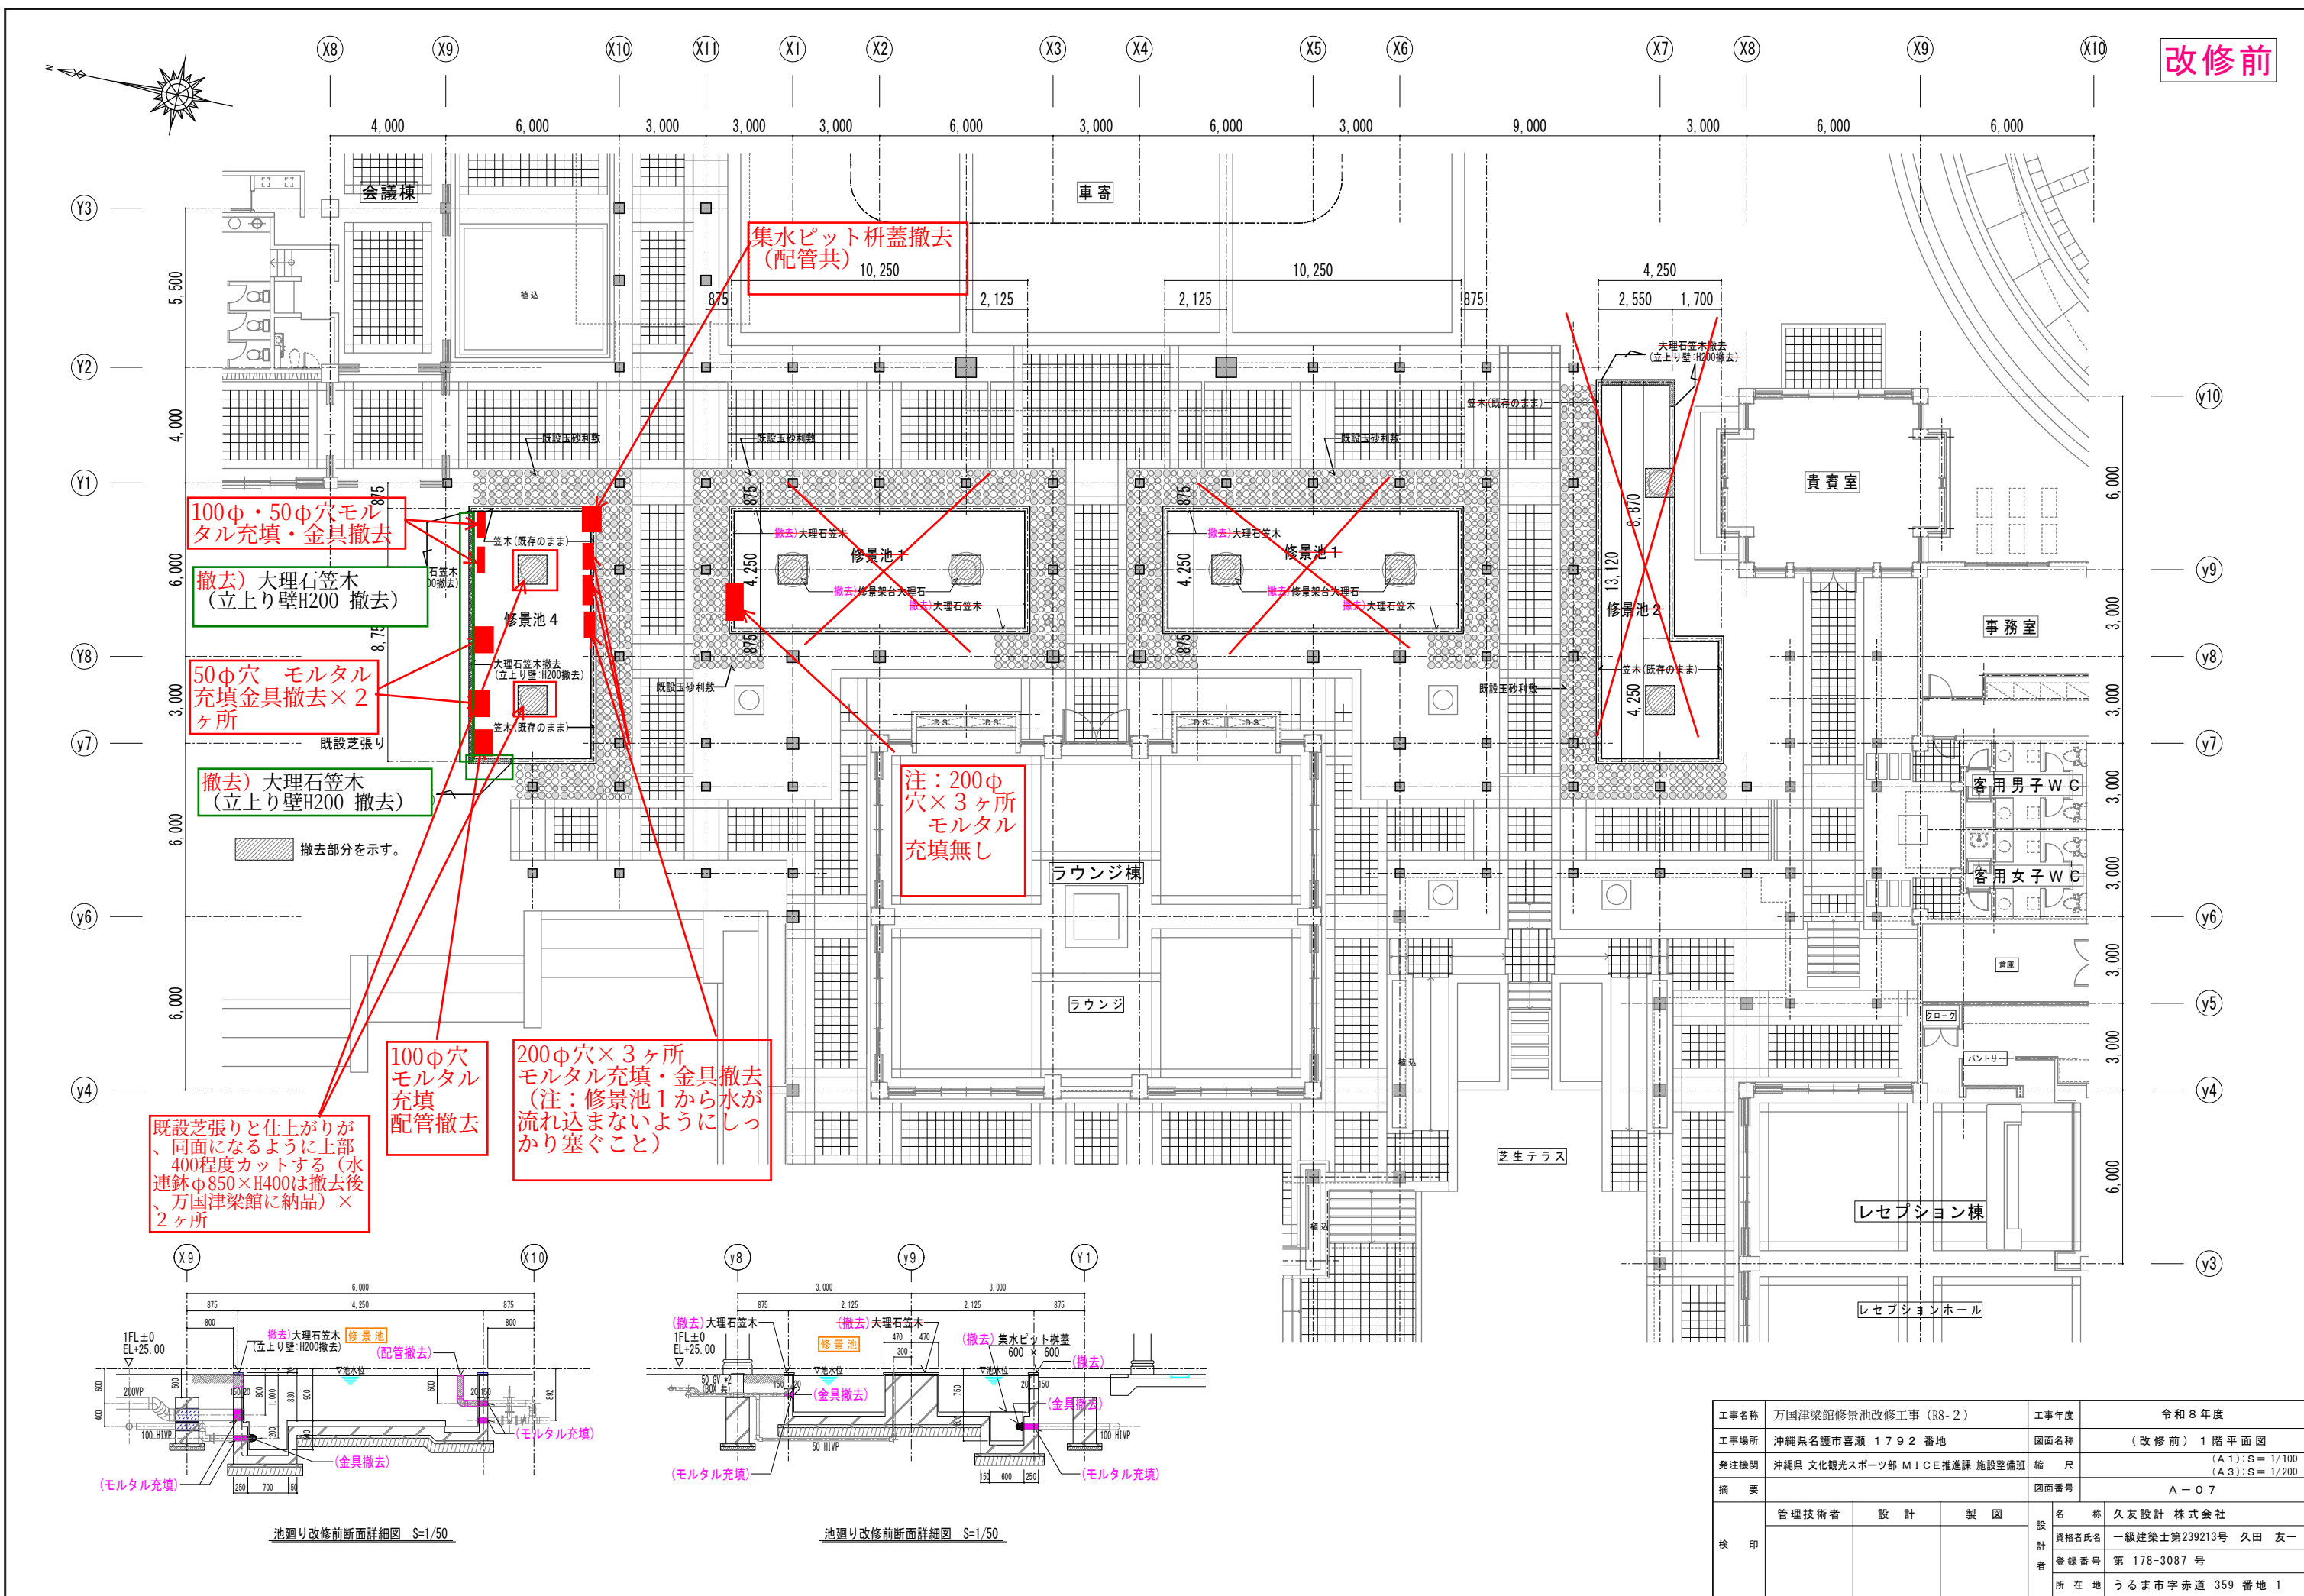


工事名称	万国津梁館修景池改修工事（R8-2）	工事年度	令和8年度
工事場所	沖縄県名護市喜瀬 1792 番地	図面名称	（改修前） 1 階平面図
発注機関	沖縄県 文化観光スポーツ部 MICE推進課 施設整備班	縮尺	(A1):S=1/100 (A3):S=1/200
摘要	図面番号 A-07		
検印	管理技術者	設計	製図
	名称	久友設計 株式会社	
	資格者氏名	一級建築士第239213号 久田 友一	
	登録番号	第 178-3087 号	
	所在地	うるま市宇赤道 359 番地 1	

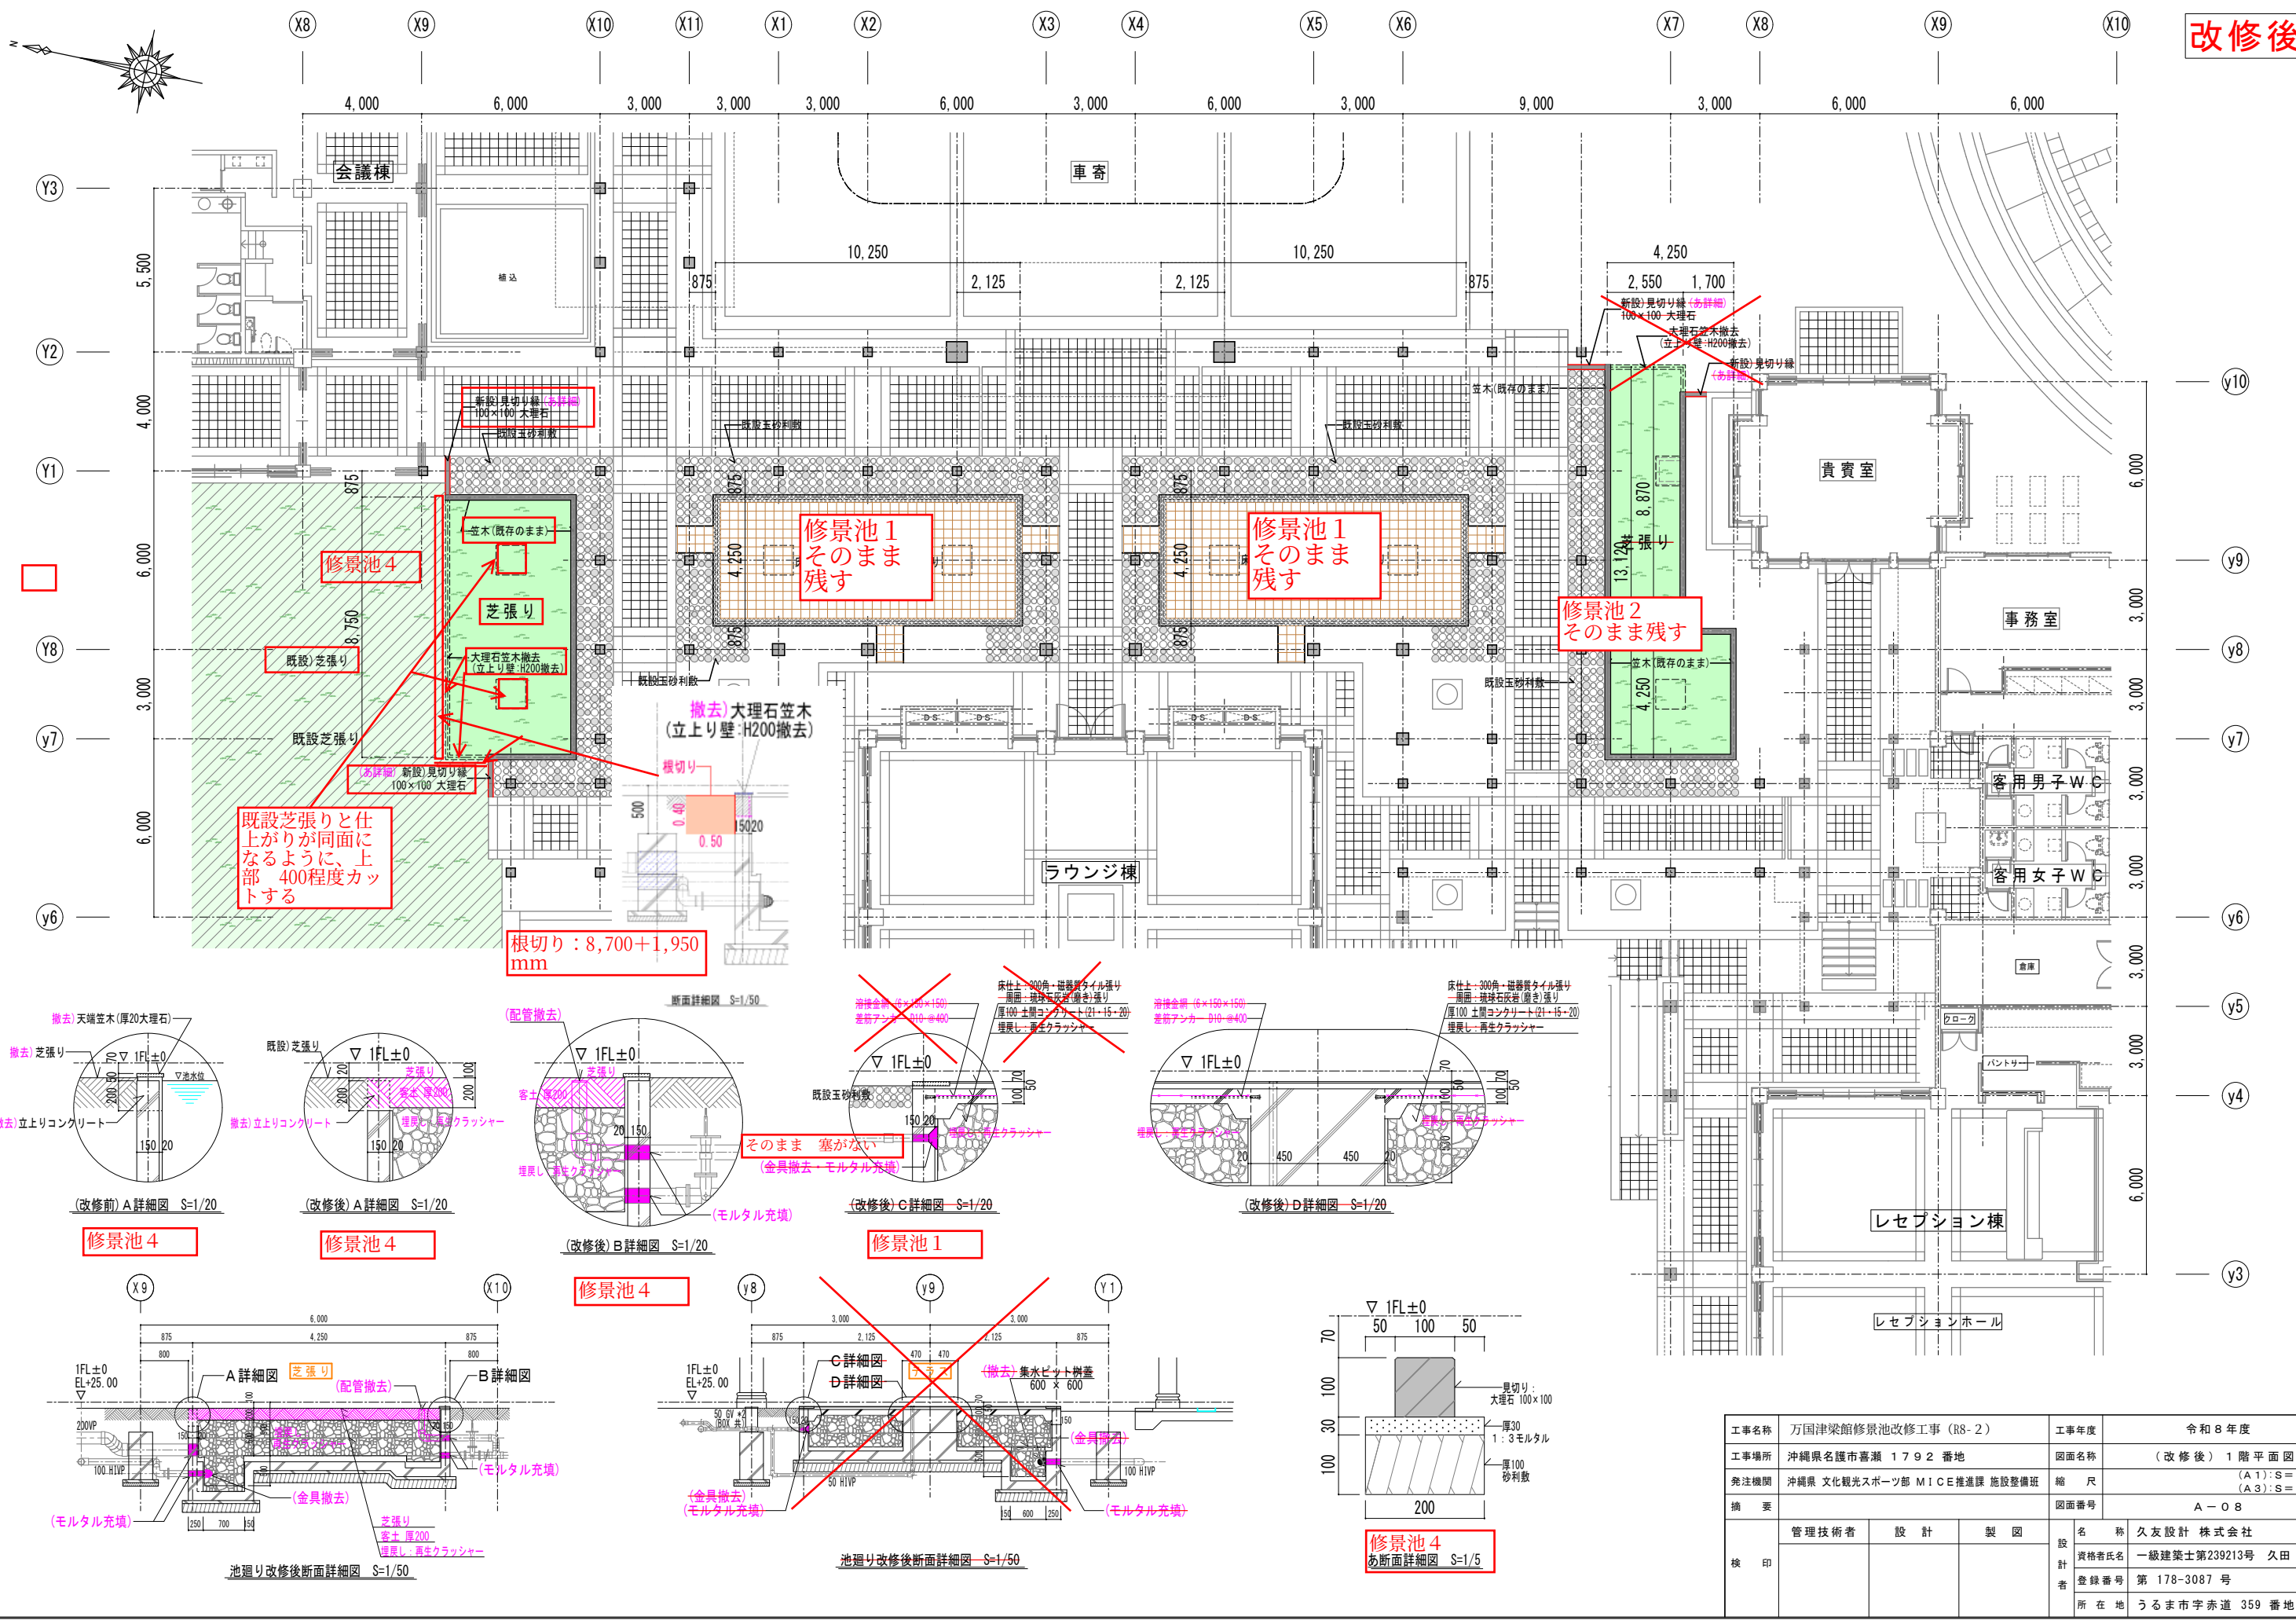


改修後

工事名称	万国津梁館修景池改修工事 (R8-2)	工事年度	令和 8 年度
工事場所	沖縄県名護市喜瀬 1792 番地	図面名称	(改修後) 1 階平面図
発注機関	沖縄県 文化観光スポーツ部 MICE推進課 施設整備班	縮 尺	(A1): S=1/100 (A3): S=1/200
摘 要	図面番号 A-08		
検 印	管理技術者	設 計	製 図
	名 称	久友設計 株式会社	
	資格者氏名	一級建築士第239213号 久田 友一	
	登録番号	第 178-3087 号	
	所 在 地	うるま市宇赤道 359 番地 1	

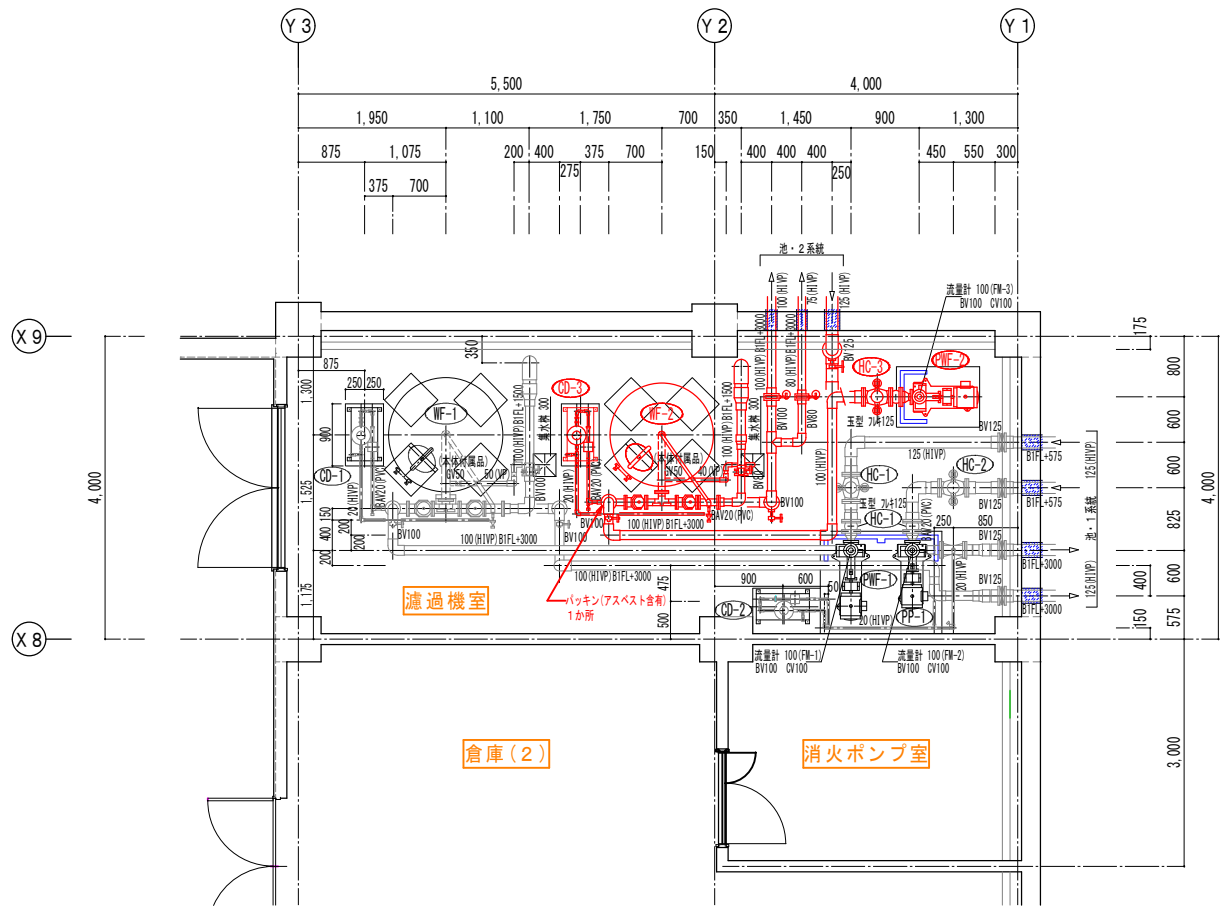


濾過ポンプ改修前平面詳細図 S=1/50

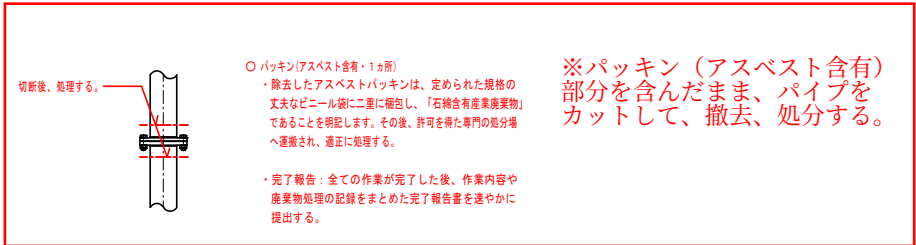

濾過ポンプ配管(アスベスト含有部分)断面詳細図 NOSCALE


工事名称	万国津梁館修景池改修工事 (R8-2)			工事年度	令和8年度	
工事場所	沖縄県名護市喜瀬 1792 番地			図面名称	地下1階濾過機室(改修前)撤去詳細図	
発注機関	沖縄県 文化観光スポーツ部 MICE推進課 施設整備班			縮 尺	(A1): S = 1/50・20 (A3): S = 1/100・40	
摘 要				図面番号	A-09	
検 印	管理技術者	設 計	製 図	名 称	久友設計 株式会社	
				資格者氏名	一級建築士第239213号 久田 友一	
				登録番号	第 178-3087 号	
				所 在 地	うるま市宇赤道 359 番地 1	

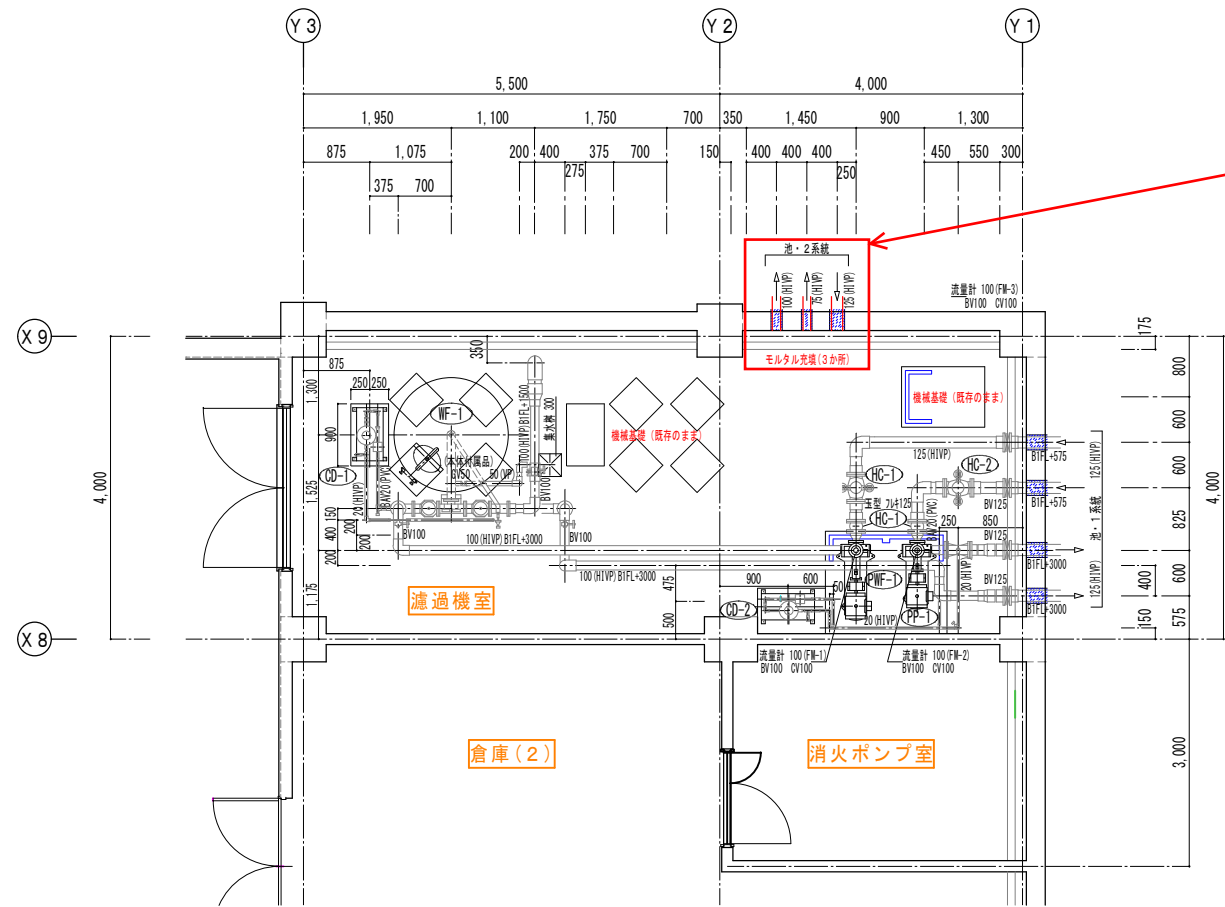

濾過水穴 (100φ、75φ、125φ)
モルタル充填、穴を塞ぐ。(金物
がある場合は、撤去処分する。)

濾過ポンプ改修後平面詳細図 S=1/50

工事名称	万国津梁館修景池改修工事 (R8-2)			工事年度	令和8年度	
工事場所	沖縄県名護市喜瀬 1792 番地			図面名称	地下1階濾過機室 (改修後) 撤去詳細図	
発注機関	沖縄県 文化観光スポーツ部 MICE推進課 施設整備班			縮 尺	(A1): S=1/50 (A3): S=1/100	
摘 要				図面番号	A-10	
検 印	管理技術者	設 計	製 図	名 称	久友設計 株式会社	
				資格者氏名	一級建築士第239213号 久田 友一	
				登録番号	第 178-3087 号	
				所 在 地	うるま市宇赤道 359 番地 1	

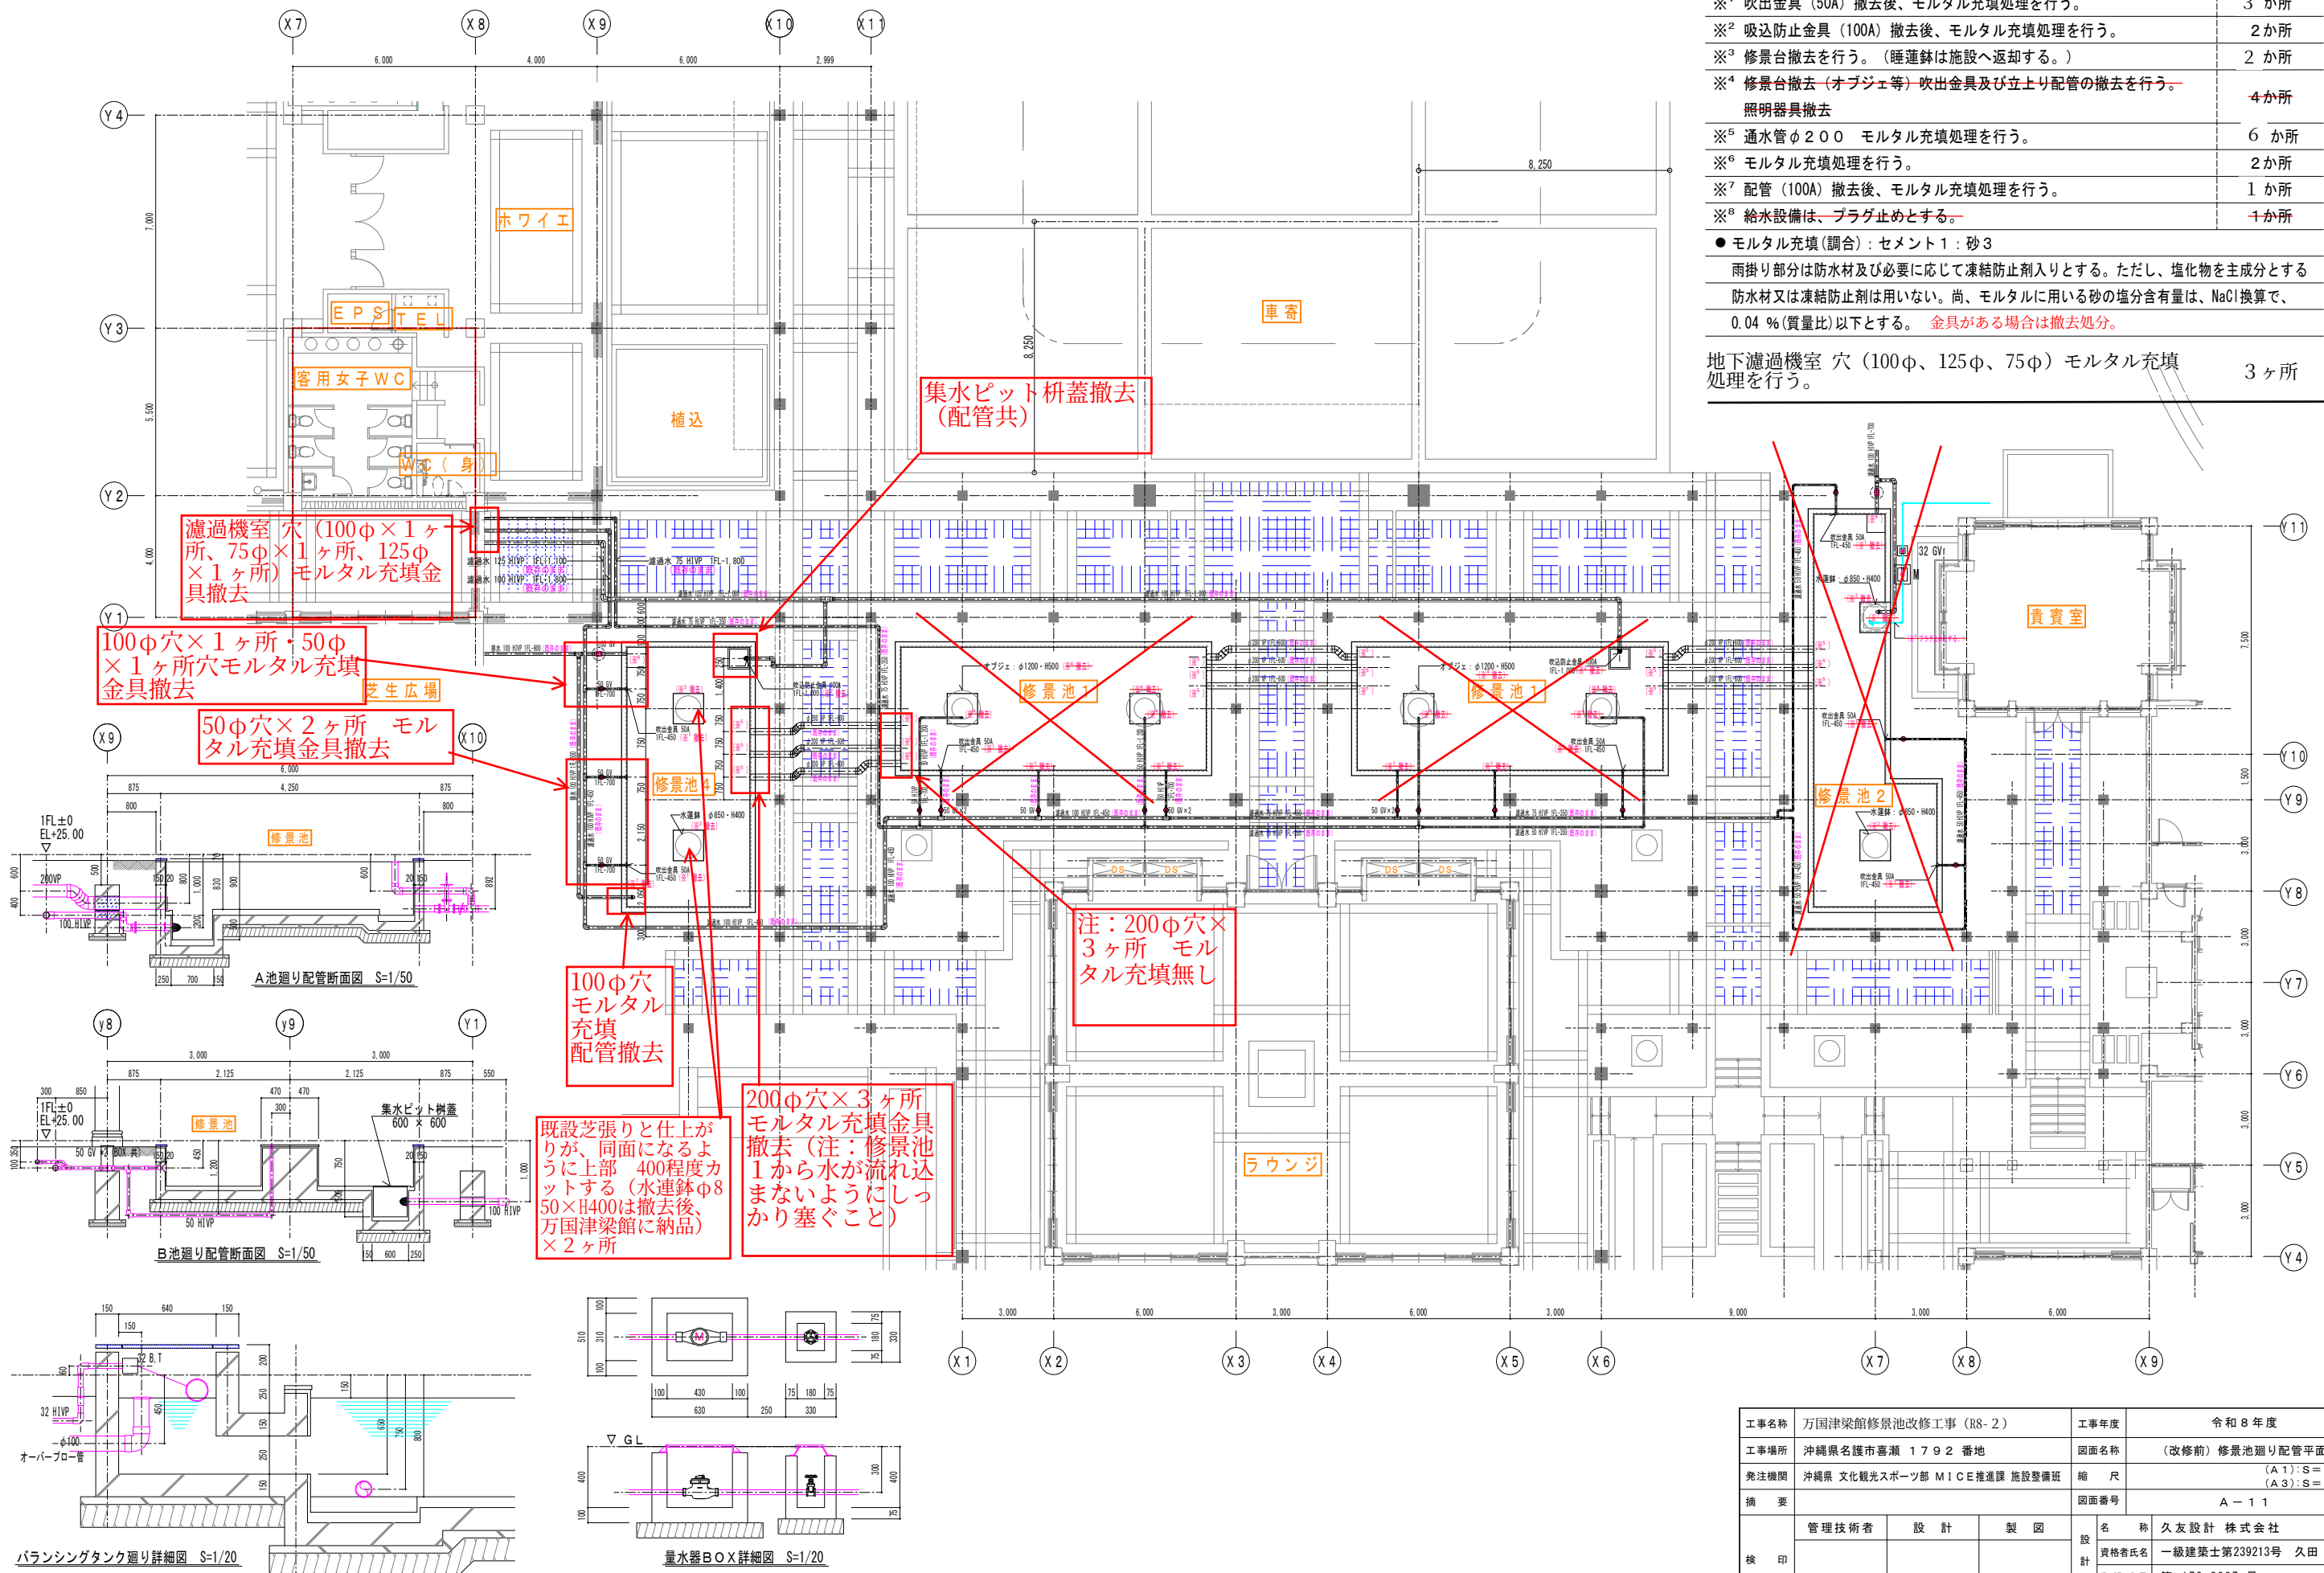

※ ¹ 吹出金具 (50A) 撤去後、モルタル充填処理を行う。	3 箇所
※ ² 吸込防止金具 (100A) 撤去後、モルタル充填処理を行う。	2 箇所
※ ³ 修景台撤去を行う。(睡蓮鉢は施設へ返却する。)	2 箇所
※ ⁴ 修景台撤去 (オブジェ等) 吹出金具及び立上り配管の撤去を行う。	4 箇所
照明器具撤去	
※ ⁵ 通水管φ200 モルタル充填処理を行う。	6 箇所
※ ⁶ モルタル充填処理を行う。	2 箇所
※ ⁷ 配管 (100A) 撤去後、モルタル充填処理を行う。	1 箇所
※ ⁸ 給水設備は、プラグ止めとする。	1 箇所


●モルタル充填 (調合)：セメント1：砂3
雨掛り部分は防水材及び必要に応じて凍結防止剤入りとする。ただし、塩化物を主成分とする防水材又は凍結防止剤は用いない。尚、モルタルに用いる砂の塩分含有量は、NaCl換算で、0.04% (質量比) 以下とする。 金具がある場合は撤去処分。

地下濾過機室 穴 (100φ、125φ、75φ) モルタル充填処理を行う。 3 箇所

工事名称	万国津梁館修景池改修工事 (R8-2)	工事年度	令和8年度
工事場所	沖縄県名護市喜瀬 1792 番地	図面名称	(改修前) 修景池廻り配管平面図
発注機関	沖縄県 文化観光スポーツ部 MICE推進課 施設整備班	縮尺	(A1): S=1/100 (A3): S=1/200
摘要		図面番号	A-11
検印	管理技術者	設計	製図
	名称	久友設計 株式会社	
	資格者氏名	一級建築士第239213号 久田 友一	
	登録番号	第178-3087号	
	所在地	うるま市宇赤道 359 番地 1	



- ※特記事項
- ・原則、土曜・日曜・祝日の作業は行わない事とする。但し、監督員・施設管理者の承諾がある場合は、その適用は受けない。（週休2日工事実施計画書、工程表を提出する。）
 - ・平日に於いて催事がある場合は 作業が出来ない事がある為、施設管理者と連絡調整は十分に配慮検討する。
 - ・工事の施工に当たっては、施設側との十分な調整を行うとともに、着工前に調査を行い記録に残すこと。（作業ヤードの範囲についても施設管理者と調整する。）
 - ・工事中、取合い部その他本工事範囲外の部分に汚損を生じた場合は、原型に復する。
 - ・資材等の運搬にあたっては、積載超過のないようにすると共に、安全管理を十分に行うこと。
 - ・工事の仮設計画及び、安全表示の看板等は、事前に承諾を受ける。

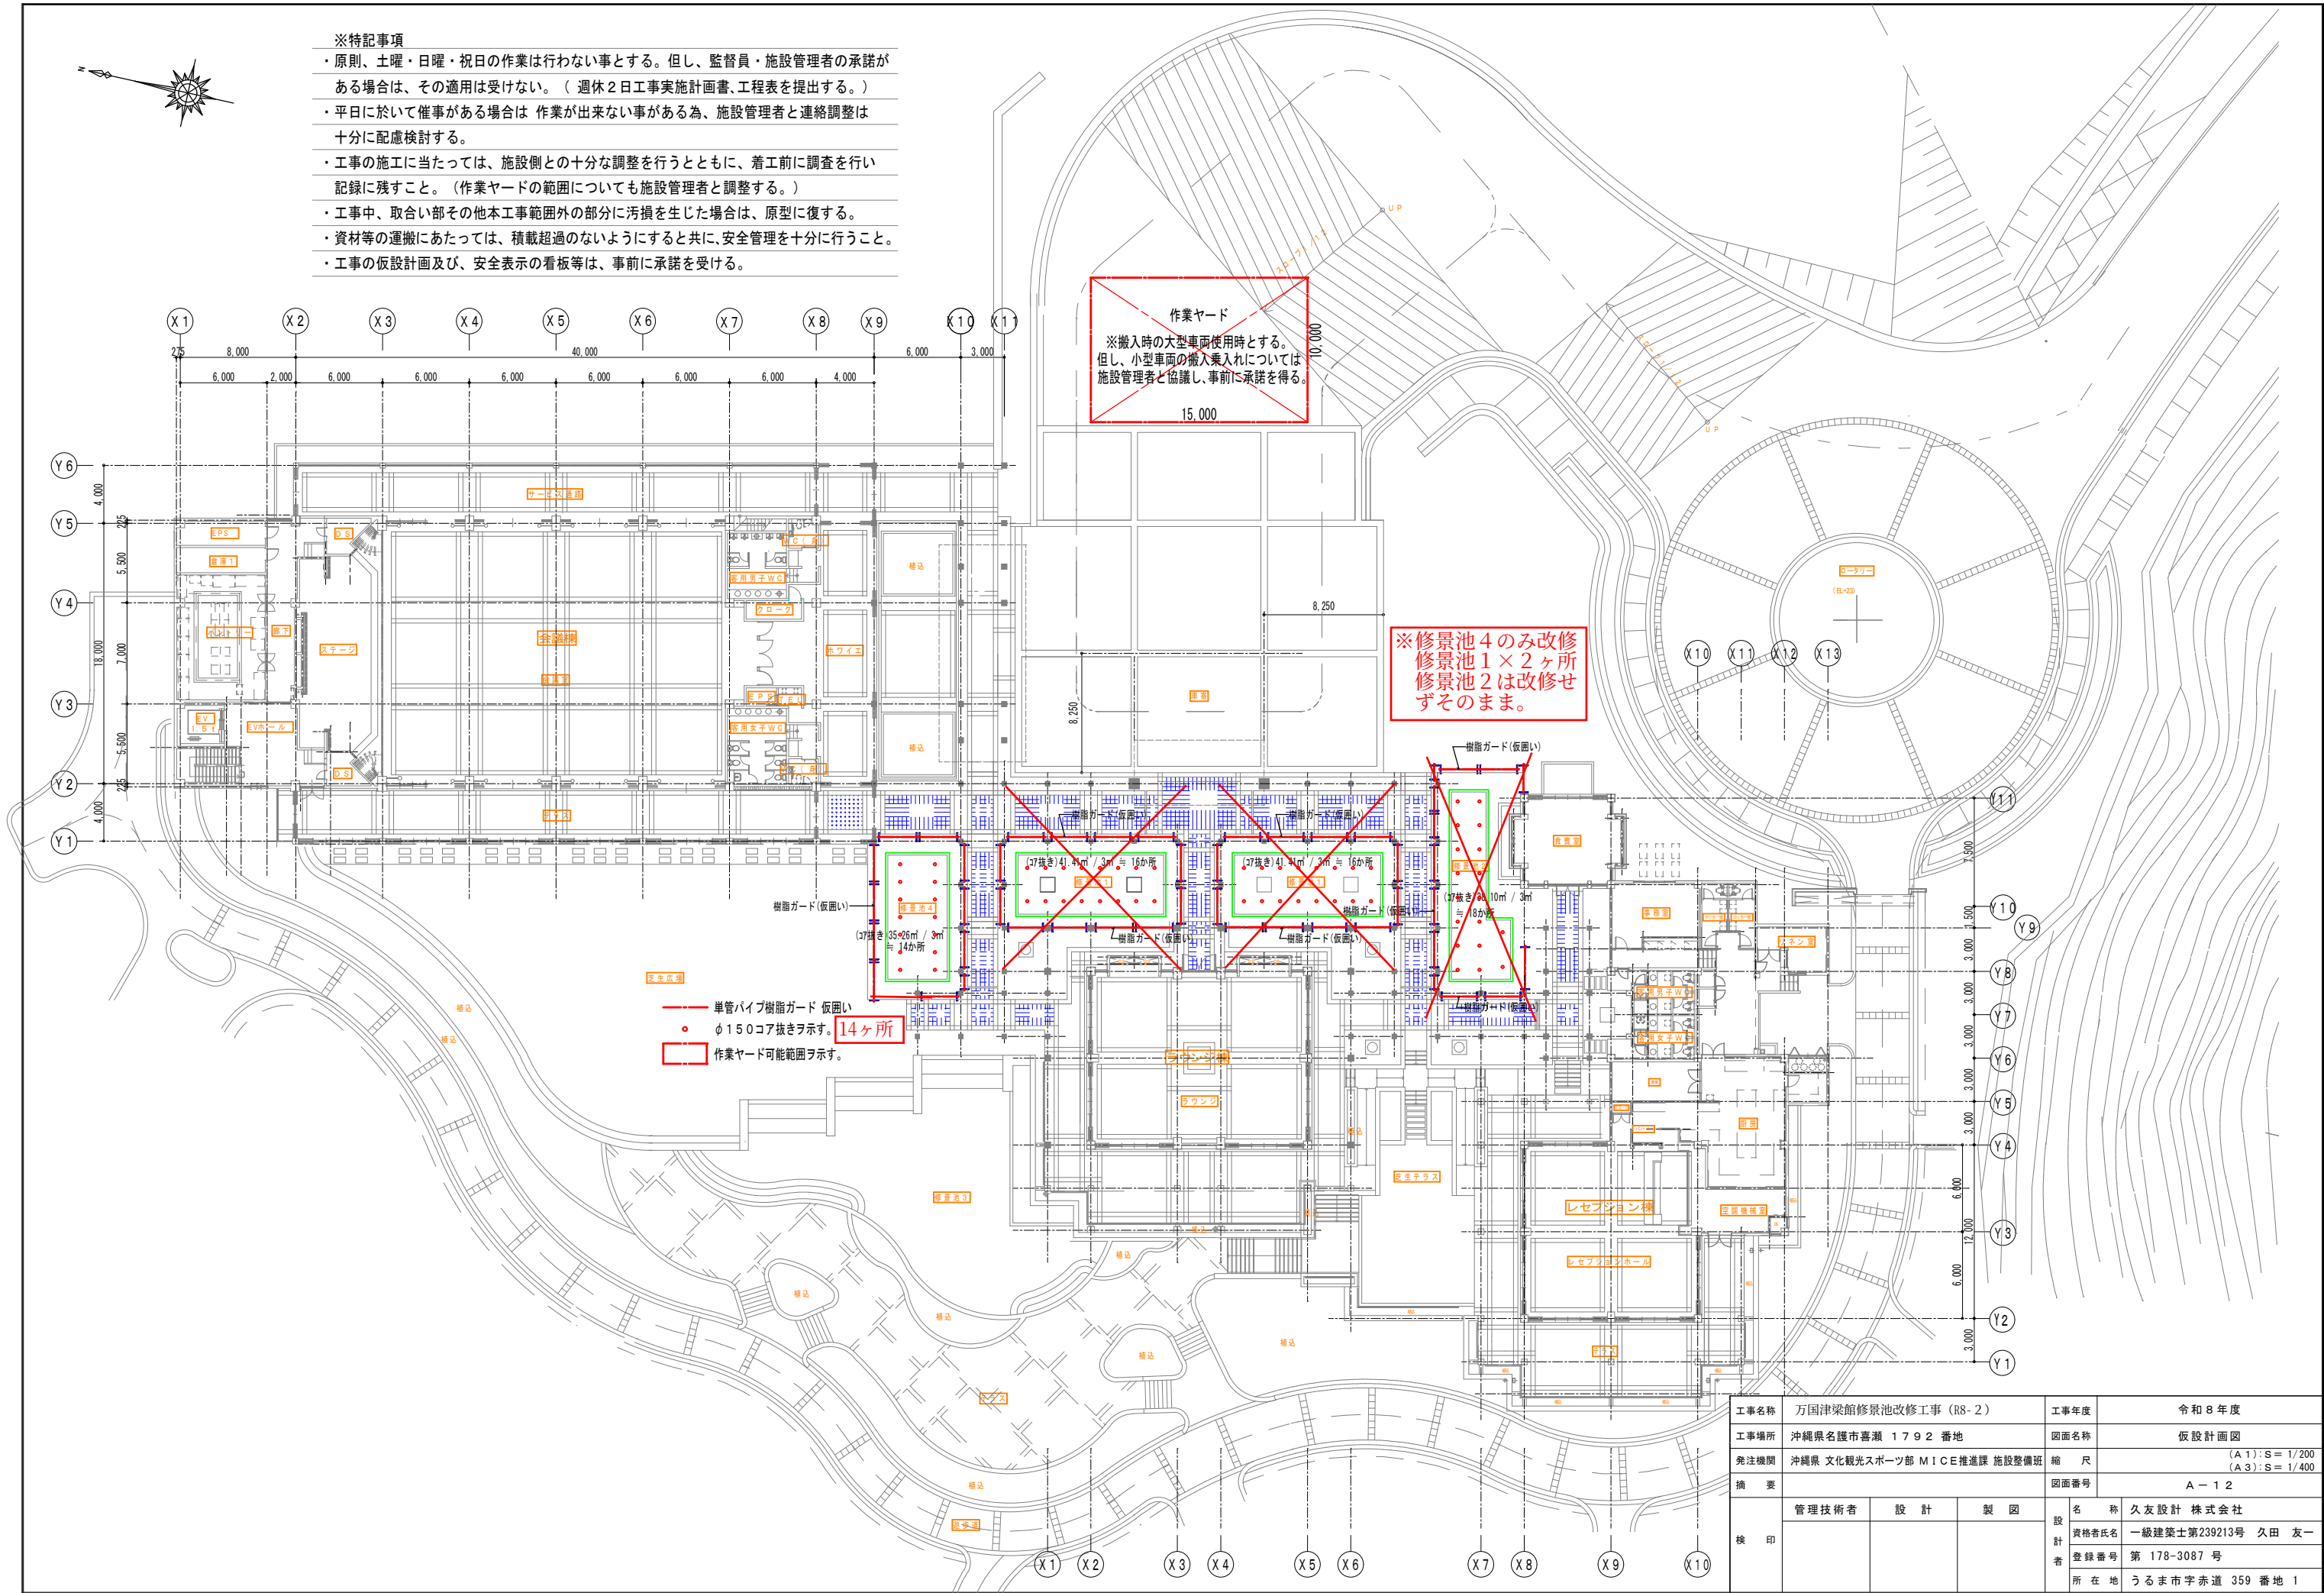

工事名称	万国津梁館修景池改修工事（R8-2）	工事年度	令和8年度
工事場所	沖縄県名護市喜瀬 1792 番地	図面名称	仮設計画図
発注機関	沖縄県 文化観光スポーツ部 MICE推進課 施設整備班	縮 尺	(A1):S=1/200 (A3):S=1/400
摘 要	図面番号 A-12		
検 印	管理技術者	設 計	製 図
	名 称	久友設計 株式会社	
	資格者氏名	一級建築士第239213号 久田 友一	
	登録番号	第 178-3087 号	
	所 在 地	うるま市宇赤道 359 番地 1	