






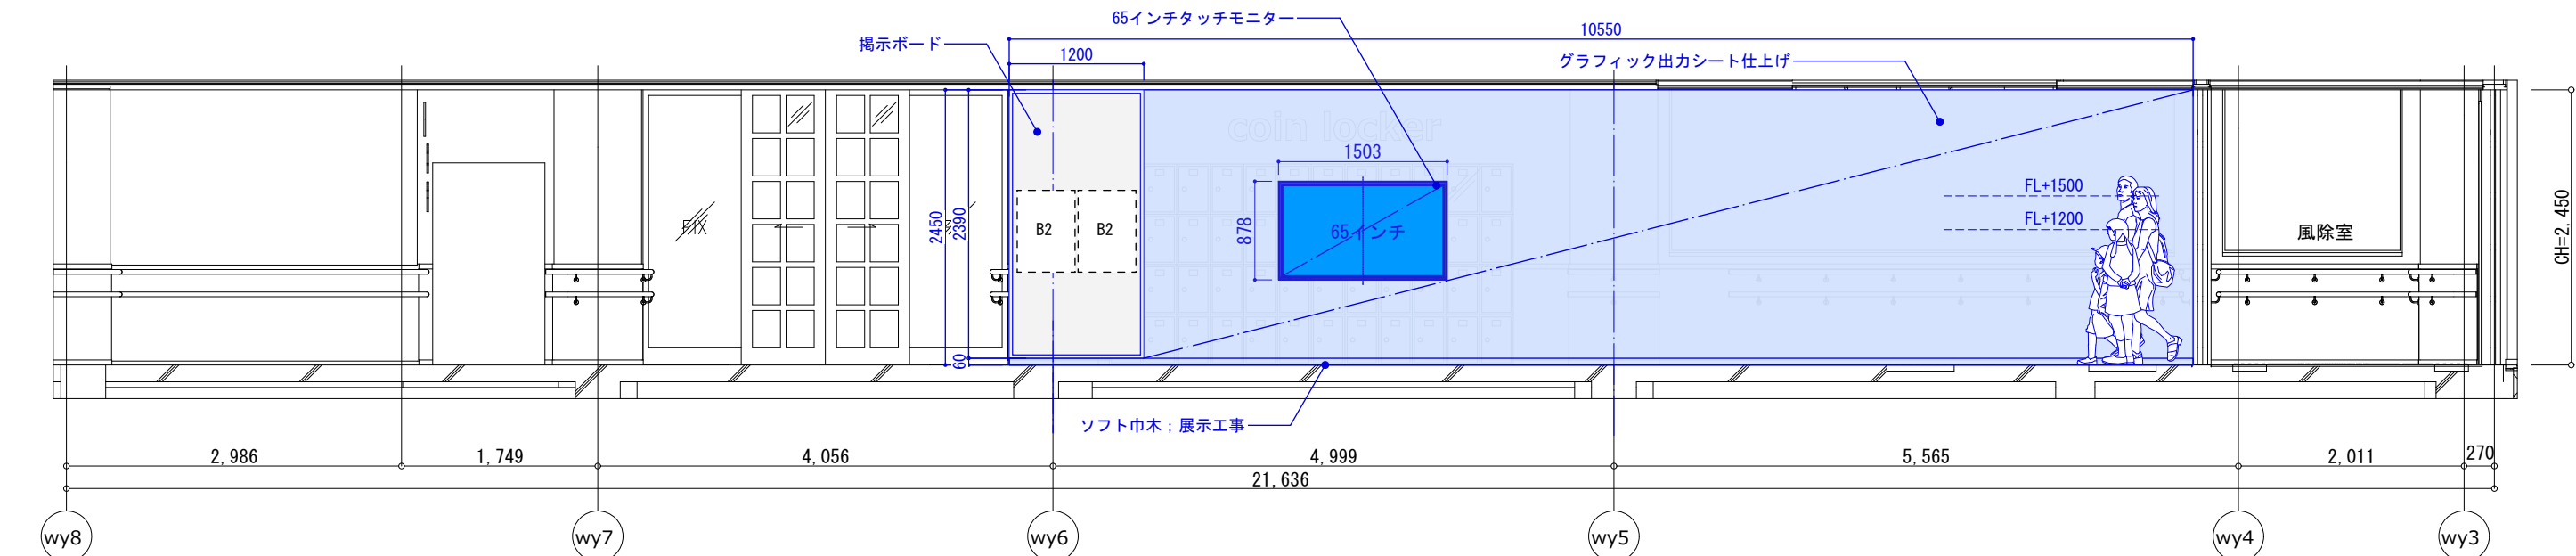

A展開図

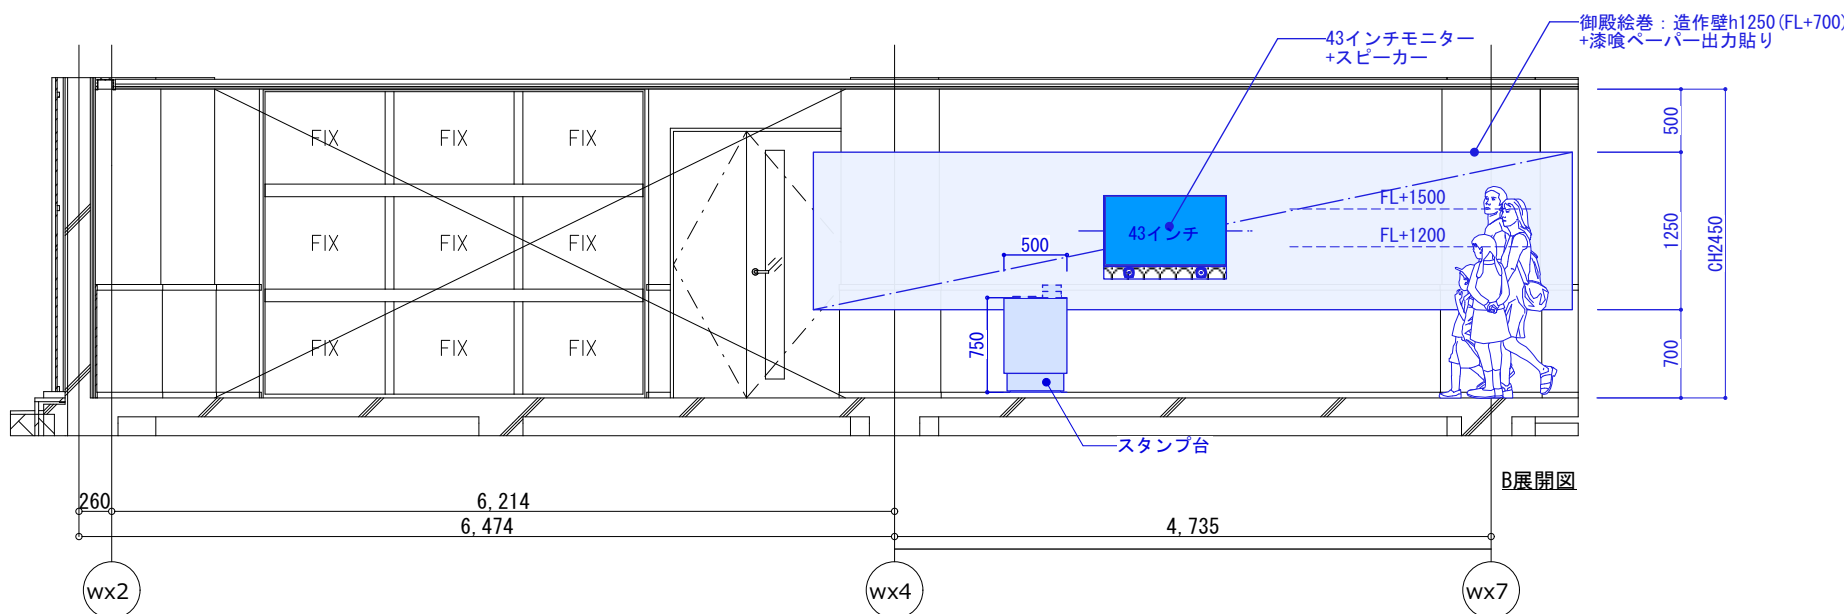


B展開図

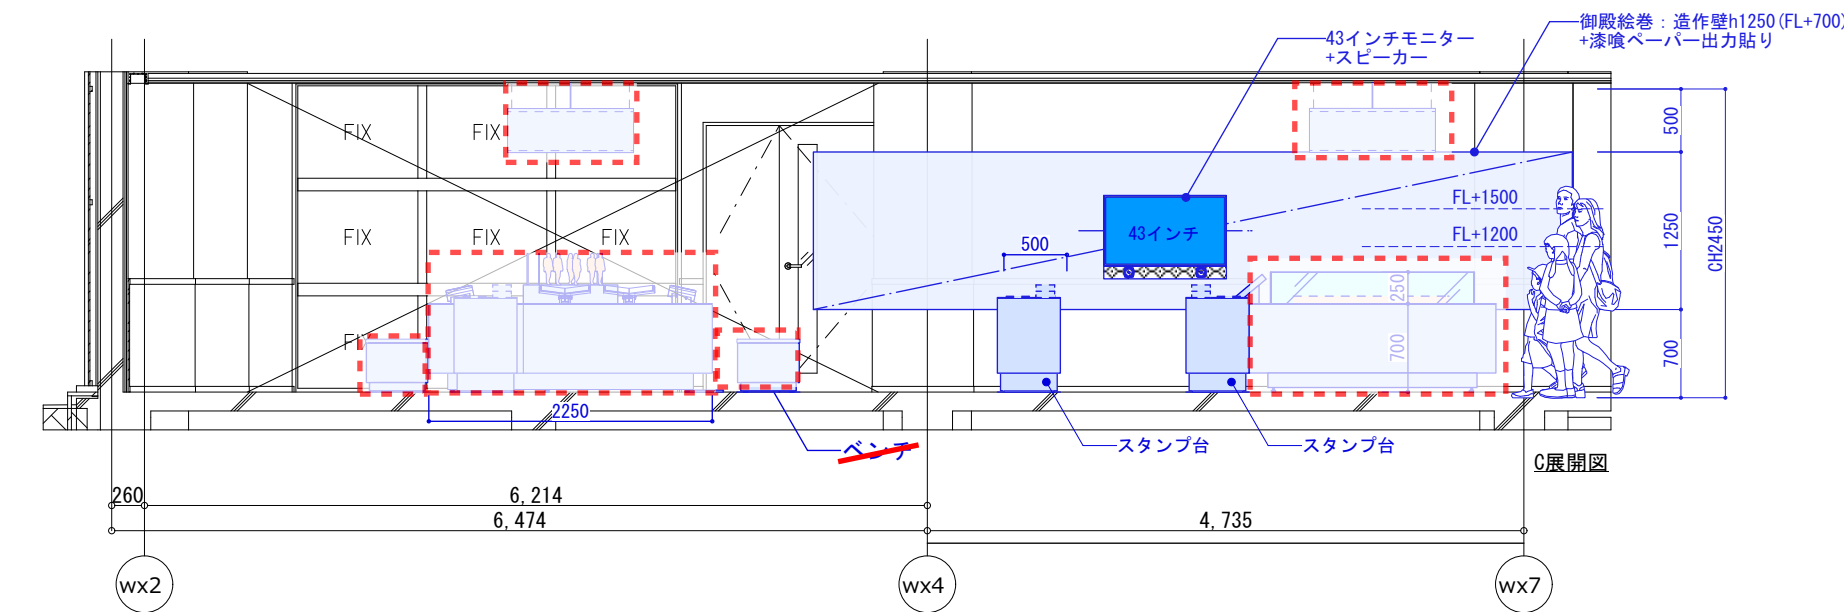





C展開図

KeyPlan


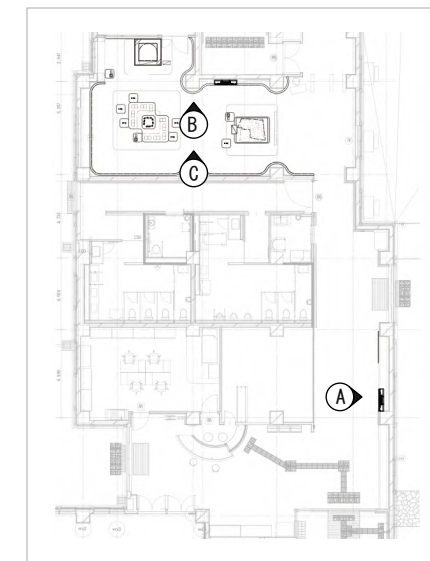


  : 別途業務

|      |                    |     |     |             |        |                |
|------|--------------------|-----|-----|-------------|--------|----------------|
| 工事名称 | 中城御殿表御殿西側エリア展示設計業務 |     |     | 工事年度        | 令和8年度  |                |
|      |                    |     |     | 図面名称        | 展開図-1  |                |
| 摘 要  |                    |     |     | 設<br>計<br>者 | 名 称    | 株式会社乃村工藝社      |
| 検 印  | 管理建築士              | 設 計 | 製 図 |             | 資格者氏名  |                |
|      |                    |     |     |             | 登録番号   |                |
|      |                    |     |     |             | 所 在 地  | 東京都港区台場2丁目3番4号 |
|      |                    |     |     |             |        |                |

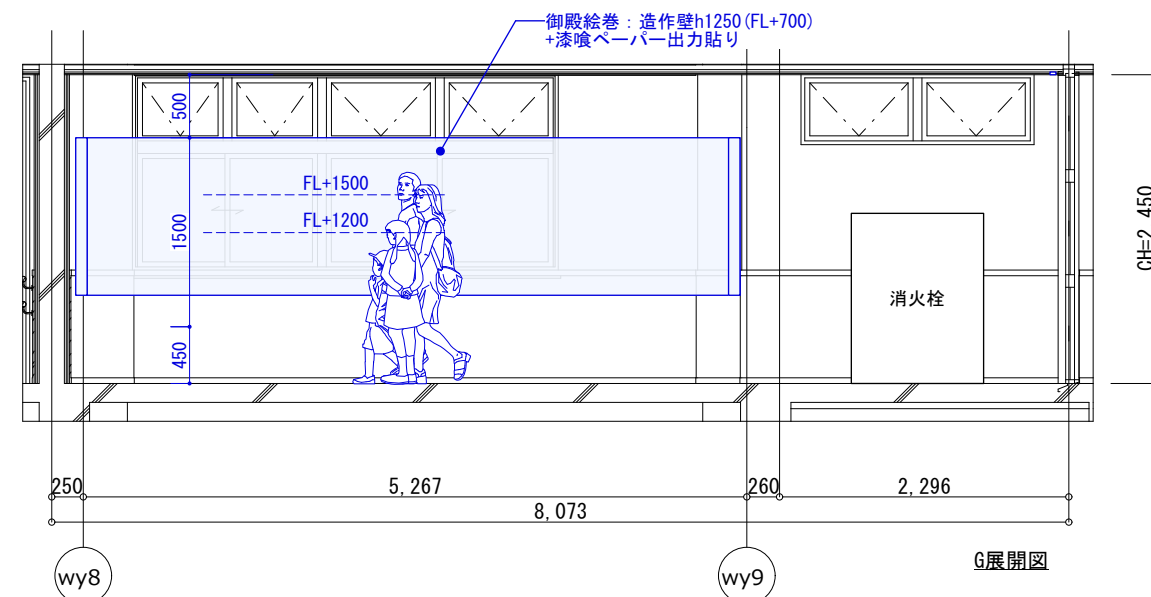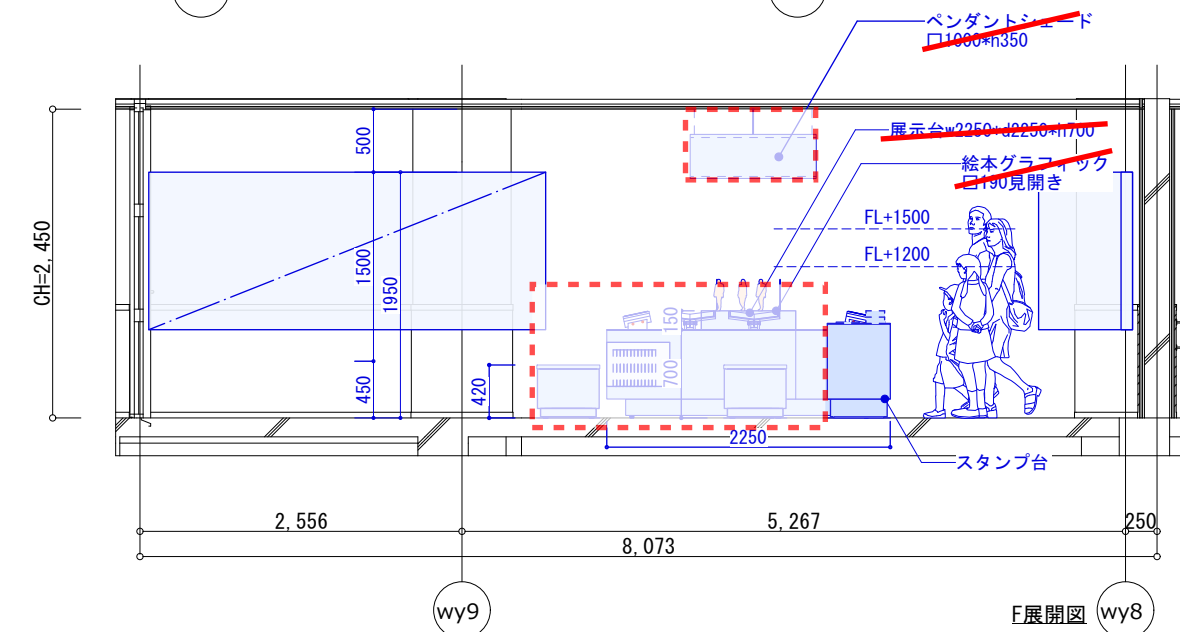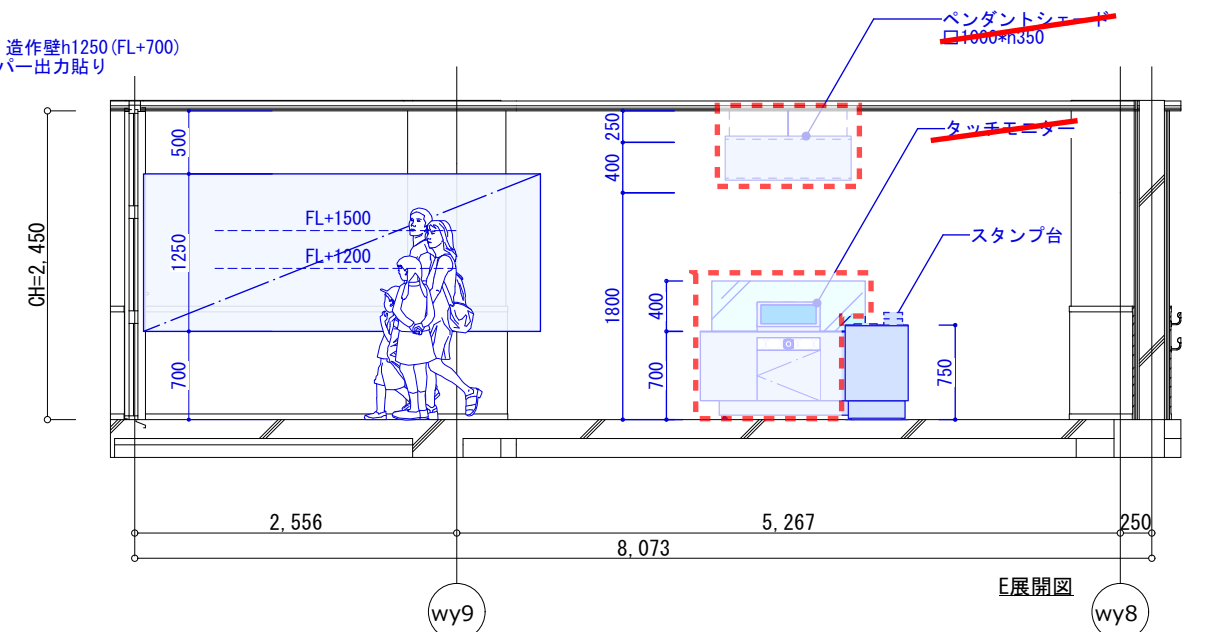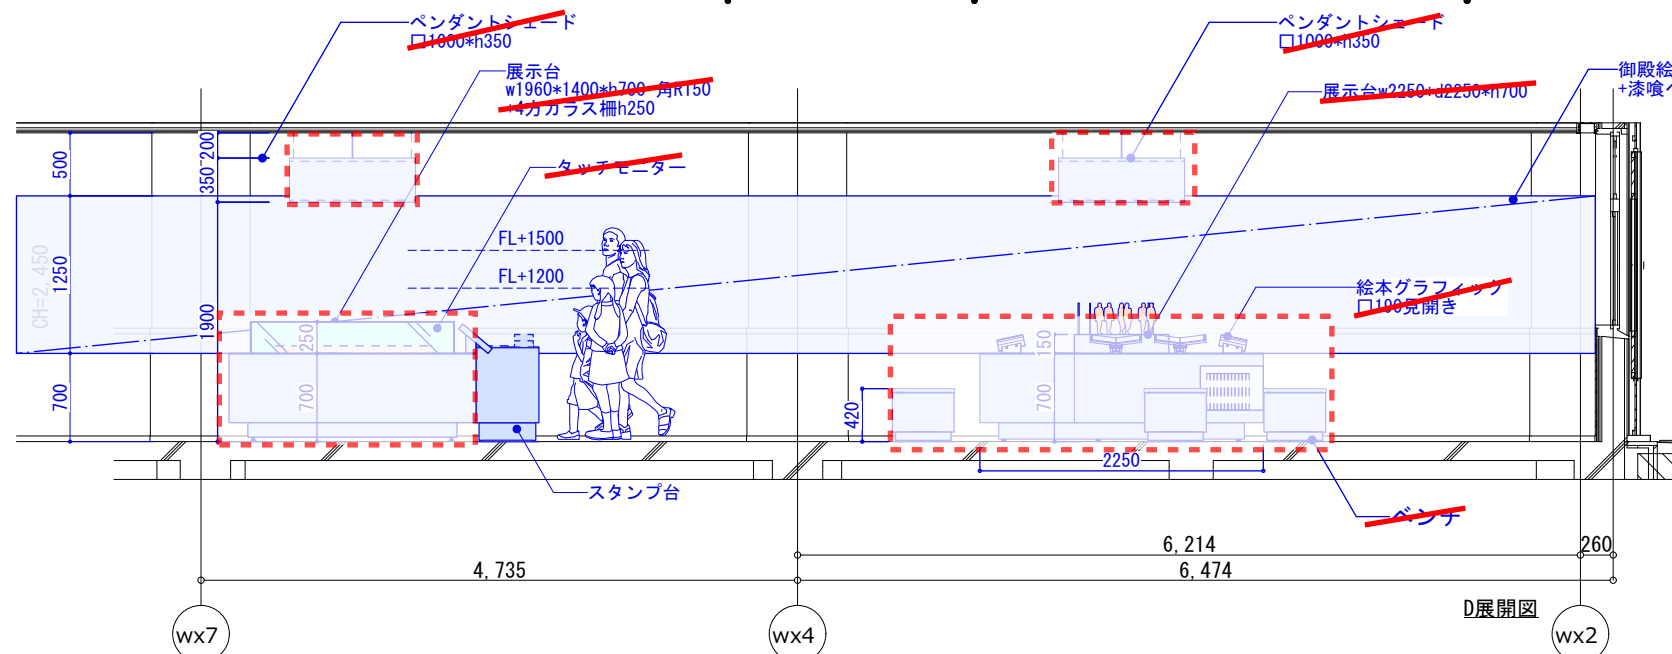

KeyPlan

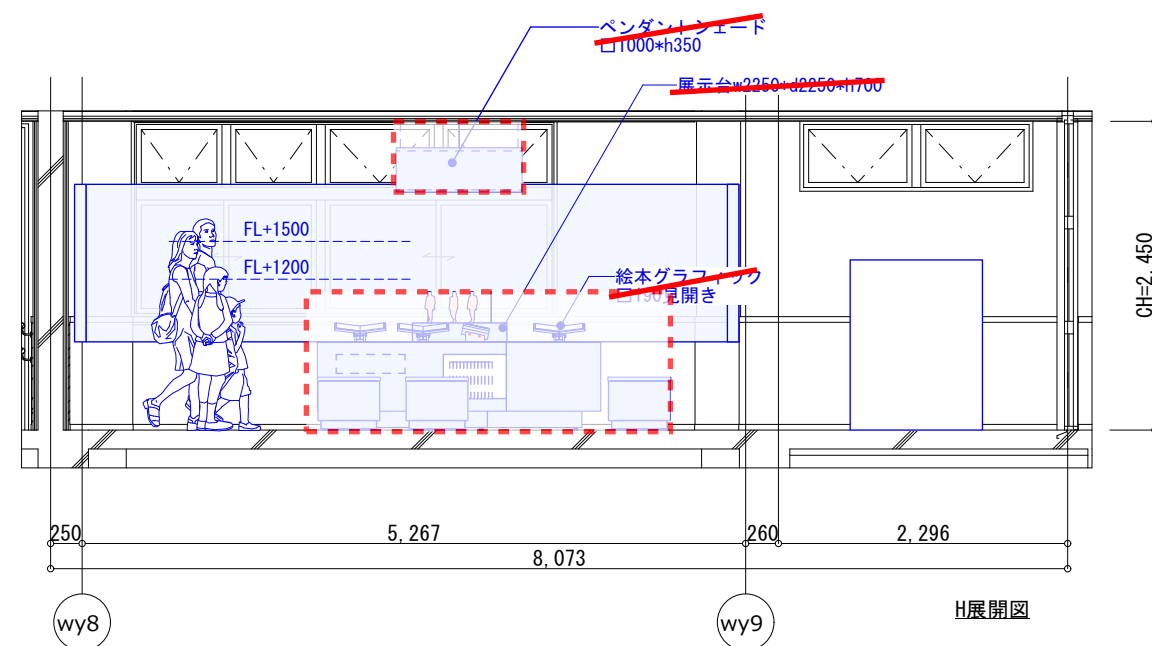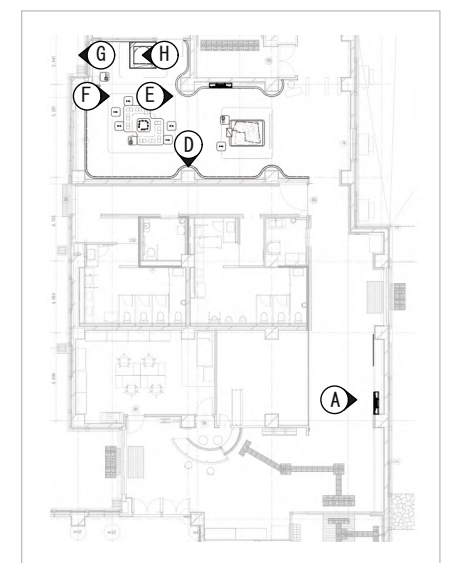

別途業務

|      |                    |     |     |             |        |                |
|------|--------------------|-----|-----|-------------|--------|----------------|
| 工事名称 | 中城御殿表御殿西側エリア展示設計業務 |     |     | 工事年度        | 令和8年度  |                |
|      |                    |     |     | 図面名称        | 展開図-2  |                |
| 摘 要  |                    |     |     | 設<br>計<br>者 | 名 称    | 株式会社乃村工藝社      |
| 検 印  | 管理建築士              | 設 計 | 製 図 |             | 資格者氏名  |                |
|      |                    |     |     |             | 登録番号   |                |
|      |                    |     |     |             | 所 在 地  | 東京都港区台場2丁目3番4号 |
|      |                    |     |     |             |        |                |

## 5 造作図・部分詳細図

インフォエリア

A-1-1-F-1  
首里城公園イベント掲示板造作

A-1-1-F-2  
モニター下地・補強

ガイダンスエリア

B-1-0-F-2  
スタンプ台

B-1-0-F-1  
キホンのキ \_ 壁面造作

~~B-3-0-F-1~~  
~~ひと \_ テーブル什器~~

~~B-3-0-F-2~~  
~~ひと \_ ベンチ ×7台~~

~~B-2-0-F-1~~  
~~たてもの \_ テーブル什器~~

~~B-3-0-F-4~~  
~~ひと \_ ペンダントシェード~~

B-3-0-F-3  
スタンプ台

~~B-2-0-F-3~~  
~~たてもの \_ ペンダントシェード~~


B-2-0-F-2  
スタンプ台

B-5-0-F-1  
御殿（うどん）絵巻 \_ 壁面造作

  : 別途業務


|      |                    |            |            |             |        |                |
|------|--------------------|------------|------------|-------------|--------|----------------|
| 工事名称 | 中城御殿表御殿西側エリア展示設計業務 |            |            | 工事年度        | 令和8年度  |                |
|      |                    |            |            | 図面名称        | 造作プロット |                |
| 工事場所 | 那覇市首里大中町1-2、1-3番地  |            |            | 縮 尺         | 1:50   |                |
| 発注機関 | 沖縄県土木建築部 首里城復興課    |            |            | 図面番号        | 5-01   |                |
| 摘 要  |                    |            |            | 設<br>計<br>者 | 名 称    | 株式会社乃村工藝社      |
| 検 印  | 管理建築士              | その他<br>設計者 | その他<br>設計者 |             | 資格者氏名  |                |
|      |                    |            |            |             | 登録番号   |                |
|      |                    |            |            |             | 所 在 地  | 東京都港区台場2丁目3番4号 |

A-1-1-F-2 モ二タ一下地・補強

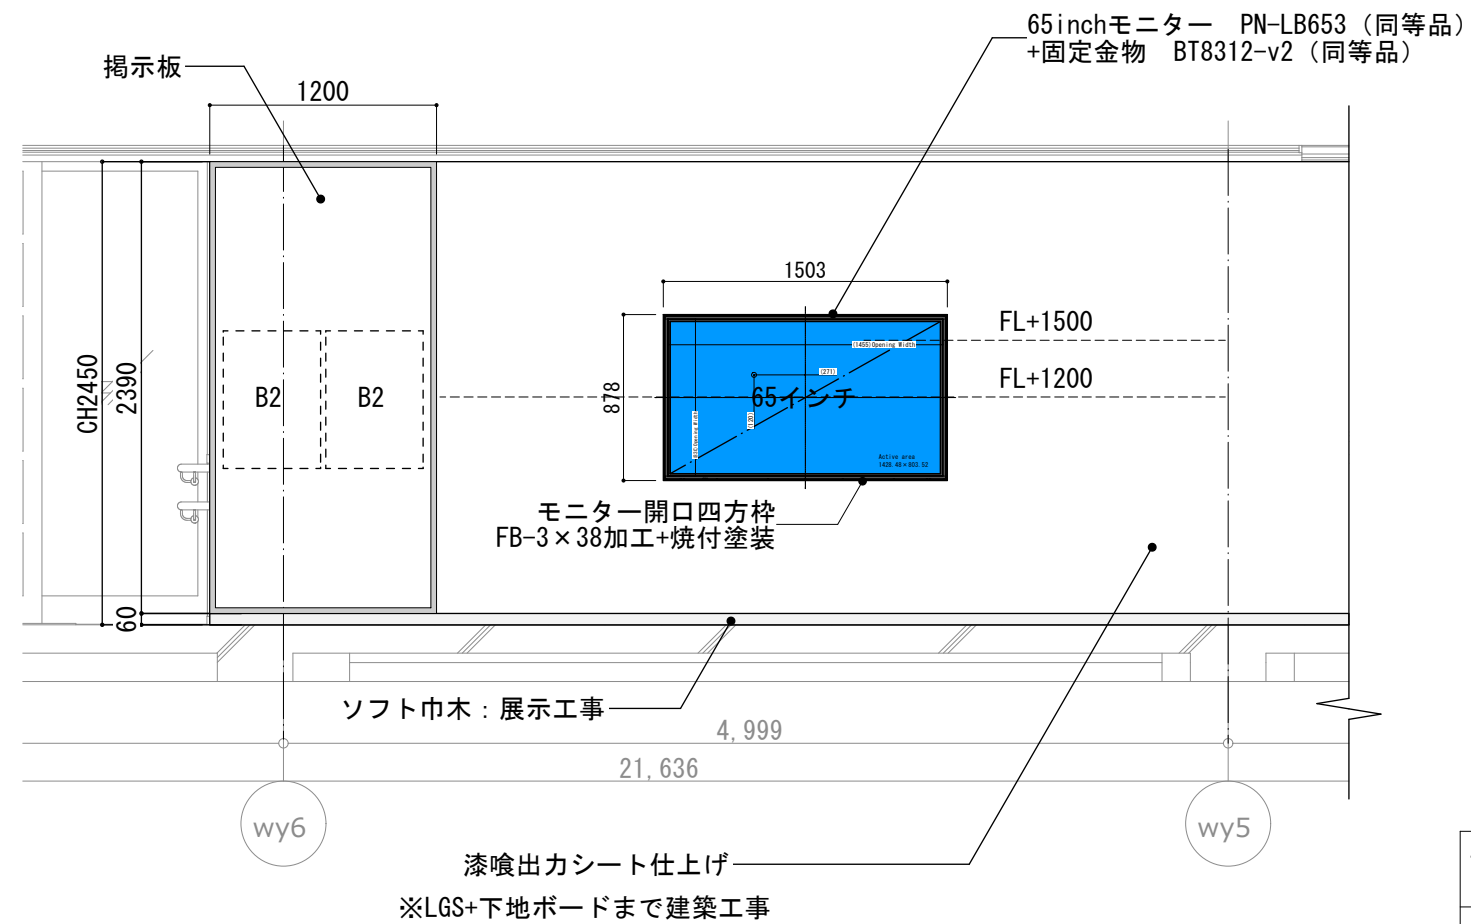

|      |                    |            |            |             |           |                |
|------|--------------------|------------|------------|-------------|-----------|----------------|
| 工事名称 | 中城御殿表御殿西側エリア展示設計業務 |            |            | 工事年度        | 令和8年度     |                |
| 工事場所 | 那覇市首里大中町1-2、1-3番地  |            |            | 図面名称        | 造作図-1     |                |
| 発注機関 | 沖縄県土木建築部 首里城復興課    |            |            | 縮 尺         | 1:40 1:20 |                |
| 摘 要  |                    |            |            | 図面番号        | 5-02      |                |
| 検 印  | 管理建築士              | その他<br>設計者 | その他<br>設計者 | 設<br>計<br>者 | 名 称       | 株式会社乃村工藝社      |
|      |                    |            |            |             | 資格者氏名     |                |
|      |                    |            |            |             | 登録番号      |                |
|      |                    |            |            |             | 所 在 地     | 東京都港区台場2丁目3番4号 |


A-1-1-F-2 モニター下地・補強

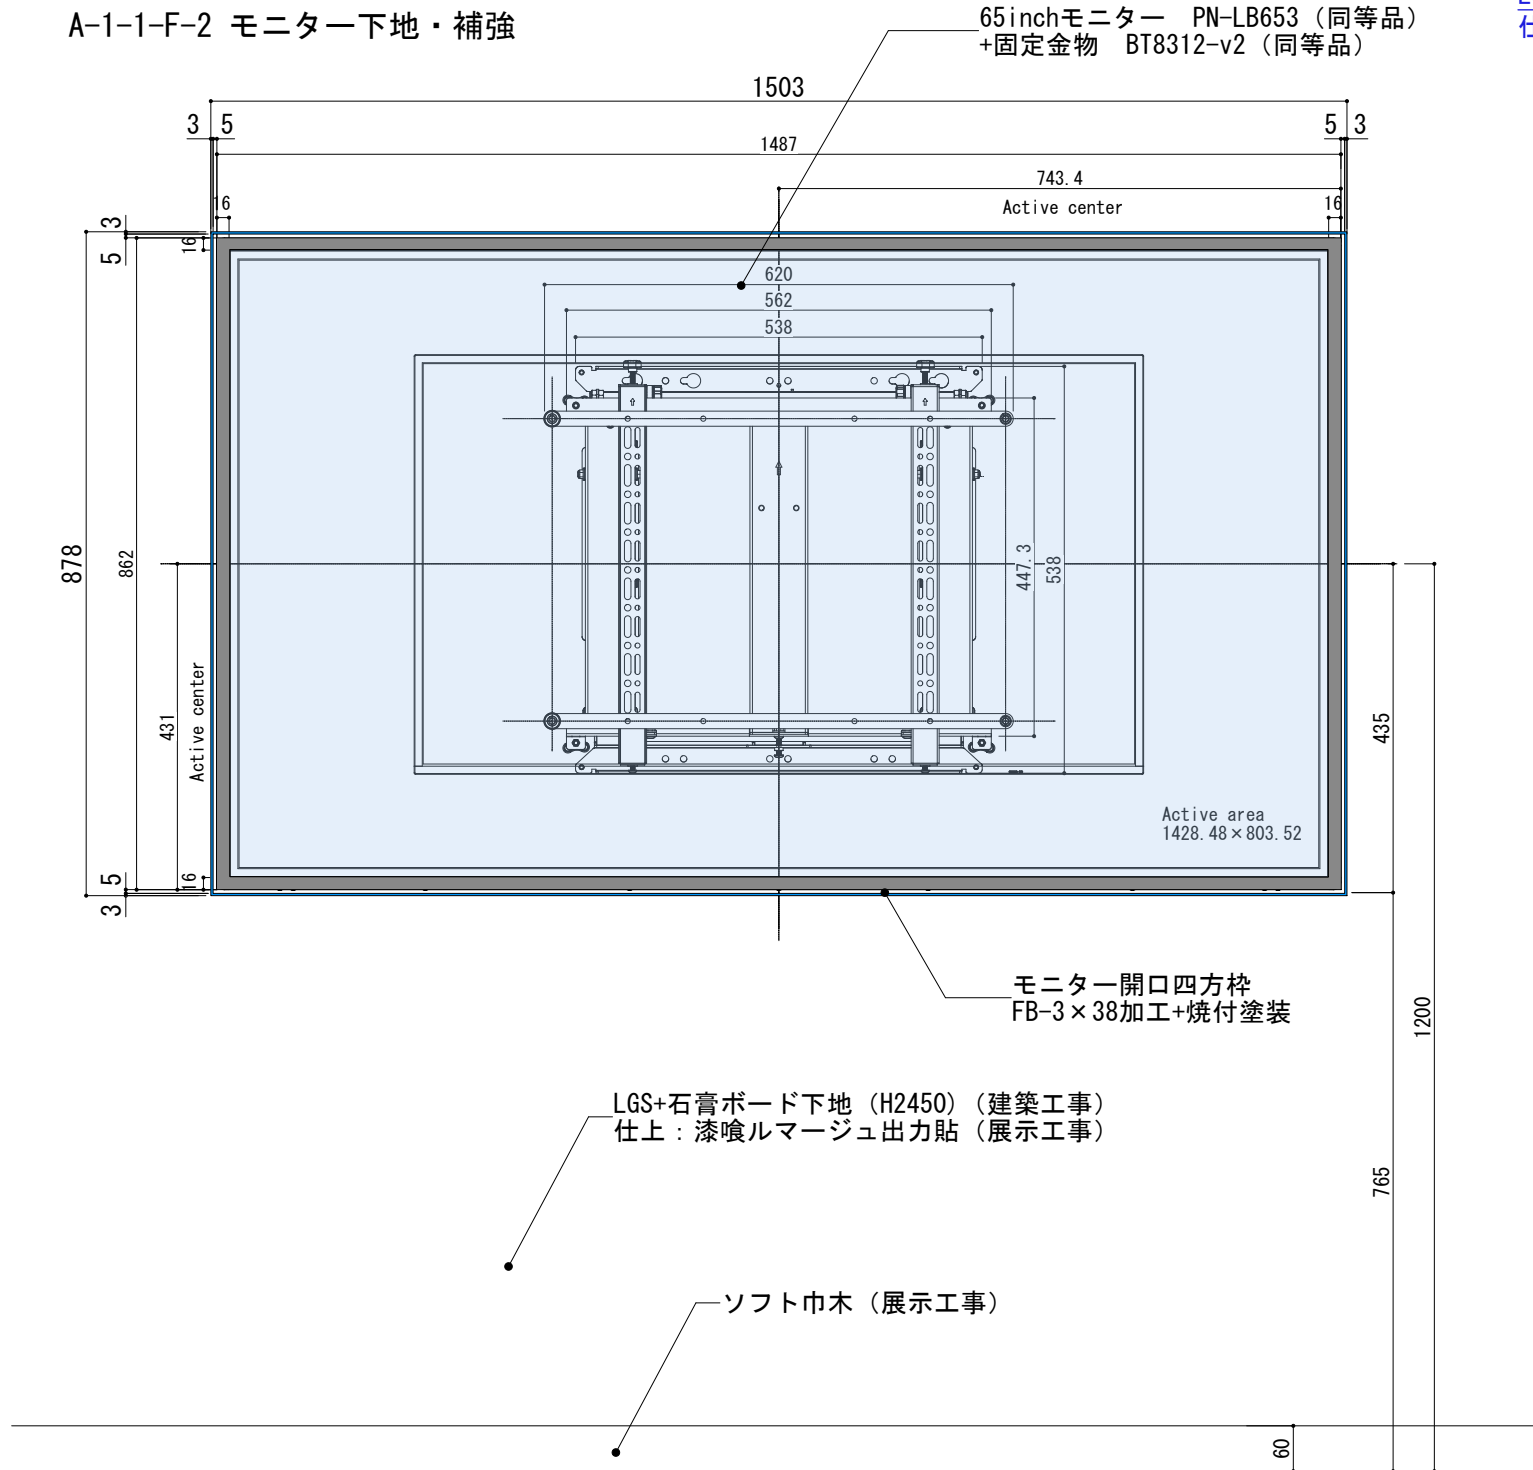

LGS+石膏ボード下地 (H2450) (建築工事)  
仕上: 漆喰ルマージュ出力貼 (展示工事)

モニター開口四方枠  
FB-3 x 38加工+焼付塗装

建築躯体


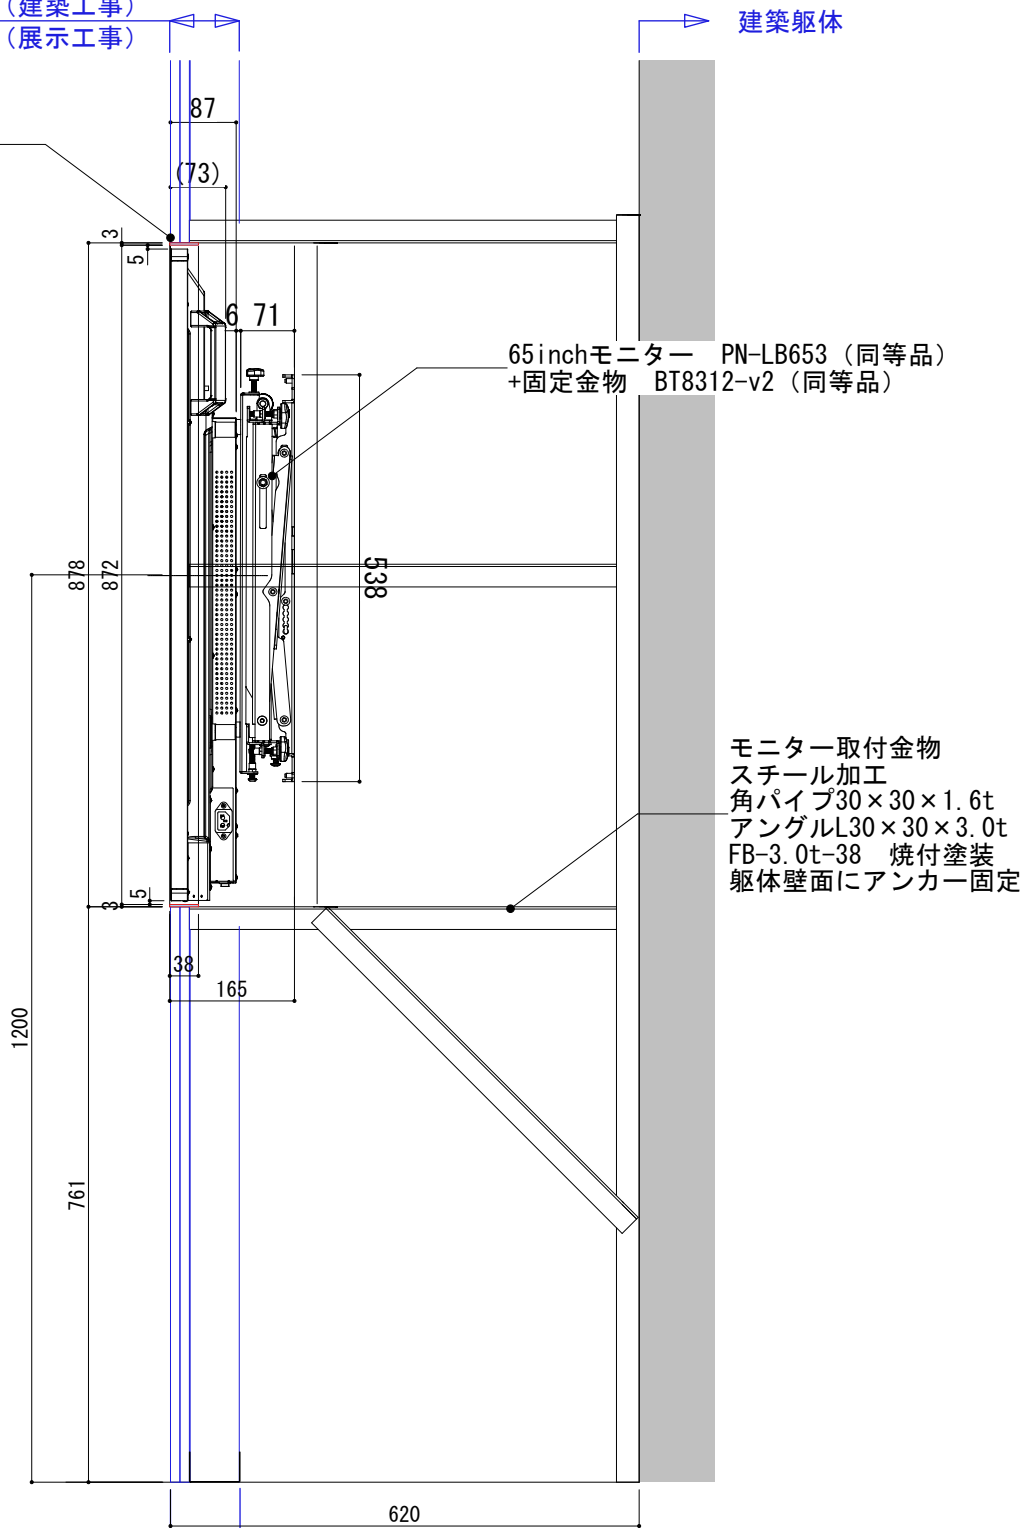


LGS+石膏ボード下地 (H2450) (建築工事)  
仕上: 漆喰ルマージュ出力貼 (展示工事)

A-A断面図 S=1:10 (A3)

|      |                    |  |  |      |       |                |
|------|--------------------|--|--|------|-------|----------------|
| 工事名称 | 中城御殿表御殿西側エリア展示設計業務 |  |  | 工事年度 | 令和8年度 |                |
|      |                    |  |  | 図面名称 | 造作図-2 |                |
| 工事場所 | 那覇市首里大甲町1-2、1-3番地  |  |  | 縮尺   | 1:10  |                |
| 発注機関 | 沖縄県土木建築部 首里城復興課    |  |  | 図面番号 | 5-03  |                |
| 摘要   | 管理建築士 設計者 設計者      |  |  | 設計者  | 名称    | 株式会社乃村工藝社      |
|      |                    |  |  |      | 資格者氏名 |                |
|      |                    |  |  |      | 登録番号  |                |
|      |                    |  |  |      | 所在地   | 東京都港区台場2丁目3番4号 |


A-1-1-F-1 揭示板造作

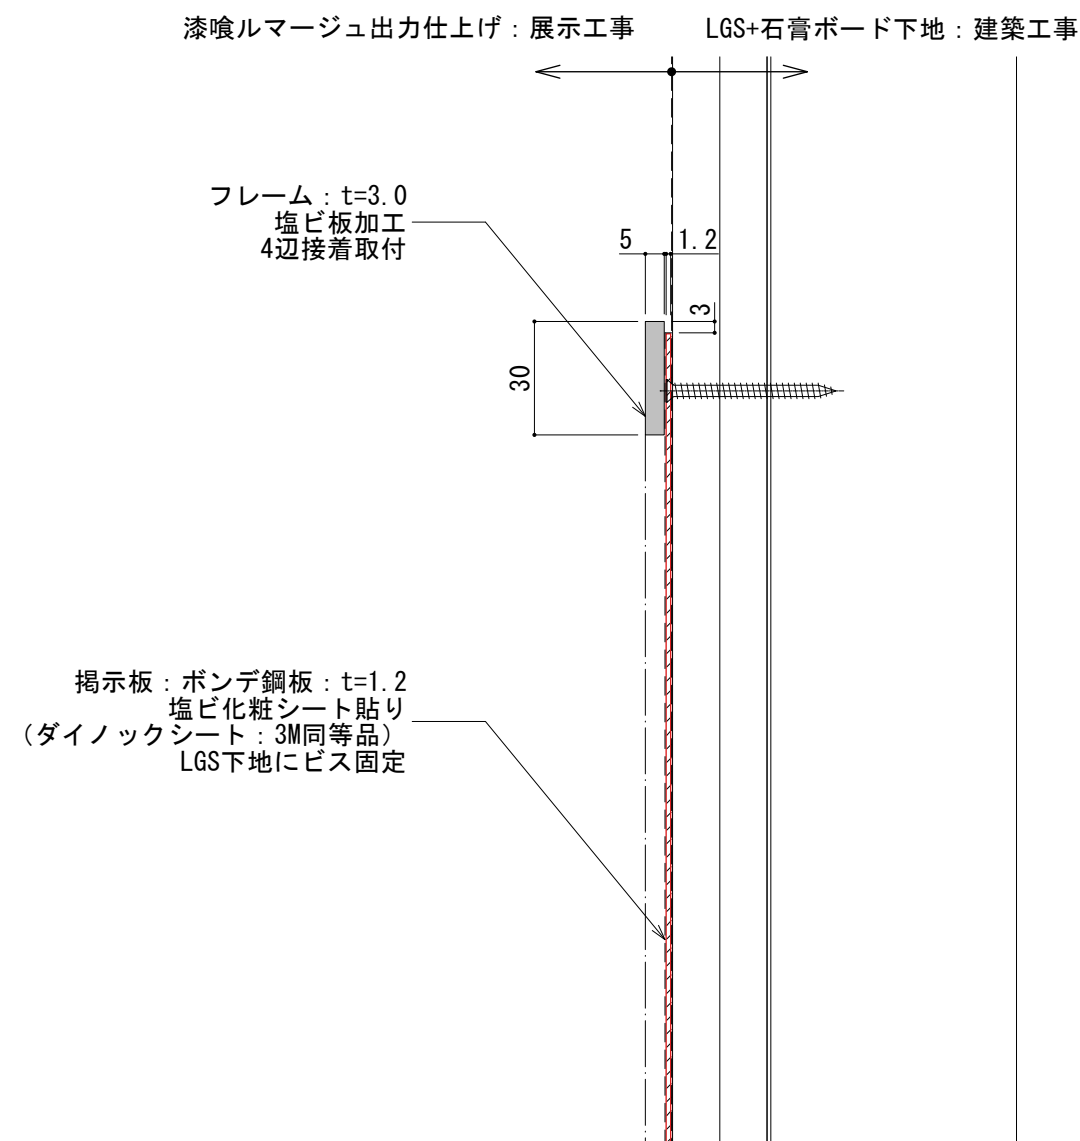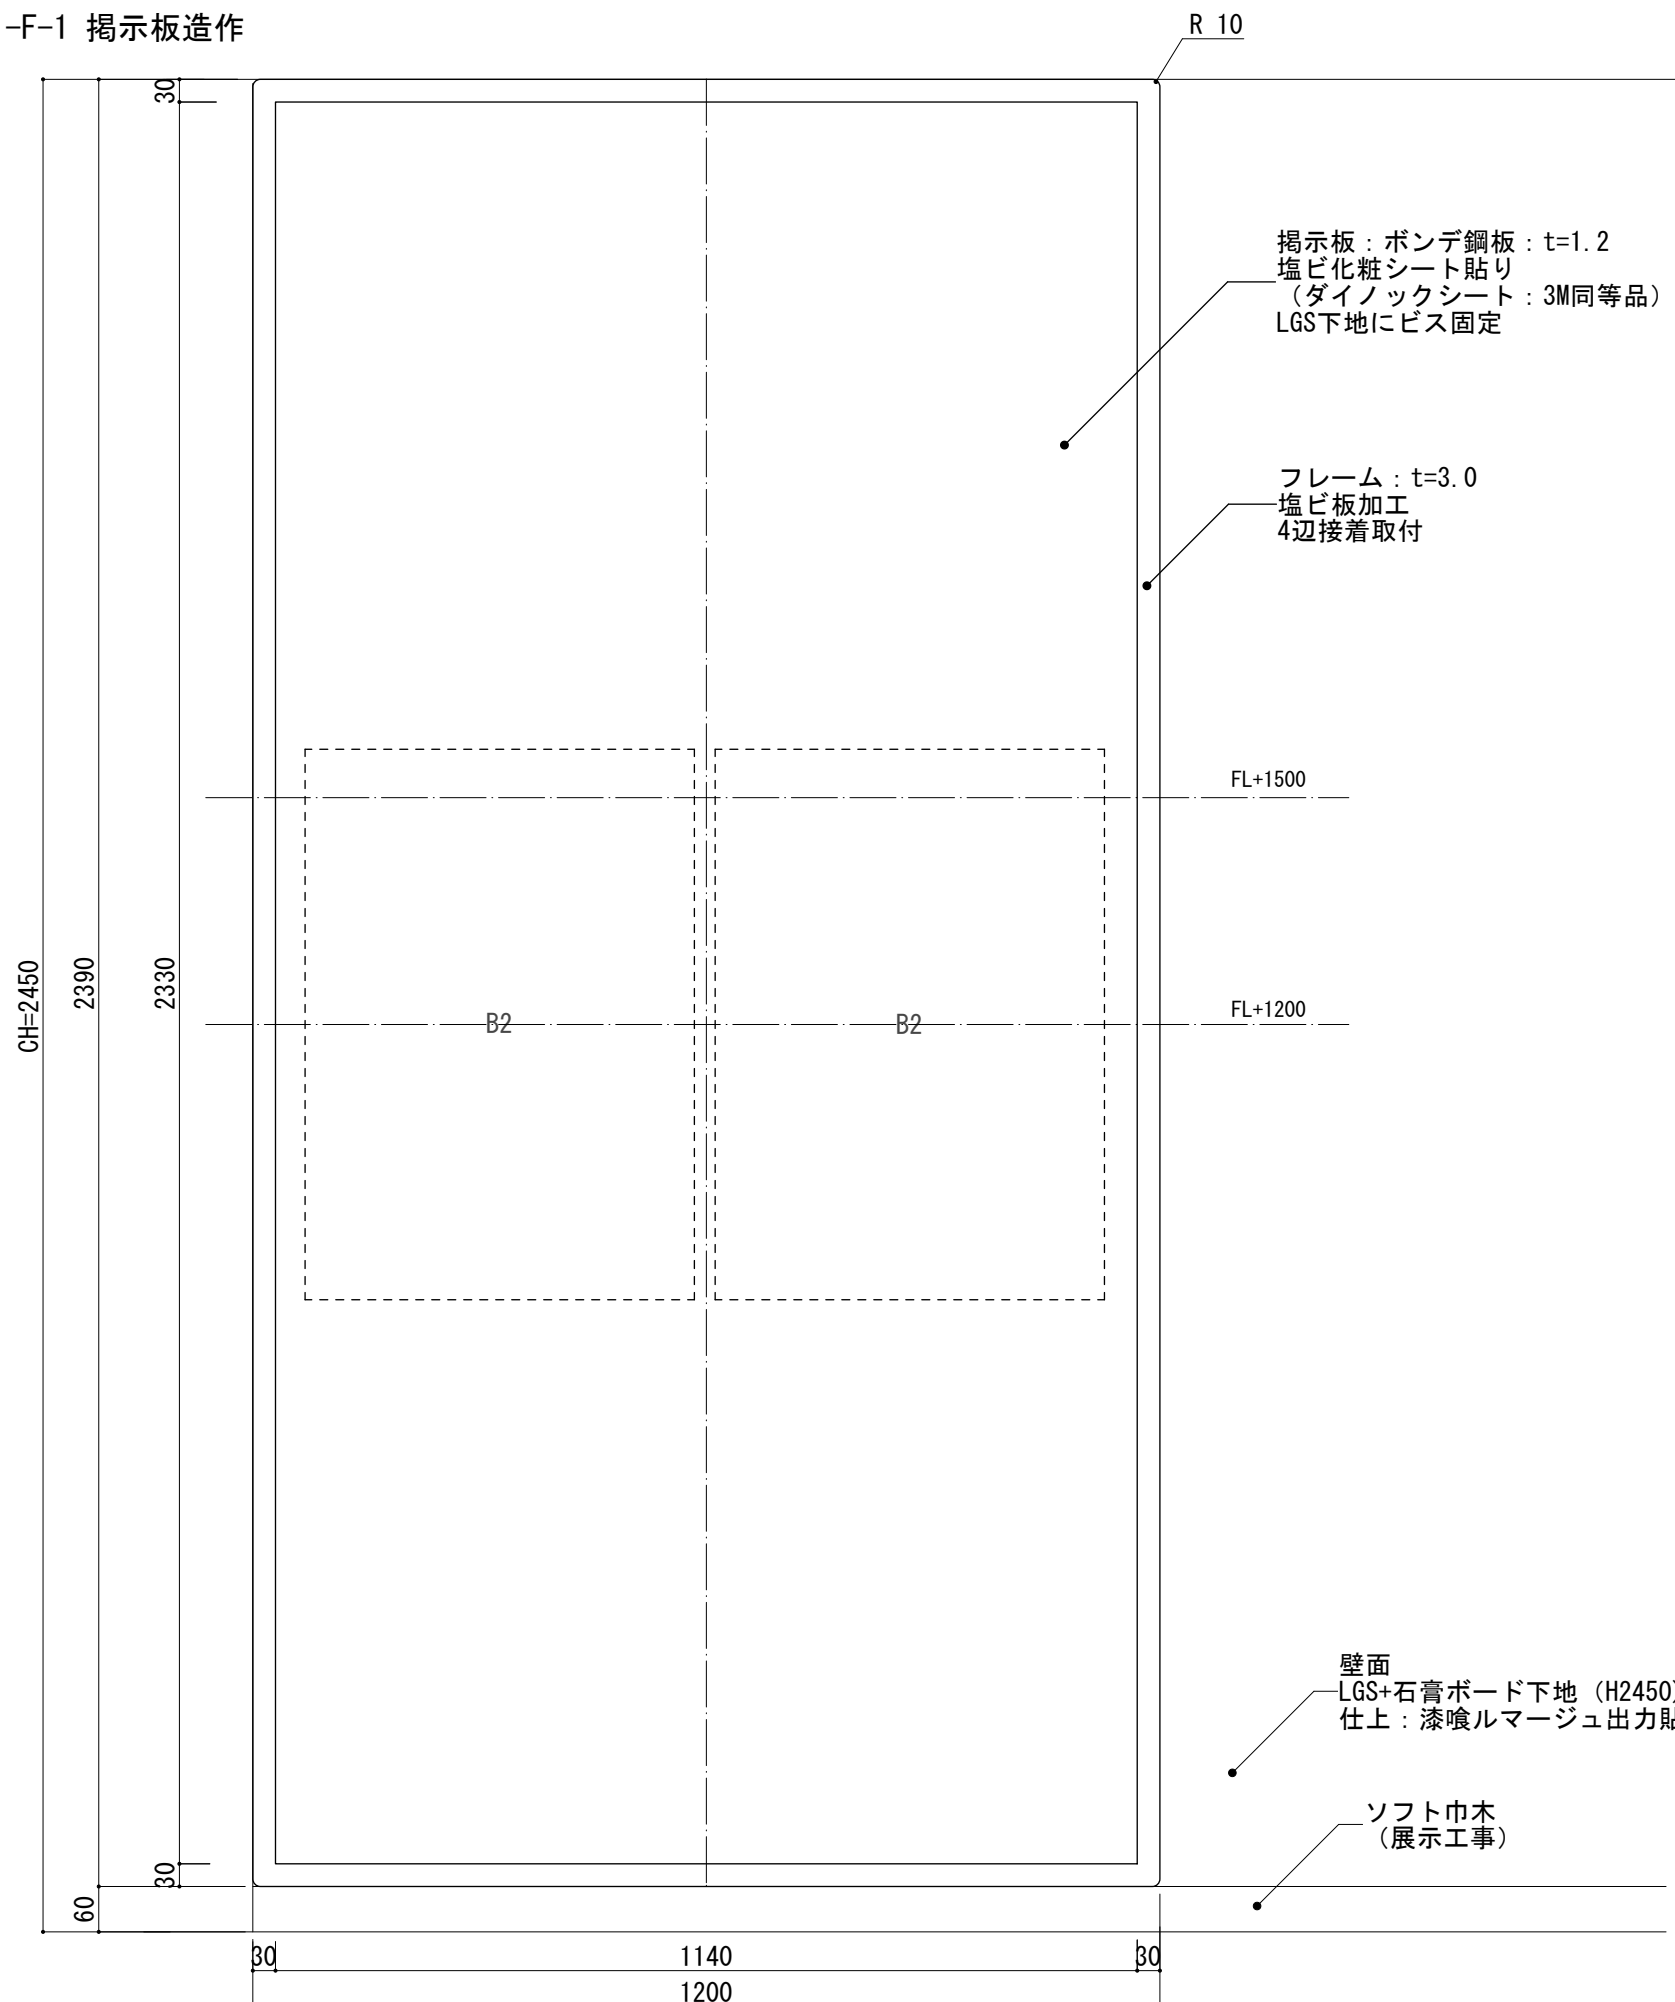

断面図 S=1 : 2 (A3)

|      |                    |            |            |             |          |                |
|------|--------------------|------------|------------|-------------|----------|----------------|
| 工事名称 | 中城御殿表御殿西側エリア展示設計業務 |            |            | 工事年度        | 令和8年度    |                |
| 工事場所 | 那覇市首里大中町1-2、1-3番地  |            |            | 図面名称        | 造作図-3    |                |
| 発注機関 | 沖縄県土木建築部 首里城復興課    |            |            | 縮 尺         | 1:10 1:2 |                |
| 摘 要  |                    |            |            | 図面番号        | 5-04     |                |
| 検 印  | 管理建築士              | その他<br>設計者 | その他<br>設計者 | 設<br>計<br>者 | 名 称      | 株式会社乃村工藝社      |
|      |                    |            |            |             | 資格者氏名    |                |
|      |                    |            |            |             | 登録番号     |                |
|      |                    |            |            |             | 所 在 地    | 東京都港区台場2丁目3番4号 |

B-1-0-F-1 キホンのキ 壁面造作  
B-5-0-F-1 御殿（うどうん）絵巻 壁面造作

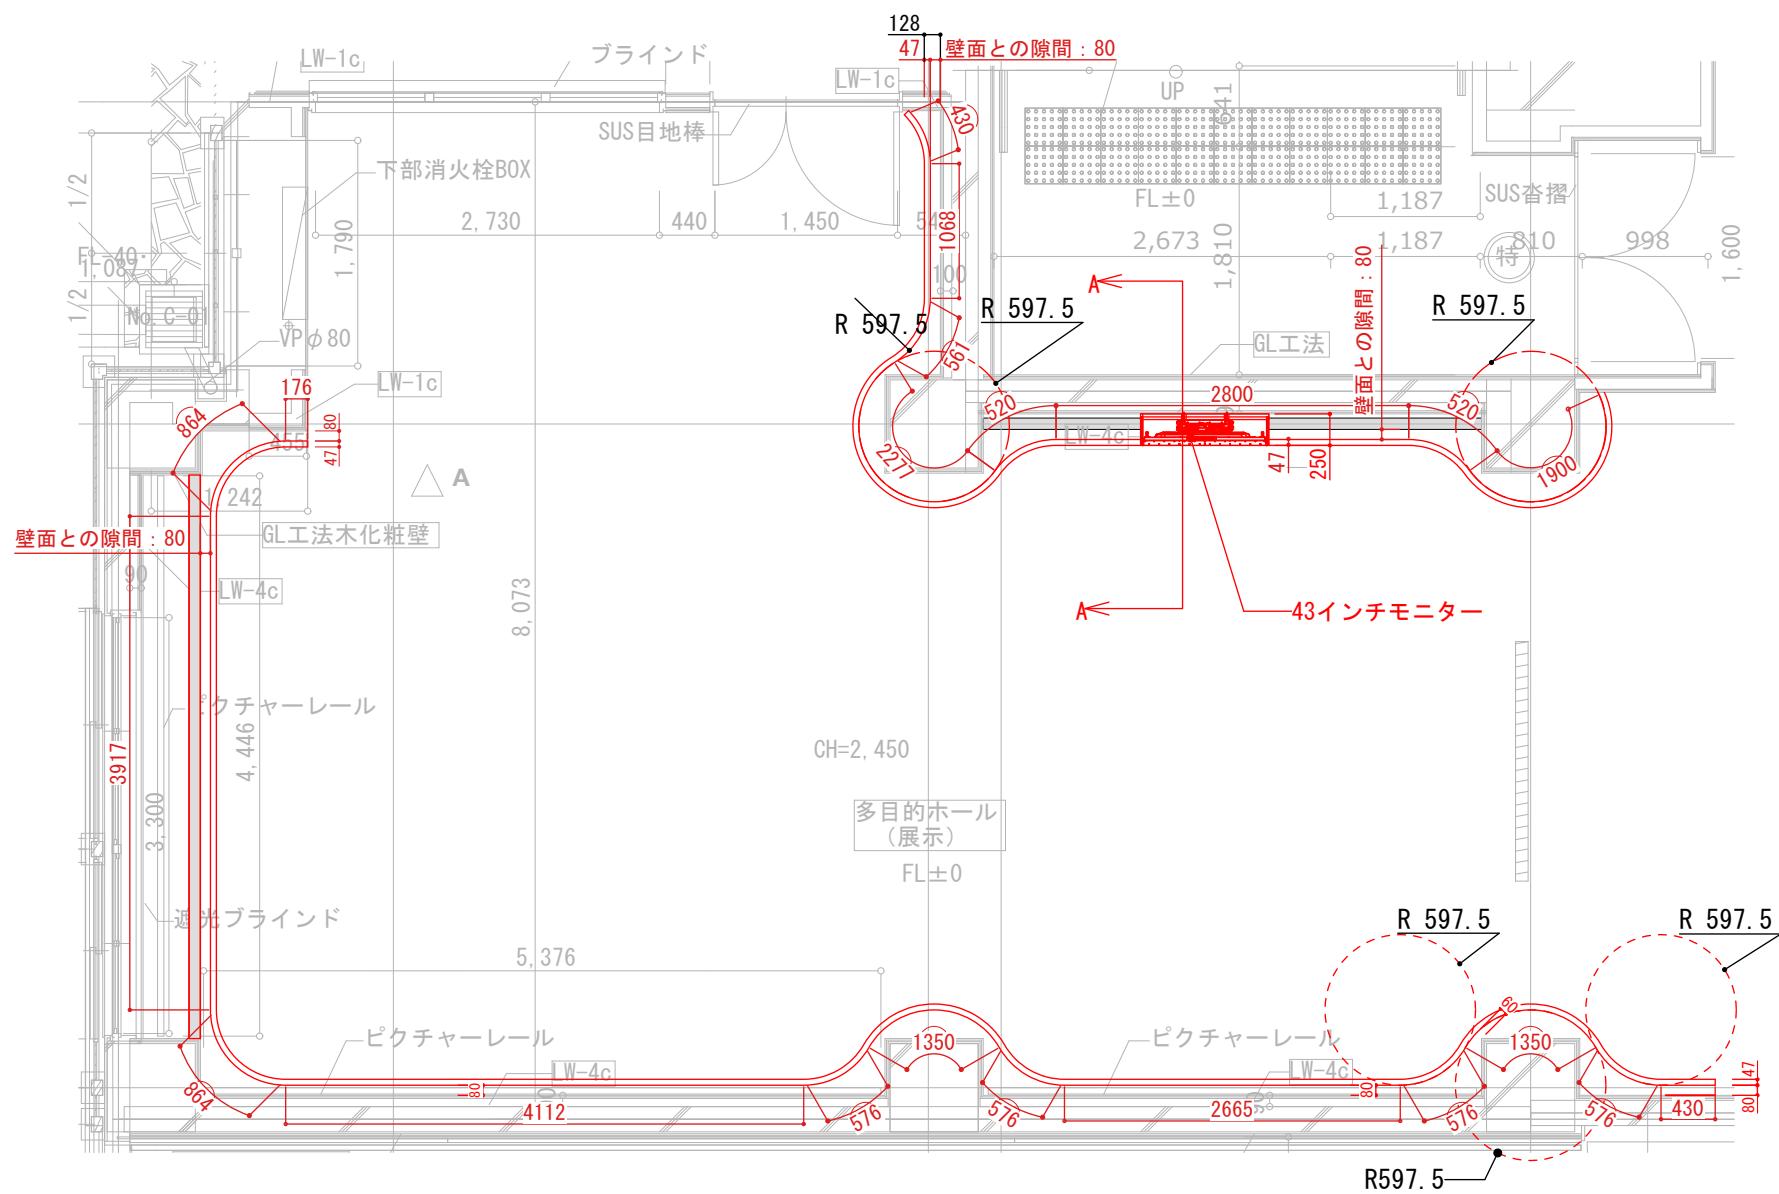

造作壁 配置図 S=1:60 (A3)

|      |                    |            |            |             |       |                |
|------|--------------------|------------|------------|-------------|-------|----------------|
| 工事名称 | 中城御殿表御殿西側エリア展示設計業務 |            |            | 工事年度        | 令和8年度 |                |
|      |                    |            |            | 図面名称        | 造作図-4 |                |
| 工事場所 | 那覇市首里大中町1-2、1-3番地  |            |            | 縮 尺         | 1:60  |                |
| 発注機関 | 沖縄県土木建築部 首里城復興課    |            |            | 図面番号        | 5-05  |                |
| 摘 要  |                    |            |            | 設<br>計<br>者 | 名 称   | 株式会社乃村工藝社      |
|      |                    |            |            |             | 資格者氏名 |                |
| 検 印  | 管理建築士              | その他<br>設計者 | その他<br>設計者 |             | 登録番号  |                |
|      |                    |            |            |             | 所 在 地 | 東京都港区台場2丁目3番4号 |
|      |                    |            |            |             |       |                |

B-1-0-F-1 キホンのキ 壁面造作  
B-5-0-F-1 御殿（うどうん）絵巻 壁面造作

### 造作壁面 標準仕様

LGS曲げ加工+FGボード6.0t  
—片面3枚貼  
+漆喰ルマージュ出力貼

43inchモニター PH-HW432 (同等品)  
+固定金物 BT8312-v2 (同等品)

モ二タ一開口四方枠  
FB-3×32加工+焼付塗装

スピーカーカバー  
— スチールパンチング  
焼付塗装

—スピーカー：2台  
FE83NV2 (Fostex) ※同等品

モ二タ一開口四方枠  
3-3×32加工+焼付塗装

LGS曲げ加工+FGボード6.0t  
片面3枚貼  
+漆喰ルマージュ出力貼

ふかし壁：H=1750  
LGS90+PB12.5+PB12.5  
ビニールクロス貼（展示工事）

LGS+石膏ボード  
→+塩ビクロス  
(建築工事)

造作壁持ち出し固定タテ材  
— スチールチャンネル  
C-45×75×15

43inchモニター PH-HW432 (同等品)  
+固定金物 BT8312-v2 (同等品)


モニター取付金物  
スチール加工  
角パイプ20×30×1.6t  
アングルL30×30×3.0t  
FB-3.0t-32  
焼付塗装

—LEDモジュール C-Slime S15  
/Panasonic(同等品)

A-A断面図 S=1 : 10 (A3)


|      |                    |            |            |             |       |                |
|------|--------------------|------------|------------|-------------|-------|----------------|
| 工事名称 | 中城御殿表御殿西側エリア展示設計業務 |            |            | 工事年度        | 令和8年度 |                |
| 工事場所 | 那覇市首里大中町1-2、1-3番地  |            |            | 図面名称        | 造作図-5 |                |
| 発注機関 | 沖縄県土木建築部 首里城復興課    |            |            | 縮 尺         | 1:10  |                |
| 摘 要  |                    |            |            | 図面番号        | 5-06  |                |
| 検 印  | 管理建築士              | その他<br>設計者 | その他<br>設計者 | 設<br>計<br>者 | 名 称   | 株式会社乃村工藝社      |
|      |                    |            |            |             | 資格者氏名 |                |
|      |                    |            |            |             | 登録番号  |                |
|      |                    |            |            |             | 所 在 地 | 東京都港区台場2丁目3番4号 |

B-3-0-F-2 ひと\_ベンチ×5台

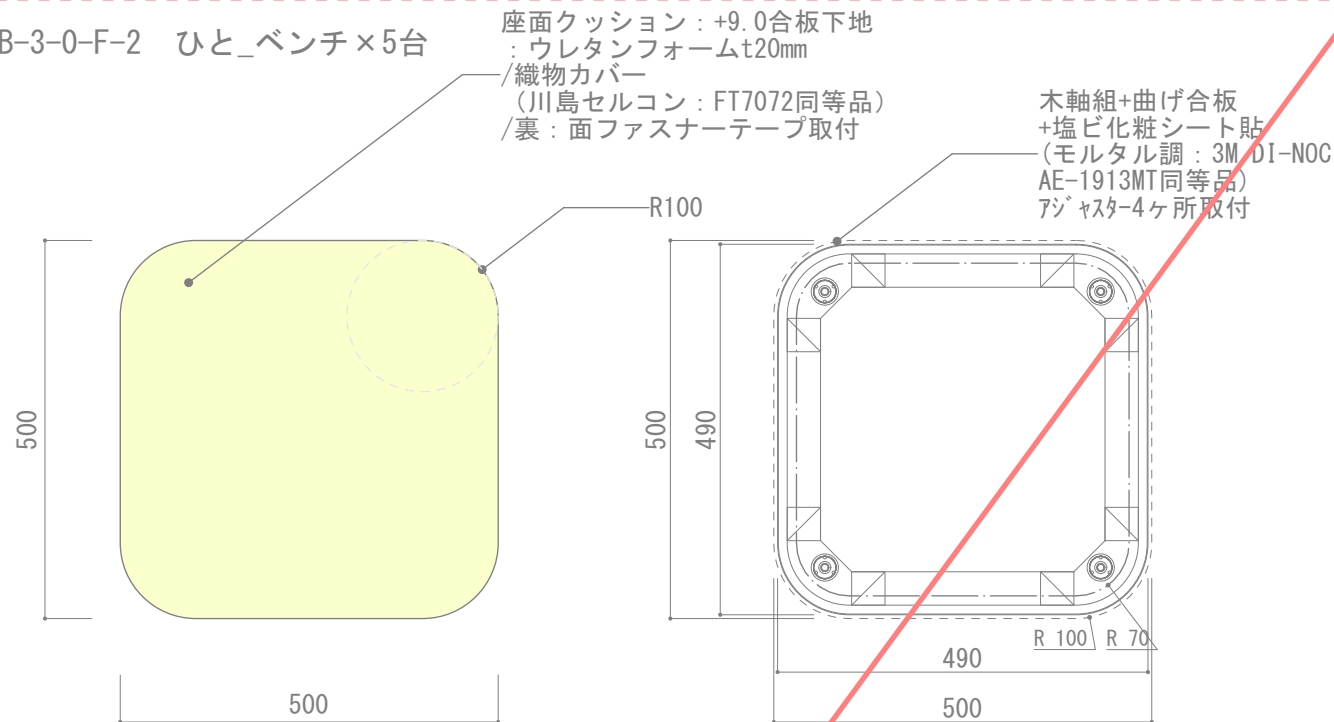


座面クッション：+9.0合板下地  
：ウレタンフォームt20mm  
/織物カバー  
(川島セルコン：FT7072同等品)  
/裏：面ファスナーテープ取付

木軸組+曲げ合板  
+塩ビ化粧シート貼  
(モルタル調：3M DI-NOC  
AE-1913MT同等品)  
アジャスター4ヶ所取付

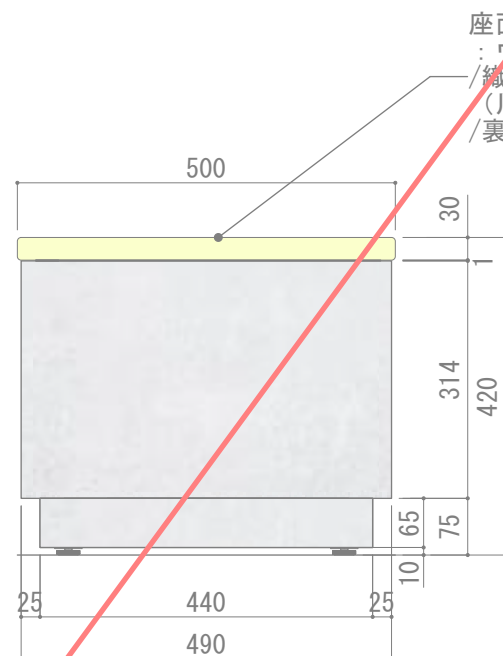


座面クッション：+9.0合板下地  
：ウレタンフォームt20mm  
/織物カバー  
(川島セルコン：FT7072同等品)  
/裏：面ファスナーテープ取付

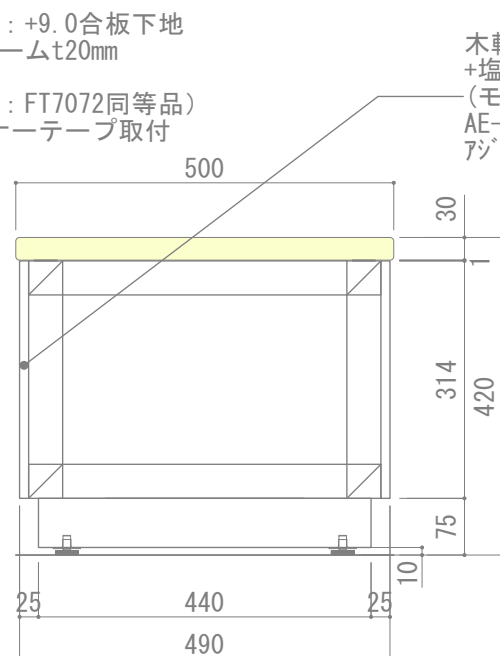

木軸組+曲げ合板  
+塩ビ化粧シート貼  
(モルタル調：3M DI-NOC  
AE-1913MT同等品)  
アジャスター4ヶ所取付

B-1-0-F-2 スタンプ台  
B-2-0-F-2 スタンプ台  
B-3-0-F-3 スタンプ台  
計3台

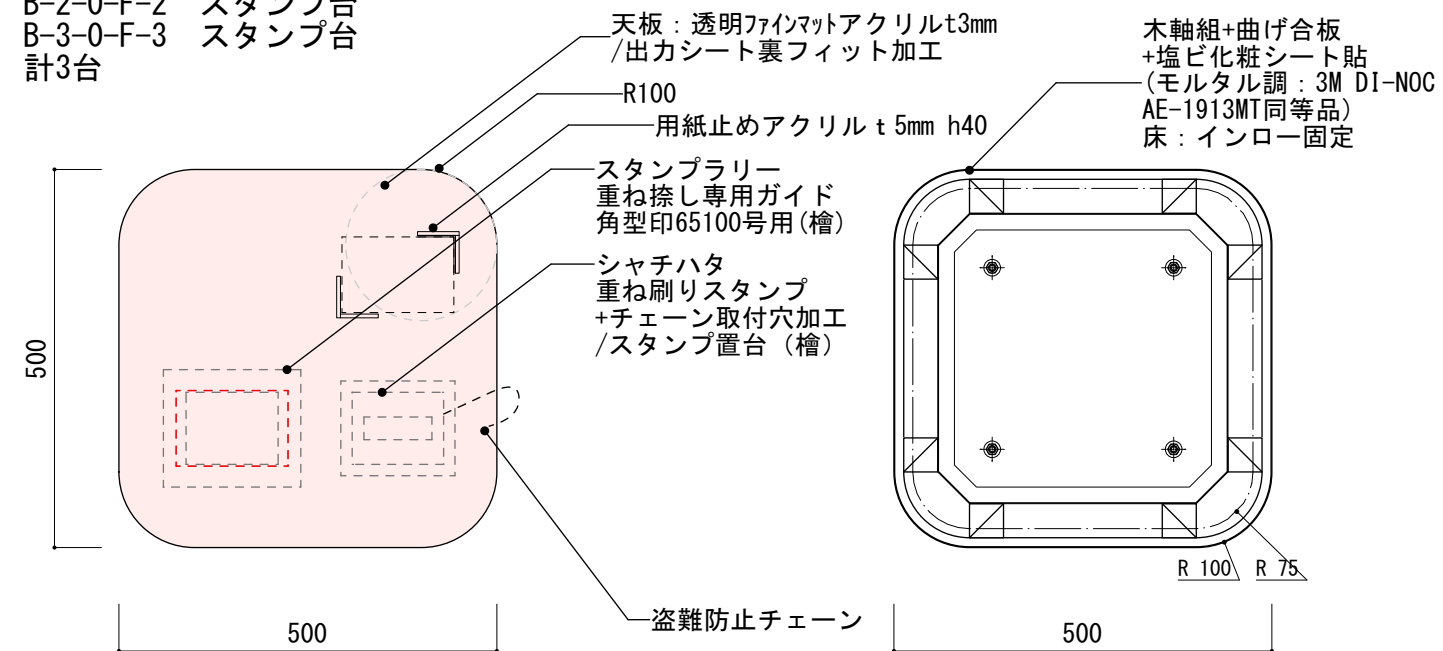

天板：透明ファインマットアクリルt3mm  
/出力シート裏フィット加工


R100  
用紙止めアクリル t 5mm h40

スタンプラリー  
重ね捺し専用ガイド  
角型印65100号用(檜)

シャチハタ  
重ね刷りスタンプ  
+チェーン取付穴加工  
/スタンプ置台(檜)

盗難防止チェーン

木軸組+曲げ合板  
+塩ビ化粧シート貼  
(モルタル調：3M DI-NOC  
AE-1913MT同等品)  
床：インロー固定

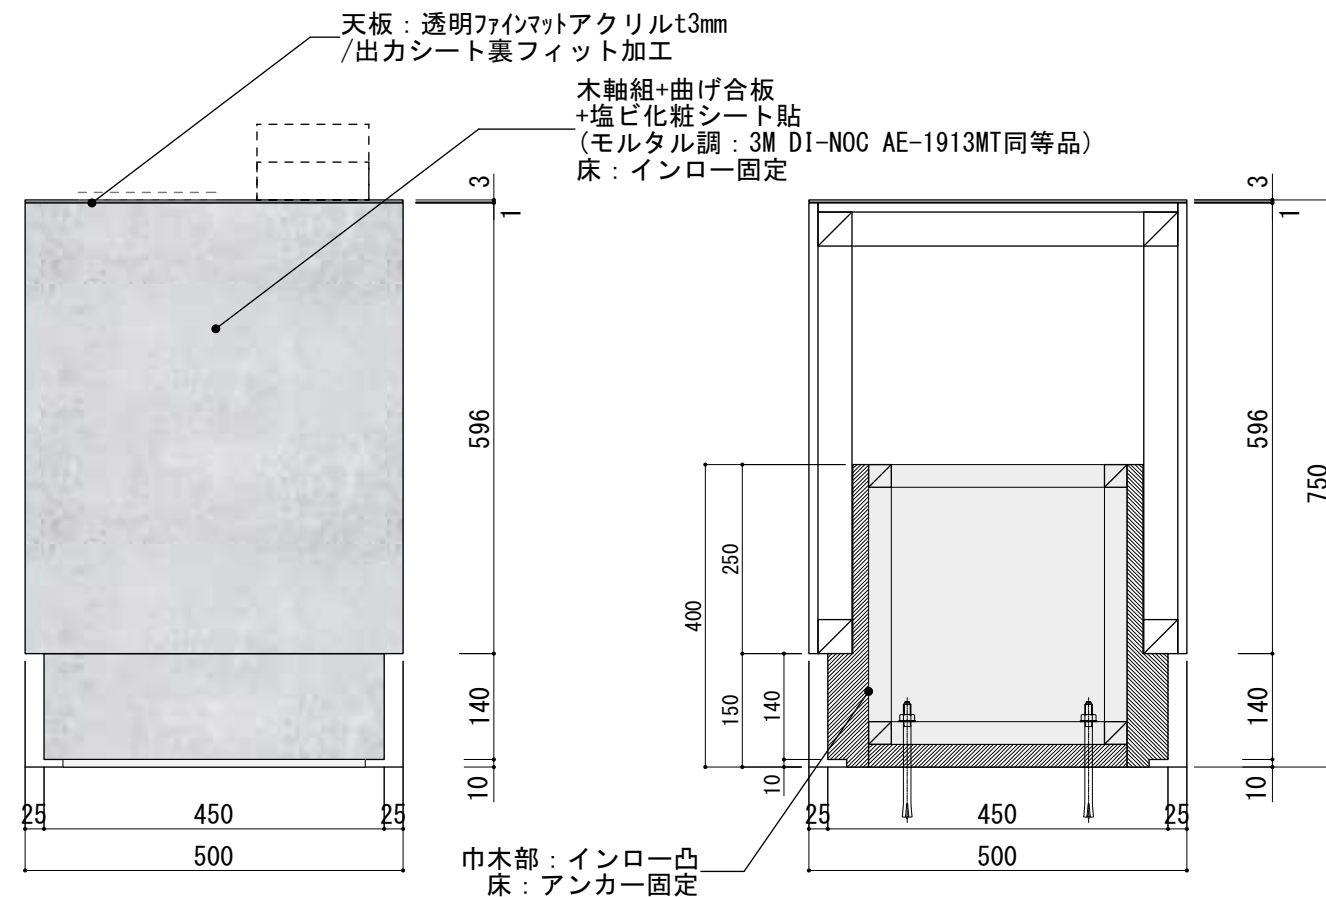

天板：透明ファインマットアクリルt3mm  
/出力シート裏フィット加工

木軸組+曲げ合板  
+塩ビ化粧シート貼  
(モルタル調：3M DI-NOC AE-1913MT同等品)  
床：インロー固定

巾木部：インロー凸  
床：アンカー固定

別途業務

|      |                    |            |            |             |        |                |
|------|--------------------|------------|------------|-------------|--------|----------------|
| 工事名称 | 中城御殿表御殿西側エリア展示設計業務 |            |            | 工事年度        | 令和8年度  |                |
|      |                    |            |            | 図面名称        | 造作図-10 |                |
| 工事場所 | 那覇市首里大町1-2、1-3番地   |            |            | 縮 尺         | 1:10   |                |
| 発注機関 | 沖縄県土木建築部 首里城復興課    |            |            | 図面番号        | 5-11   |                |
| 摘 要  |                    |            |            | 設<br>計<br>者 | 名 称    | 株式会社乃村工藝社      |
| 検 印  | 管理建築士              | その他<br>設計者 | その他<br>設計者 |             | 資格者氏名  |                |
|      |                    |            |            |             | 登録番号   |                |
|      |                    |            |            |             | 所 在 地  | 東京都港区台場2丁目3番4号 |

## 6 解説グラフィック

インフォエリア

A-1-1-GP-1  
インフォメーションウォール

ガイドンスエリア

B-3-1-GP-3・5・7・9・11  
だれが住んでいたの？\_人物切り出し  
B-3-2-GP-2・4・6・8・10  
だれが訪れたの？\_人物切り出し

B-3-1-GP-2・4・6・8・10  
だれが住んでいたの？\_  
絵本グラフィック

B-3-1-GP-1  
ひと\_天板演出グラフィック

B-3-2-GP-1・3・5・7・9  
だれが訪れたの？\_  
絵本グラフィック

B-3-0-F-2  
ひと\_紅型柄ベンチクッション

B-3-0-GP-6  
たてもの\_紅型柄シェード

B-3-0-GP-1\_スタンプ  
B-3-0-GP-2\_スタンプ解説グラフィック  
B-3-0-GP-3\_スタンプ注意喚起

B-3-0-GP-4  
ひと\_コーナーサイン

B-1-0-GP-1\_スタンプ  
B-1-0-GP-2\_スタンプ解説グラフィック  
B-1-0-GP-3\_スタンプ注意喚起

B-1-1-GP-1  
キホンのキ\_  
中城御殿ってなに？

B-2-1-GP-1 たてもの\_  
中城御殿模型のタイトル・縮尺/敷地 GP  
B-2-1-GP-2 たてもの\_人物切り出し

B-2-0-GP-4  
たてもの\_コーナーサイン

B-2-0-GP-5  
たてもの\_紅型柄シェード

B-5-1-GP-1  
御殿(うどん) 絵巻

別途業務

|      |                    |            |            |             |                       |                |
|------|--------------------|------------|------------|-------------|-----------------------|----------------|
| 工事名称 | 中城御殿表御殿西側エリア展示設計業務 |            |            | 工事年度        | 令和8年度                 |                |
| 工事場所 | 那覇市首里大中町1-2、1-3番地  |            |            | 図面名称<br>縮 尺 | 解説グラフィック プロット<br>1:50 |                |
| 発注機関 | 沖縄県土木建築部 首里城復興課    |            |            | 図面番号        | 6-01                  |                |
| 摘 要  |                    |            |            | 設<br>計<br>者 | 名 称                   | 株式会社乃村工藝社      |
| 検 印  | 管理建築士              | その他<br>設計者 | その他<br>設計者 |             | 資格者氏名                 |                |
|      |                    |            |            |             | 登録番号                  |                |
|      |                    |            |            |             | 所 在 地                 | 東京都港区台場2丁目3番4号 |
|      |                    |            |            |             |                       |                |

## グラフィックリスト

| エリア |          | コーナー |               | アイテム  | メディア番号        | 展示手法    | 展示内容                                                  | サイズ                                            | 仕様                            | 数量                                         |                               |                                      |    |
|-----|----------|------|---------------|-------|---------------|---------|-------------------------------------------------------|------------------------------------------------|-------------------------------|--------------------------------------------|-------------------------------|--------------------------------------|----|
| A   | インフォエリア  | 1    | 中城御殿インフォメーション | 1     | インフォメーションウォール | GP-1    | グラフィック<br>・本施設的主旨・ご挨拶<br>・施設案内<br>・首里のまちガイド( 首里古地図) 等 | w10550*h2390                                   | 造作壁(石膏ボード)+漆喰ペーパー貼            | 1点                                         |                               |                                      |    |
| B   | ガイドンスエリア | 1    | キホンのキ         | 0     | コーナー共通        | GP-1    | グラフィック                                                | 紅型スタンプ (キホンのキ)                                 | h100*w148                     | 重ね捺しスタンプラリー/シヤチハタ                          | 一式                            |                                      |    |
|     |          |      |               |       |               | GP-2    | グラフィック                                                | スタンプ解説グラフィック                                   | □500 (R100)                   | 透明ファインマットアクリルt3mm /出力シート裏フィット加工            | 1点                            |                                      |    |
|     |          |      |               |       |               | GP-3    | グラフィック                                                | スタンプ注意喚起                                       | h10*w100                      | スタンプ本体+出力シート貼                              | 1点                            |                                      |    |
|     |          |      |               | 1     | 中城御殿ってなに？     | GP-1    | グラフィック                                                | 中城御殿に関連する基礎的な情報紹介                              | w10076mm*h1250                | 造作R壁(石膏ボード)+漆喰ペーパー貼                        | 一式                            |                                      |    |
|     |          |      |               | 2     | たてもの          | 0       | コーナー共通                                                | GP-1                                           | グラフィック                        | 紅型スタンプ (たてもの)                              | h100*w148                     | 重ね捺しスタンプラリー/シヤチハタ                    | 一式 |
|     |          |      |               |       |               |         |                                                       | GP-2                                           | グラフィック                        | スタンプ解説グラフィック                               | □500 (R100)                   | 透明ファインマットアクリルt3mm /出力シート裏フィット加工      | 1点 |
|     |          |      |               |       |               |         |                                                       | GP-3                                           | グラフィック                        | スタンプ注意喚起                                   | h10*w100                      | スタンプ本体+透明出力シート貼                      | 1点 |
|     |          |      |               |       |               |         |                                                       | GP-4                                           | グラフィック                        | 「たてもの」コーナーサイン                              | h150*w450範囲                   | 造作(什器腰塩ビシート)+単色シルクプリント               | 1点 |
|     |          |      |               |       |               |         |                                                       | GP-5                                           | グラフィック                        | 紅型柄ペンチクッション                                | w1000*d1000*h350 (w4000*h350) | ファブリック両面出力(FT7247/川島織物セルコン同等品) /防炎加工 | 1点 |
|     |          |      |               |       |               | 1       | どんなたてものだったの？                                          | GP-1                                           | グラフィック                        | 中城御殿模型のタイトル・縮尺/敷地グラフィック                    | w1550*h1150                   | 造形ベース+出力シート貼                         | 一式 |
|     |          | GP-2 | グラフィック        |       |               |         |                                                       | 歴史的シーンを表現する人物切り出し                              | h20                           | アクリル切り欠き 表裏 UV印刷                           | 一式                            |                                      |    |
|     |          | 3    | ひと            | 0     | コーナー共通        | GP-1    | グラフィック                                                | 紅型スタンプ (ひと)                                    | h100*w148                     | 重ね捺しスタンプラリー/シヤチハタ                          | 一式                            |                                      |    |
|     |          |      |               |       |               | GP-2    | グラフィック                                                | スタンプ解説グラフィック                                   | □500 (R100)                   | 透明ファインマットアクリルt3mm /出力シート裏フィット加工            | 1点                            |                                      |    |
|     |          |      |               |       |               | GP-3    | グラフィック                                                | スタンプ注意喚起                                       | h10*w100                      | スタンプ本体+出力シート貼                              | 1点                            |                                      |    |
|     |          |      |               |       |               | GP-4    | グラフィック                                                | 「ひと」コーナーサイン                                    | h150*w450範囲                   | 造作(什器腰塩ビシート)+単色シルクプリント                     | 1点                            |                                      |    |
|     |          |      |               |       |               | GP-5    | グラフィック                                                | 紅型柄ペンチクッション                                    | □500 (R100) *30               | ファブリック出力( (FT7072/川島織物セルコン同等品)+バイビニング縫製    | 5点                            |                                      |    |
|     |          |      |               |       |               | GP-6    | グラフィック                                                | 紅型柄シェード                                        | w1000*d1000*h350 (w4000*h350) | ファブリック両面出力(FT7247/川島織物セルコン同等品) /防炎加工       | 1点                            |                                      |    |
|     |          |      |               |       |               | 1       | だれが住んでいたの？                                            | GP-1                                           | グラフィック                        | 天板演出グラフィック                                 | w600*h250範囲                   | 造作アクリル天板+単色シルクプリント                   | 2点 |
|     |          |      |               |       |               |         |                                                       | GP-2                                           | グラフィック                        | 琉球王朝最後の王となった尚泰王と中城御殿の関わりを紹介する絵本グラフィック      | □190mm                        | ユゴ紙#300出力/7ページ (4枚両面出力)              | 1式 |
|     |          |      |               |       |               |         |                                                       | GP-3                                           | グラフィック                        | 尚泰王 人型                                     | h250*w100程度                   | h250*w100程度/St t3mm切り欠き 表裏 UV印刷      | 1点 |
|     |          |      |               |       |               |         |                                                       | GP-4                                           | グラフィック                        | 当地に建つ中城御殿の最初の主となった尚典と中城御殿の関わりを紹介する絵本グラフィック | □190mm                        | ユゴ紙#300出力/7ページ (4枚両面出力)              | 1式 |
|     |          |      |               |       |               |         |                                                       | GP-5                                           | グラフィック                        | 尚典 人型                                      | h250*w100程度                   | h250*w100程度/St t3mm切り欠き 表裏 UV印刷      | 1点 |
|     |          |      |               | GP-6  | グラフィック        |         |                                                       | 首里生まれの侯爵として活躍した尚昌と中城御殿の関わりを紹介する絵本グラフィック        | □190mm                        | ユゴ紙#300出力/7ページ (4枚両面出力)                    | 1式                            |                                      |    |
|     |          |      |               | GP-7  | グラフィック        |         |                                                       | 尚昌 人型                                          | h250*w100程度                   | h250*w100程度/St t3mm切り欠き 表裏 UV印刷            | 1点                            |                                      |    |
|     |          |      |               | GP-8  | グラフィック        |         |                                                       | 尚泰王のひ孫の歌人・井伊文子と中城御殿の関わりを紹介する絵本グラフィック           | □190mm                        | ユゴ紙#300出力/7ページ (4枚両面出力)                    | 1式                            |                                      |    |
|     |          |      |               | GP-9  | グラフィック        |         |                                                       | 井伊文子 人型                                        | h250*w100程度                   | h250*w100程度/St t3mm切り欠き 表裏 UV印刷            | 1点                            |                                      |    |
|     |          |      |               | GP-10 | グラフィック        |         |                                                       | 琉球王朝の歴史文化遺産を県民に遺した尚裕と中城御殿の関わりを紹介する絵本グラフィック     | □190mm                        | ユゴ紙#300出力/7ページ (4枚両面出力)                    | 1式                            |                                      |    |
|     |          |      |               | GP-11 | グラフィック        | 尚裕 人型   | h250*w100程度                                           | h250*w100程度/St t3mm切り欠き 表裏 UV印刷                | 1点                            |                                            |                               |                                      |    |
|     |          |      |               | 2     | だれが訪れたの？      | GP-1    | グラフィック                                                | 日本建築史の創始者として知られる伊東忠太の中城御殿の訪問と建物等に対する評価を紹介する絵   | □190mm                        | ユゴ紙#300出力/7ページ (4枚両面出力)                    | 1式                            |                                      |    |
|     |          |      |               |       |               | GP-2    | グラフィック                                                | 伊東忠太 人型                                        | h250*w100程度                   | h250*w100程度/St t3mm切り欠き 表裏 UV印刷            | 1点                            |                                      |    |
|     |          |      |               |       |               | GP-3    | グラフィック                                                | 中城御殿の多くの写真を遺した鎌倉芳太郎の中城御殿の訪問と建物等に対する評価を紹介する絵    | □190mm                        | ユゴ紙#300出力/7ページ (4枚両面出力)                    | 1式                            |                                      |    |
|     |          |      |               |       |               | GP-4    | グラフィック                                                | 鎌倉芳太郎 人型                                       | h250*w100程度                   | h250*w100程度/St t3mm切り欠き 表裏 UV印刷            | 1点                            |                                      |    |
|     |          |      |               |       |               | GP-5    | グラフィック                                                | 民芸運動の推進者として知られる柳宗悦の中城御殿の訪問と建物等に対する評価を紹介する絵     | □190mm                        | ユゴ紙#300出力/7ページ (4枚両面出力)                    | 1式                            |                                      |    |
|     |          |      |               |       |               | GP-6    | グラフィック                                                | 柳宗悦 人型                                         | h250*w100程度                   | h250*w100程度/St t3mm切り欠き 表裏 UV印刷            | 1点                            |                                      |    |
|     |          |      |               |       |               | GP-7    | グラフィック                                                | ドイツの生物学者・ゴールドシュミットの中城御殿の訪問と建物等に対する評価を紹介する絵     | □190mm                        | ユゴ紙#300出力/7ページ (4枚両面出力)                    | 1式                            |                                      |    |
|     |          |      |               |       |               | GP-8    | グラフィック                                                | ゴールドシュミット 人型                                   | h250*w100程度                   | h250*w100程度/St t3mm切り欠き 表裏 UV印刷            | 1点                            |                                      |    |
|     |          |      |               |       |               | GP-9    | グラフィック                                                | 浪沢栄一の孫で民俗学としても知られる浪沢敬三の中城御殿の訪問と建物等に対する評価を紹介する絵 | □190mm                        | ユゴ紙#300出力/7ページ (4枚両面出力)                    | 1式                            |                                      |    |
|     |          |      |               | GP-10 | グラフィック        | 浪沢敬三 人型 | h250*w100程度                                           | h250*w100程度/St t3mm切り欠き 表裏 UV印刷                | 1点                            |                                            |                               |                                      |    |
|     |          |      |               | 5     | 御殿 (うどうん) 絵巻  | 1       | 御殿 (うどうん) 絵巻                                          | GP-1                                           | グラフィック                        | この場所がどのような歴史をたどり、現在に至ったのかを絵巻風グラフィックにより紹介   | w18032mm*h1250                | 造作壁FGボード下地+/漆喰ペーパー                   | 一式 |

|      |                    |            |            |             |             |                |
|------|--------------------|------------|------------|-------------|-------------|----------------|
| 工事名称 | 中城御殿表御殿西側エリア展示設計業務 |            |            | 工事年度        | 令和8年度       |                |
|      |                    |            |            | 図面名称        | 解説グラフィックリスト |                |
| 工事場所 | 那覇市首里大中町1-2、1-3番地  |            |            | 縮 尺         | -           |                |
| 発注機関 | 沖縄県土木建築部 首里城復興課    |            |            | 図面番号        | 6-02        |                |
| 摘 要  |                    |            |            | 設<br>計<br>者 | 名 称         | 株式会社乃村工藝社      |
| 検 印  | 管理建築士              | その他<br>設計者 | その他<br>設計者 |             | 資格者氏名       |                |
|      |                    |            |            |             | 登録番号        |                |
|      |                    |            |            |             | 所 在 地       | 東京都港区台場2丁目3番4号 |