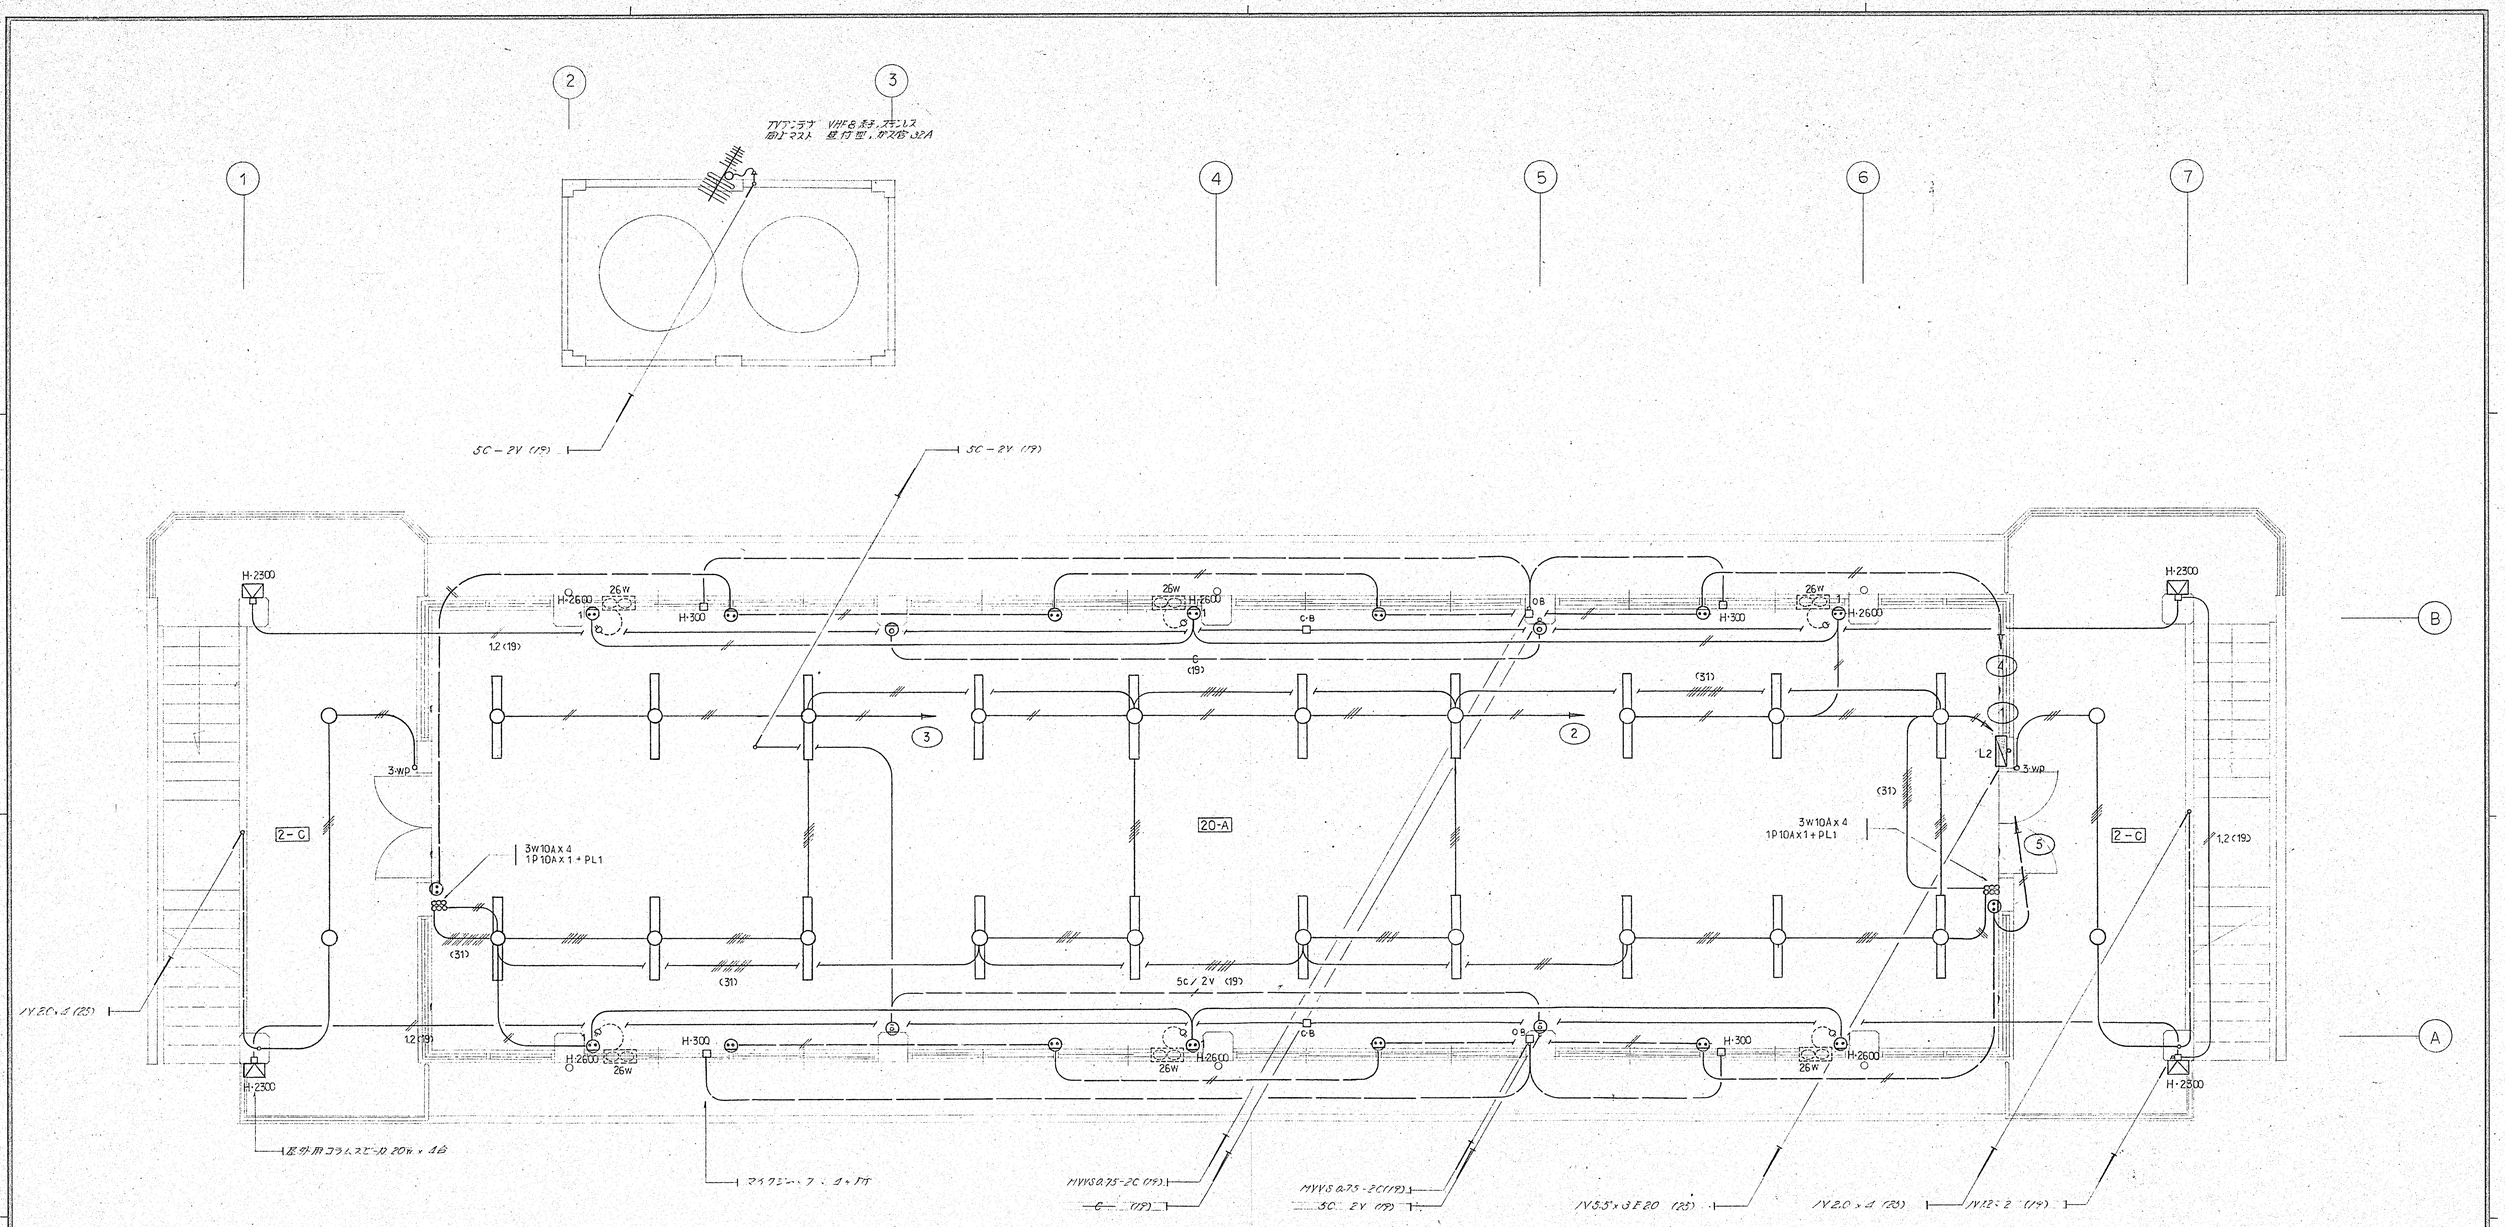

2F 電灯設備平面図 S-1/50

