品名	仕様	数量	備考
和風大便器	VC 311R / 低圧用フラッシュ弁	11	
洗面器	VL-630	6	(水栓穴2個、水石けん入れ)
化粧鏡	363 x 455 x 5t	2	盗難防止形 (耐食)
化粧棚	398 x 166 x 45	6	陶器製
小便器	380 x 380 x 920	5	トラップ着脱式ストール(中型) 水栓
シャワーセット	ハス型ヘッド / ユニオン付止水栓	6	
石けん受け	152 x 152 x 58	6	陶器製
万能ホーム水栓	13-F7	12	
消火器	A_2B_3C 6型	4	
壁換気扇 V-1	風量: 687 m³/H, 電気容量: 1φ x 100V x 26W	1	女子便所 E-25LK6
	格子型連動式, ウェザーカバー(ステンレス防虫網付)		
〃 V-2	風量: 477 m³/H, 電気容量: 1φ x 100V x 24W	1	男子便所 E-20LK6
	格子型連動式, ウェザーカバー(ステンレス防虫網付)		
〃 V-3	風量: 450 m³/H, 電気容量: 1φ x 100V x 24W	4	男子、女子シャワー室、更衣室
	格子型連動式, ウェザーカバー(ステンレス防虫網付)		E-20LK6
〃 V-5	風量: 450 m³/H, 電気容量: 1φ x 100V x 24W	1	管理室 E-20LK6
	格子型連動式, ウェザーカバー(ステンレス防虫網付)		
有圧換気扇 V-4	風量: 13 m³/min, 電気容量: 1φ x 100V x 35W	1	用具室 PF-20YSC
	シャッター, ステンフード(防虫網付), サーモ付		
壁換気扇 V-6	風量: 687 m³/H, 電気容量: 1φ x 100V x 26W	6	会議室 E-25LK6
	格子型連動式, ウェザーカバー(ステンレス防虫網付)		

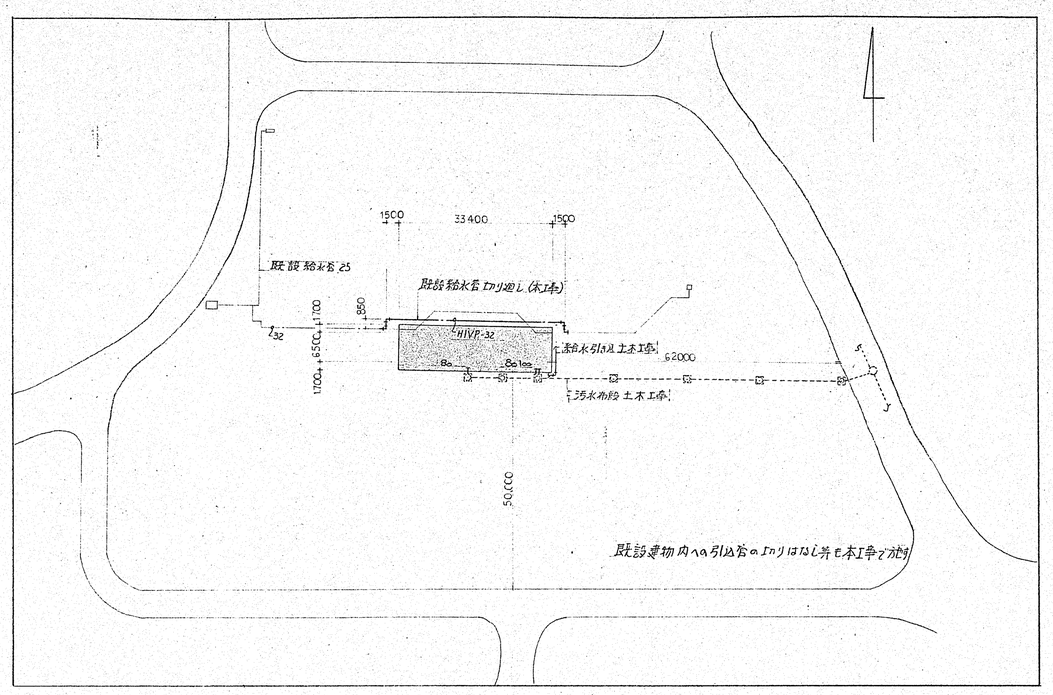

1 / M-2 配置図 NO:SCALE

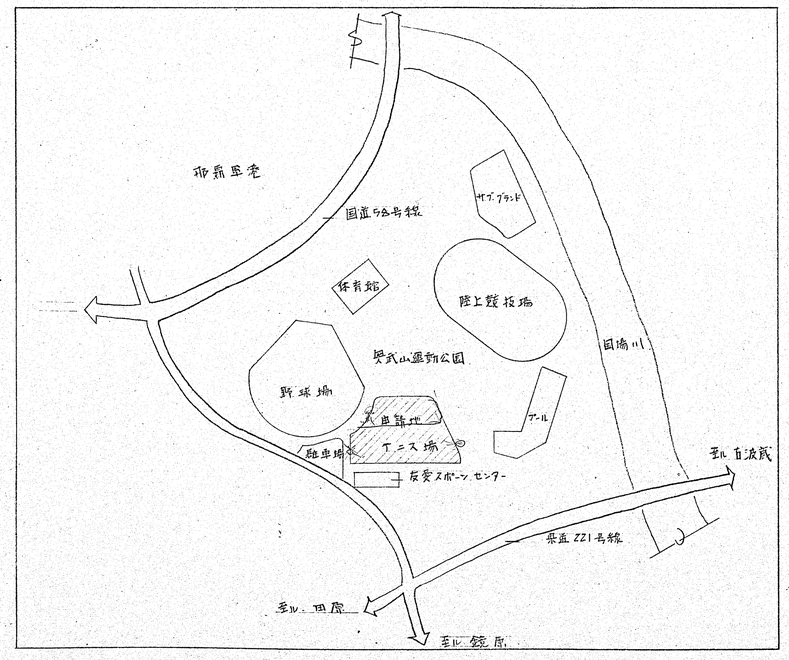

2 / M-2 案内図 NO:SCALE

記事	(有)秀建設計事務所 SHU KEN 〒902 沖縄県那覇市字仲井真128-1番地 TEL (0988) 54-7587・34-0753	1級建築士事務所(知事)登録第18Y-241号 1級建築士(大臣)登録第86156号 仲田秀啓	検図	製図	工事名称: 與武山庭球場管理棟新築工事 / 工事場所: 那覇市與武山 44-1	年 月 日	図面名称: 配置図 案内図	SCALE: NO:SCALE	図面番号: M-2